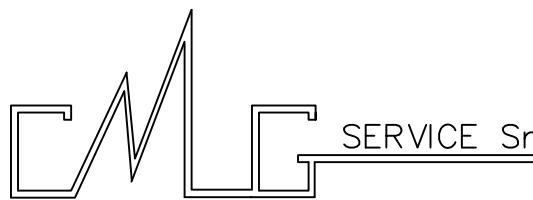


[illegible][illegible][illegible]

QUADRO		[Q0.1.4]	1	2	3	4	5	6	7	8	9																								
<div style="border: 1px solid black; padding: 10px;"> <p>..IP31</p> <p>..CON PORTA</p> <p>..FORMA 1 (CEI EN 60439-1)</p> <p>..CON SERRATURA</p> <p>..1015x665x131 mm</p> </div>																																			
<table border="1"> <thead> <tr> <th colspan="2">Revisione</th> <th colspan="2">Data</th> <th colspan="2">Descrizione</th> <th colspan="2">Elaborato</th> <th colspan="2">Approvato</th> <th colspan="2">Zona ind. AS Locall Fontana 80011 - Asolo (Ve) - www.ellemmeitalia.it</th> </tr> </thead> <tbody> <tr> <td>01</td> <td>01/01/2011</td> <td></td> <td></td> <td>AS BUILT</td> <td></td> <td></td> <td></td> <td></td> <td></td> <td></td> <td></td> </tr> </tbody> </table>												Revisione		Data		Descrizione		Elaborato		Approvato		Zona ind. AS Locall Fontana 80011 - Asolo (Ve) - www.ellemmeitalia.it		01	01/01/2011			AS BUILT							
Revisione		Data		Descrizione		Elaborato		Approvato		Zona ind. AS Locall Fontana 80011 - Asolo (Ve) - www.ellemmeitalia.it																									
01	01/01/2011			AS BUILT																															

						Committente Univ. "Federico II" Napoli		Distribuzione COMMITTEE-CAPCOMMESSA	
						=			
						Titolo			
01/10/2010				AS BUILT		3		PAGINA SEQUE	
Revisione Data Descrizione				Approvato		Commesso		05008 109	
Documento di proprietà della S.p.A. Ellemme Impianti. Diritti tutelati a norma di legge				Zava int. AS Locatili Partenza 80017 - Azzaro (Na) - Ellemme S.p.A.		SCHEMA Q.E. Q0.1.4		19394.dwg MOD: 002 rev 02/07/2010	

RIF.	QUADRO	[00.1.4]	1	2	3	4	5	6	7	8	9
  <p>PROGETTAZIONE QUADRI DISTRIBUZIONE E DI AUTOMAZIONE CABINE DI TRASFORMAZIONE MT/BT - IMPIANTI E SISTEMI SPECIALI Traversa Montebello n. 27 - 80147 Napoli Tel. 081.7385747 fax 081.7050513</p>											
Tensione Nominale	400/230V	Corrente Nominale	40								
Natura Corrente	Vac	Frequenza	50Hz								
Tensione Aux	230Vac	Grado di protezione	IP31								
Identificazione	245/2009	Anno	2009								
Denominazione	Q0.1.4	ICC	3kA								
Norme rif. CEI EN 60439-1						CEI 17-13/1					

[illegible][illegible]