



TIPOLOGIA MURATURE

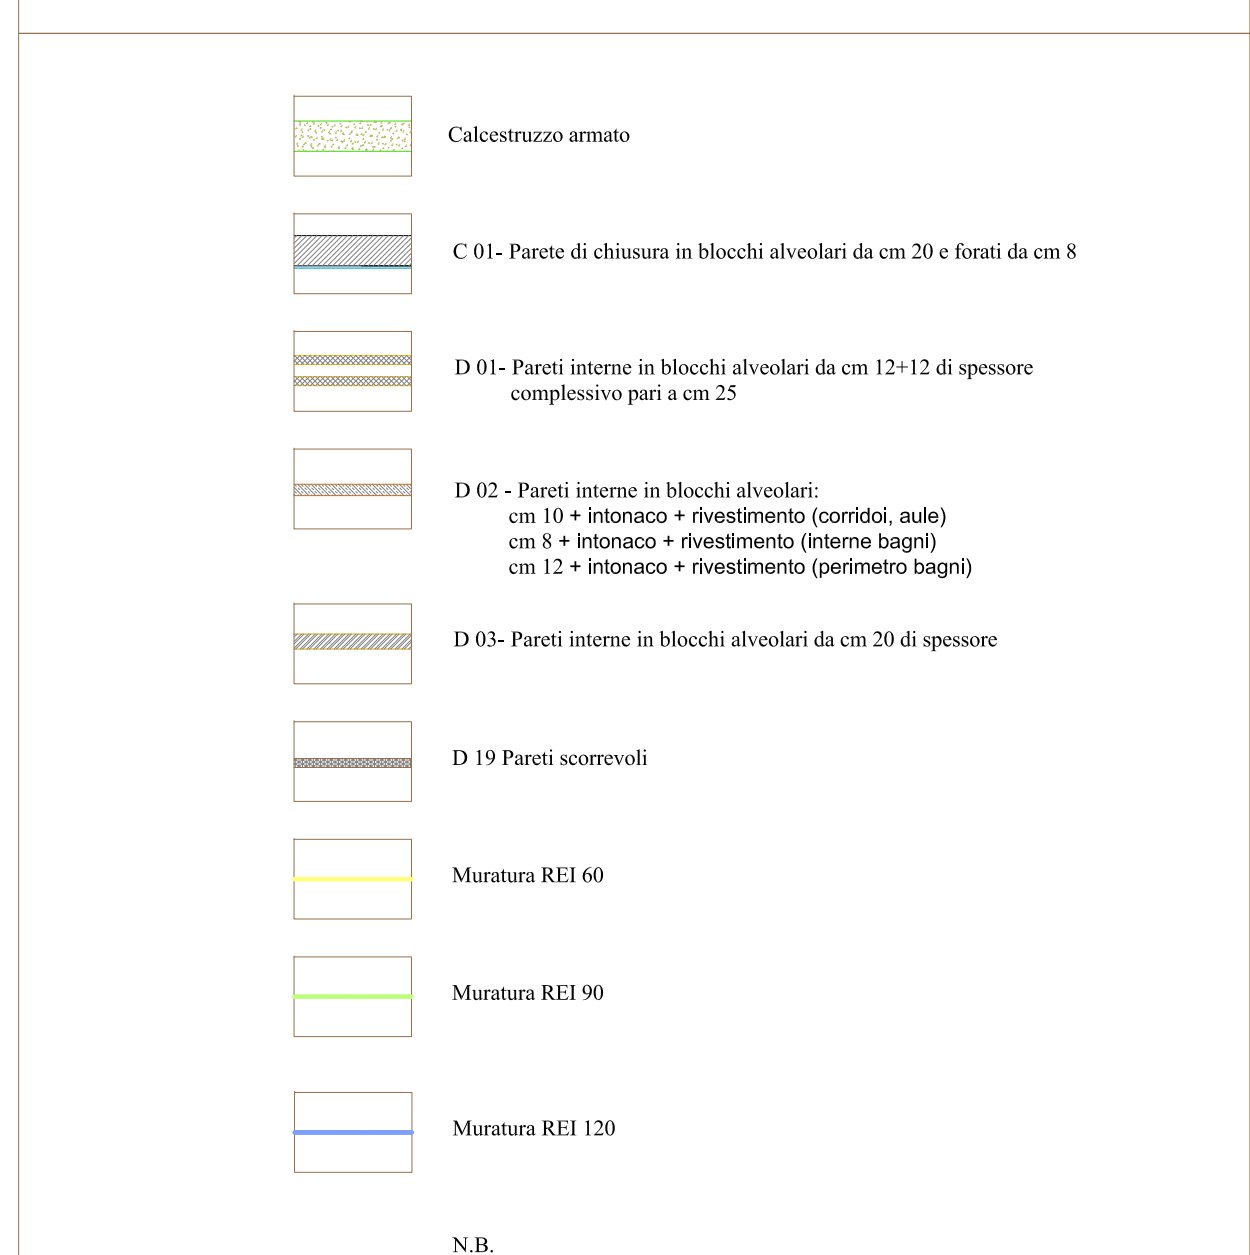


LEGENDA IMPIANTO ANTINCENDIO

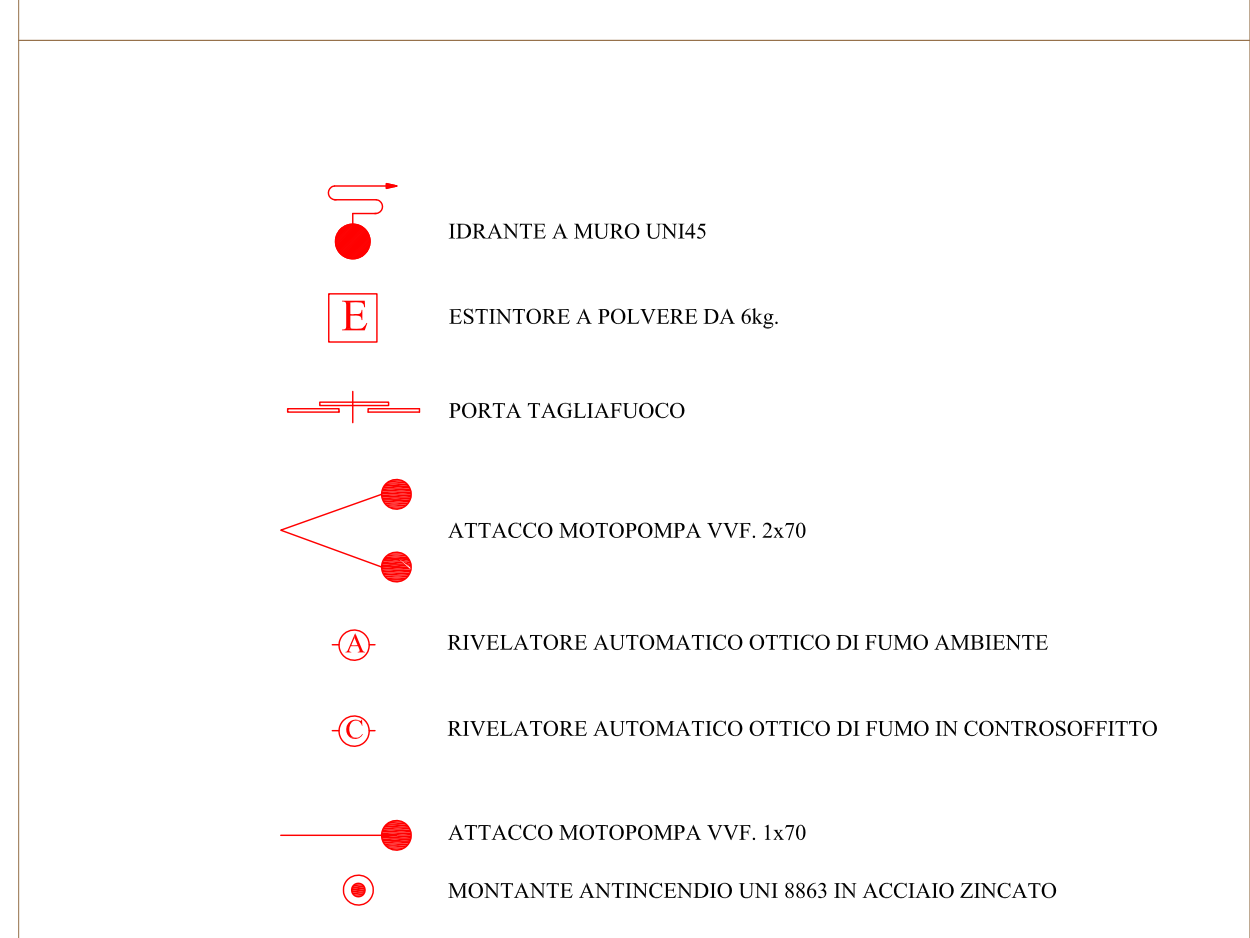

N.B. TUTTI GLI AMBIENTI DI PIANO
SONO PROTETTI CON RILEVATORI
DI FUMO A SOFFITTO E/O CONTROSOFFITTO

PARTICOLARI COSTRUTTIVI

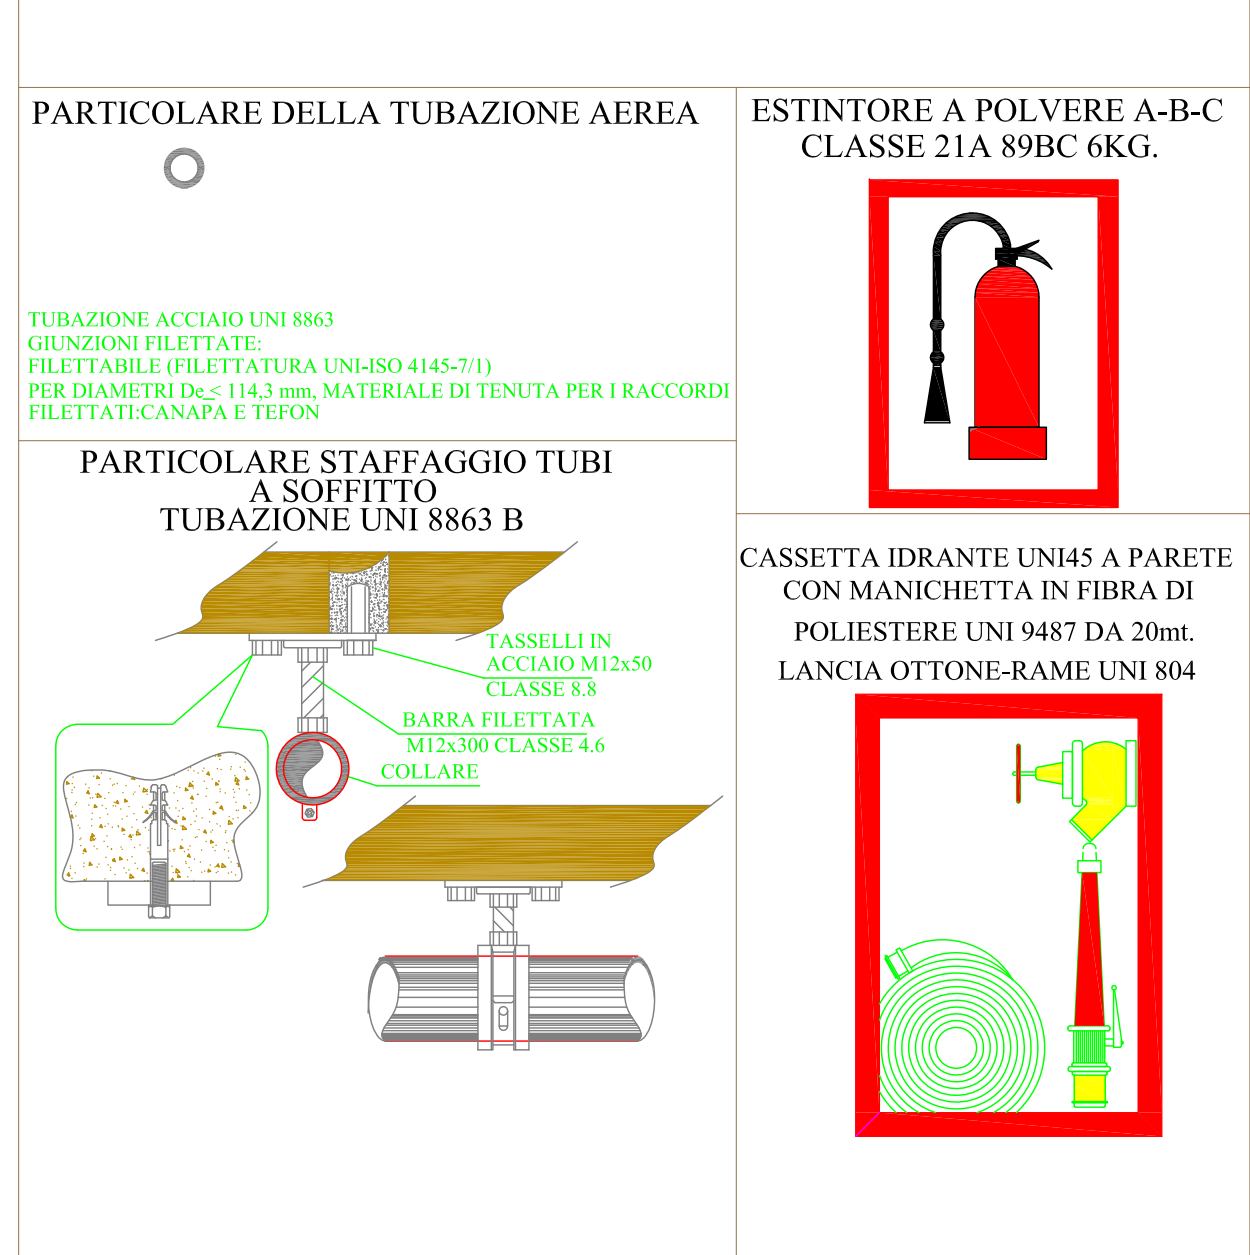

PIANTA ANTINCENDIO PIANO SECONDO scala 1:100

CORPO B

CORPO D

CORPO B

LABORATORI CNR

The floor plan of 'CORPO C' is a complex layout of a building. At the top, there are two large rooms: 'LAB. INFORMATICO' and 'SALA MULTIMED.'. Below these are 'LAB. EL. DATI' and 'SERVICE'. A central corridor area includes 'AMM.', 'CARTONGESSO', and 'STUDIO' rooms. A large central area is labeled 'LAB. BIOLOGICO' and contains a staircase, 'CELLULE', 'INC.', 'VETRERIA', 'CAMERA FREDDA C.2.22', 'CAMERA OSCURA', 'CAMERA CALDA', and 'FILTRO'. To the right of this central area are 'LAB. CHIMICO', 'LAB. IMAGING OTTICO', 'LAB. TELEMEDICINA', and 'IMAGING. TRIBIDIM.'. At the bottom, there are 'LAB. ELETTROMECCANICO', 'LAB. FLUORESCENZA', 'LASER', 'LAB. CHIMICO', 'LAB. IMAGING OTTICO', 'LAB. TELEMEDICINA', and 'IMAGING. TRIBIDIM.'. The plan also shows various service areas, including 'U.E.', 'C.C.1', 'C.C.2', 'C.C.3', 'C.C.99', 'C.C.100'. The plan is color-coded with blue and orange lines, and includes various annotations and dimensions.

0	28/08/10	As built			
Revisione	Data	Descrizione	Disegnato	verificato	Approvato
Distribuzione:			COMMITTENTE-CAPOCOMMESSA		
			Progettista:		
Disegno n.			05008B370		
Versione n.			P6		
File n.			1		
Documento di proprietà della S.p.A. ELLEMME. IMPIANTI Detti relativi a norme di legge.			MXI. Rev. 16/05/03/07		