







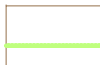




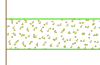

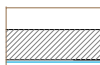

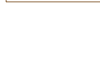






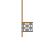











# TIPOLOGIA MURATURE

|   |   |
|---|---|
|  | Colorcontrast armato  |
|  | C 40 - Parete di spessore in blocchi sfalsati di cm 20 a forati di cm 8   |
|  | D 10 - Parete intesa in blocchi sfalsati di cm 12-15-20 spessore complessivo pari a cm 25   |
|  | D 32 - Parete intesa in blocchi sfalsati di cm 10 - spessore + spessore della cartella, anche cm 8 + spessore + spessore della cartella (anche tagliati 12 - spessore + spessore (spessore tagliato)) |
|  | D 10 - Parete intesa in blocchi sfalsati di cm 20 di spessore   |
|  | D 38 Parete semicavità  |

**N.B.**  

- |   |                     |
|---|---------------------|
|  | Calcestruzzo armato |
|  |                     |
|  |                     |
N.B.  
Per le pareti di compartimentazione con grado REI  
- l'intonaco deve essere realizzato con malta cementizia  
- la muratura deve essere ancorata.

- l'intonaco deve essere realizzato con malta cementizia
- la parete deve essere certificata

- la parata deve essere certificata

# LEGENDA IMPIANTO ANTINCENDIO

---



ERANTE A MERO USATO



ESTINTORE A PAVIERE DA 6kg



PORTA TAGLIAFUOCO



ATTACCO SOTTOFORA V.V. 2x70



RELEVATORE AUTOMATICO OTTICO DI FUMO AMBIENTE



RELEVATORE AUTOMATICO OTTICO DI FUMO IN CONTROSOFFITTO











ATTACCO SOTTOFORA V.V. 1x70



MONTANTE ANTINCENDIO UNI 880 IN ACCIAIO ZINCATO

**N.B. TUTTI GLI AMBIENTI DI PIANO  
SONO PROTETTI CON RELEVATORI  
DI FUMO A SOFFITTO E/O CONTROSOFFITTO**

**PARTICOLARI DI COSTRUTTIVITÀ**


- |   |  |
|---|--|
|    | EDIANTE A MURO UN45                                    |
|    | ESTINTORE A POLVERE DA 6kg                             |
|    | PORTA TAGLIAFUOCO                                      |
|    | ATTACCO MOTOPOMPA Vv. 2/3                              |
|  | RIVELATORE AUTOMATICO OTTICO DI FUMO AMBIENTE          |
|  | RIVELATORE AUTOMATICO OTTICO DI FUMO IN CONTROSOFFITTO |
|  | ATTACCO MOTOPOMPA Vv. 1/3                              |
|  | MONTANTE ANTINCENDIO UN 8865 IN ACCIAIO ZINCATO        |

N.B. TUTTI GLI AMBIENTI DI PIANO  
SONO PROTETTI CON RILEVATORI  
DI FUMO A SOFFITTO E/O CONTROSOFFITTO


[illegible]


|                                   |   |
|-----------------------------------|---|
| PARTICOLARE DELLA TUBAZIONE AEREA | ESTINTORE A POLVERE A-B-C<br>CLASSE 21A 89BC 6KG. |
|-----------------------------------|---|

ESTINTORE A POLVERE A-B-C  
CLASSE 21A 89BC 6KG.

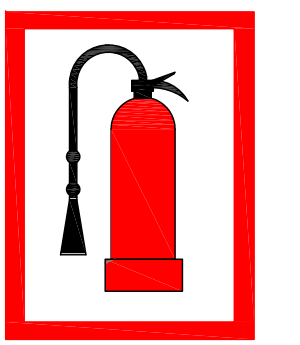

TUBAZIONE ACCIAIO UNI 8803  
GIUNZIONI FILETTATE:  
FILETTABILE (FILETTATURA UNI 850 0345-7/1)  
PER DIAMETRI Da 25-114,3 mm, MATERIALE DI TENUTA PER I RACCORDI  
FILETTATI: CANAPA E TEFON

|   |   |   |
|---|---|---|
| <p><b>PARTICOLARE STAFFAGGIO TUBI<br/>A SOFFITTO<br/>TUBAZIONE UNI 8863 B</b></p>  |  | <p><b>CASSETTA IDRANTE UNI45 A PARETE</b></p>  |
|---|---|---|

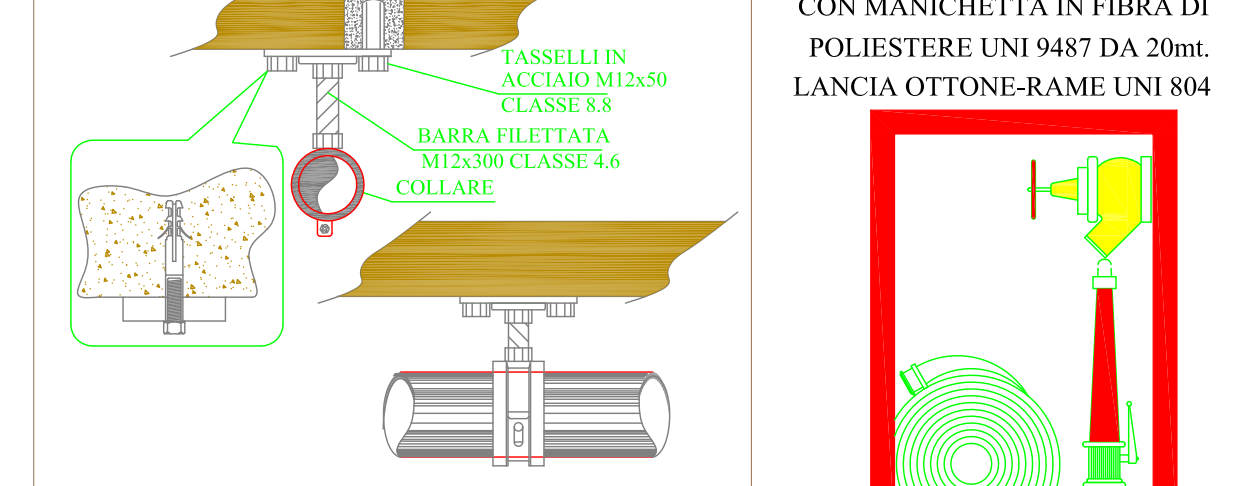

CASSETTA IDRANTE UNI45 A PARETE  
CON MANICHETTA IN FIBRA DI  
POLIESTERE UNI 9487 DA 20ml.  
LANCIA OTTONE-RAME UNI 804

PIANTA ANTINCENDIO PIANO PRIMO scala 1:100

CORPO A

CORPO B

CORPO C

CORPO D

N.B. I LABORATORI CNR SOVRASTANTI (2° - 3° P) COSTITUISCONO COMPARTIMENTO REI 120 - LA SUPERFICIE DEL SOLAIO DI SEPARAZIONE DEVE GARANTIRE TALE RESISTENZA AL FUOCO

Ellemme Impianti

0 29/08/10 As built

Revisione Data Descrizione Designato Verificato Approvato

COMMITTENTE-CAPOCOMMESSA

Progettista

Commissa 05008

Scale: 1:100 Tavolo: 236

Titolo: REALIZZAZIONE DELLA SEDE DELLA FACOLTA' DI SCIENZE BIOTECNOLOGICHE NEL COMPLESSO UNIVERSITARIO DI CAPPELLA DEI CANGIANI - NAPOLI IMPIANTI ANTINCENDIO PIANO PRIMO

Disegnato n. 050082360

Sezione n. P5

File n.

Documento di proprietà della S.p.A. ELLEMME IMPIANTI. Tutti i diritti sono riservati. Mod. M80 rev. 1.00/01/01

N.B. I LABORATORI CNR  
SOVRASTANTI ( 2° - 3° P )  
COSTITUISCONO COMPARTIMENTO  
REI 120 - LA SUPERFICIE DEL  
SOLAIO DI SEPARAZIONE DEVE  
GARANTIRE TALE RESISTENZA AL FUOCO

[illegible]