



PIANTA ANTINCENDIO PIANO SEMINTERRATO scala 1:100

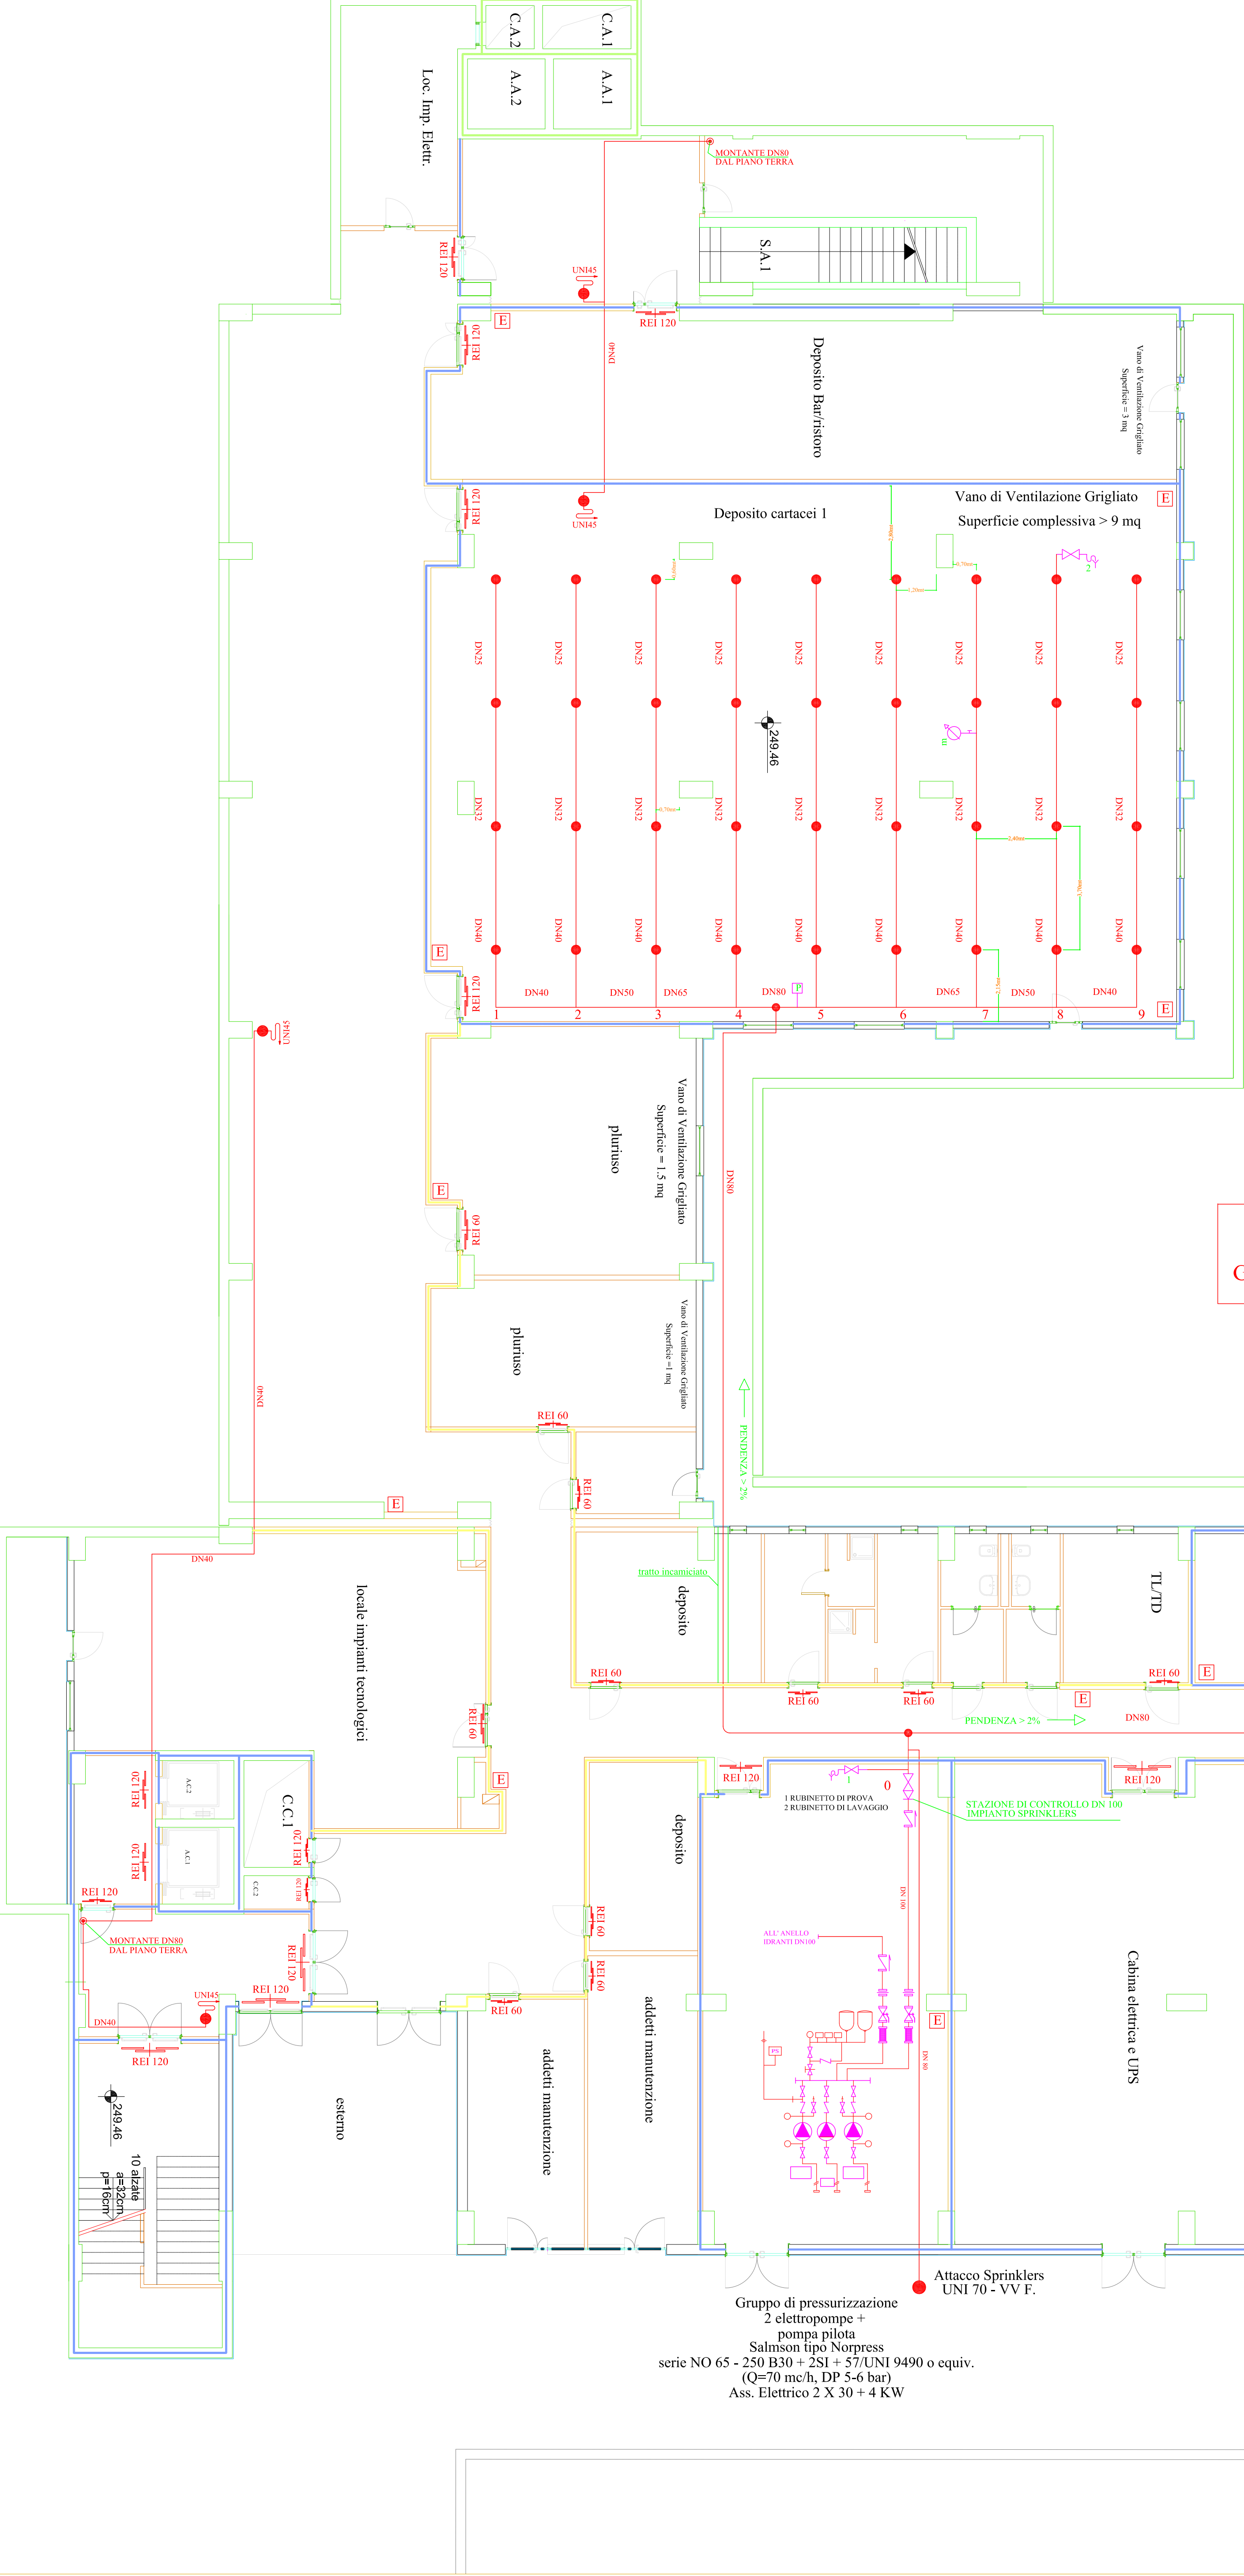


LA SUPERFICIE DEI SOLAI DEVE
GARANTIRE UNA RESISTENZA AL FUOCO REI 120

SERIE MEDIA UNI 8863									
FILETTABILE UNI-ISO 7/1, CON MANICOTTO UNI-ISO 50									
FILETTATURA	MANICOTTO ESTERNO		SPESORE		MANSA LINEA A-g/m				
FILETTATURA PULS PULS	MAX	MIN	MAX	MIN	SENZA FILETTATURA ORLIZZI	ORLIZZI	FILETTATI ORLIZZI	CON MANICOTTO ZINCATI	
1/8	17,5	16,2	2,5	2,0	0,009	0,076	0,045	0,082	
1/4	21,5	20,2	2,6	2,0	0,009	0,076	0,045	0,082	
3/4	28,5	26,2	2,8	1,56	0,012	0,082	0,045	0,082	
1	34,2	31,5	3,2	2,04	0,014	0,091	0,045	0,082	
1 1/4	42,9	40,2	3,2	1,90	0,016	0,103	0,045	0,082	
1 1/2	48,8	47,2	3,2	1,58	0,017	0,103	0,045	0,082	
2	56,8	53,2	3,6	1,58	0,017	0,103	0,045	0,082	
2 1/2	66,8	75,3	3,6	6,42	0,020	0,103	0,045	0,082	
3	80,5	88,6	4,0	6,36	0,021	0,103	0,045	0,082	

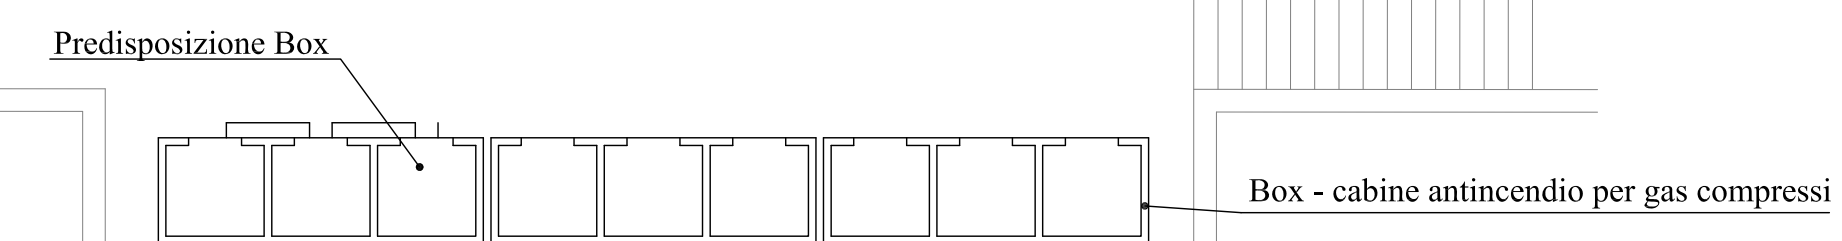

CORPO C

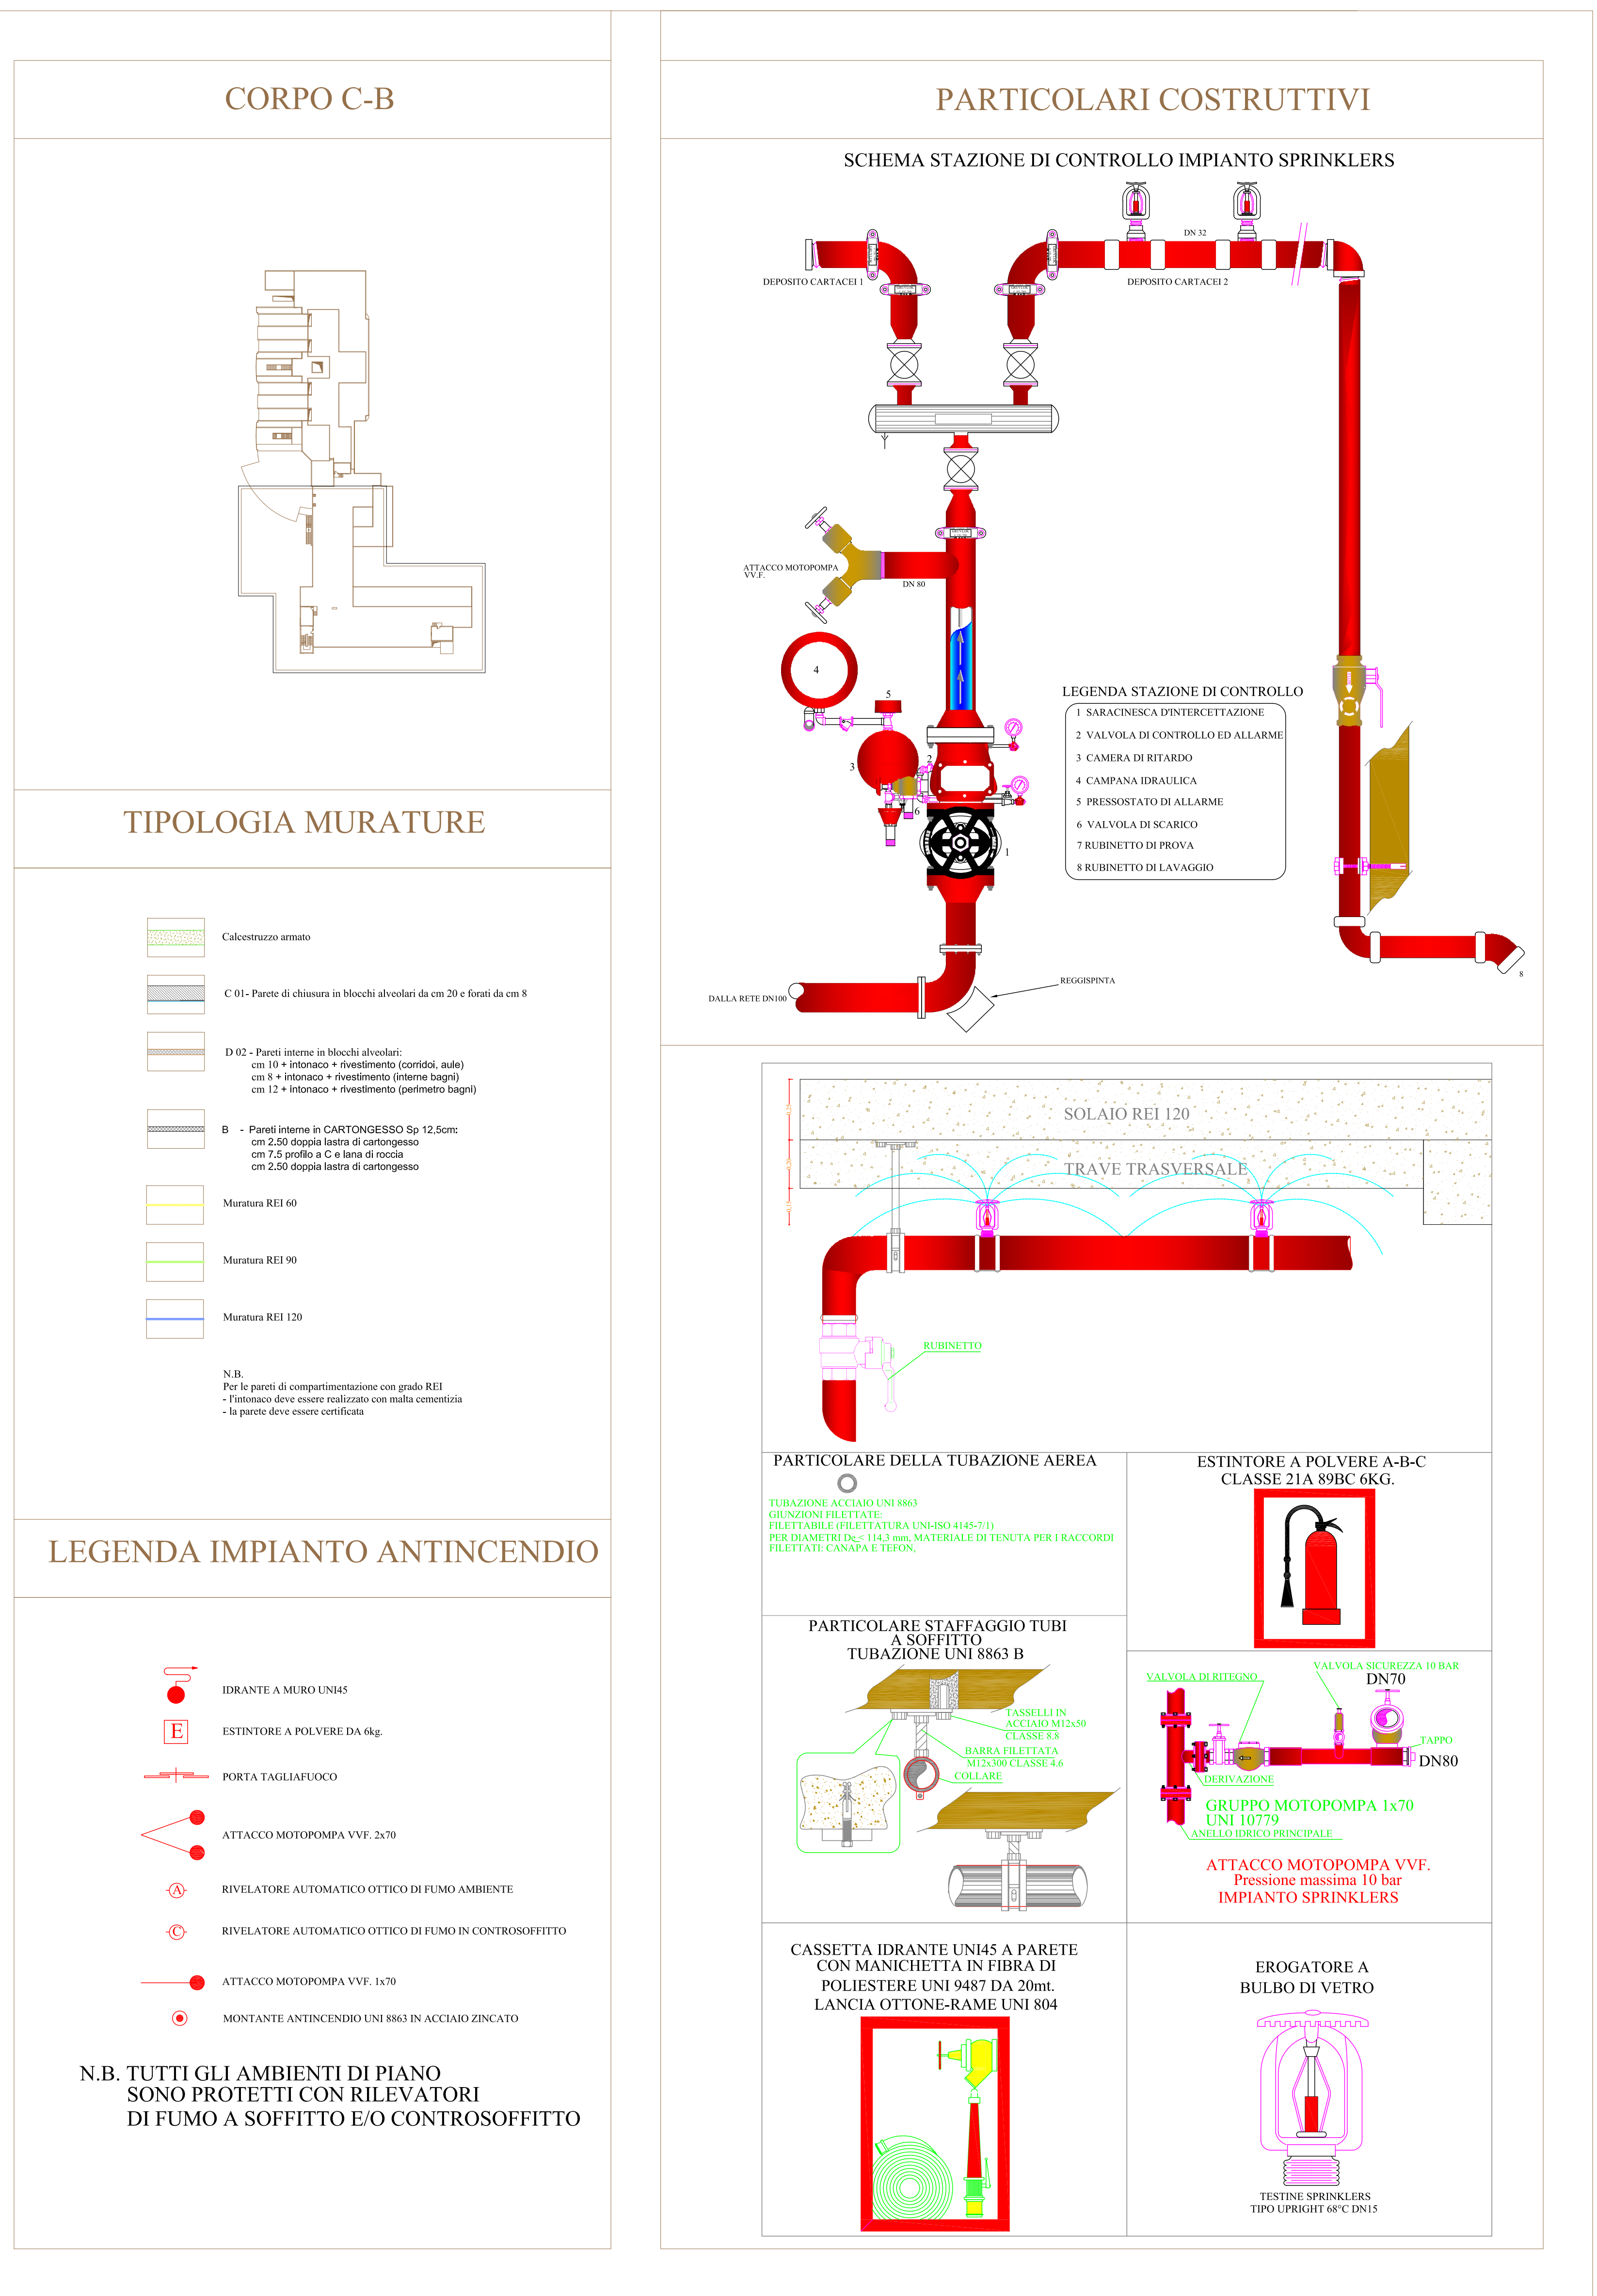

0	29/08/10	As built			
Revisione	Data		Descrizione	Disegnate	Verificate / Approvate
Distribuzione: COMMITTENTE-CAPOCOMMESSA					
				Progettista: Commessa: 05008	
Titolo: REALIZZAZIONE DELLA SEDE DELLA FACOLTÀ DI SCIENZE BIOTECNOLOGICHE NEL COMPLESSO UNIVERSITARIO DI GAPPELLA DEI CANGIANI - NAPOLI IMPIANTI ANTENDICENDIO PIANO SEMINTERRATO				Scala: 1:100 Tavola: 235	
Documento di proprietà della P.A. ELLEMME IMPIANTI. Diritti tutelati a norma di legge.				Disegno n.: 05008/2350 Sostituisce il: P4 File n.:	
				Mod. M066 rev. 2 del 05/02/07	