



DAL E AL COLLETTORE FREDDO  
VEDI TAV. 21

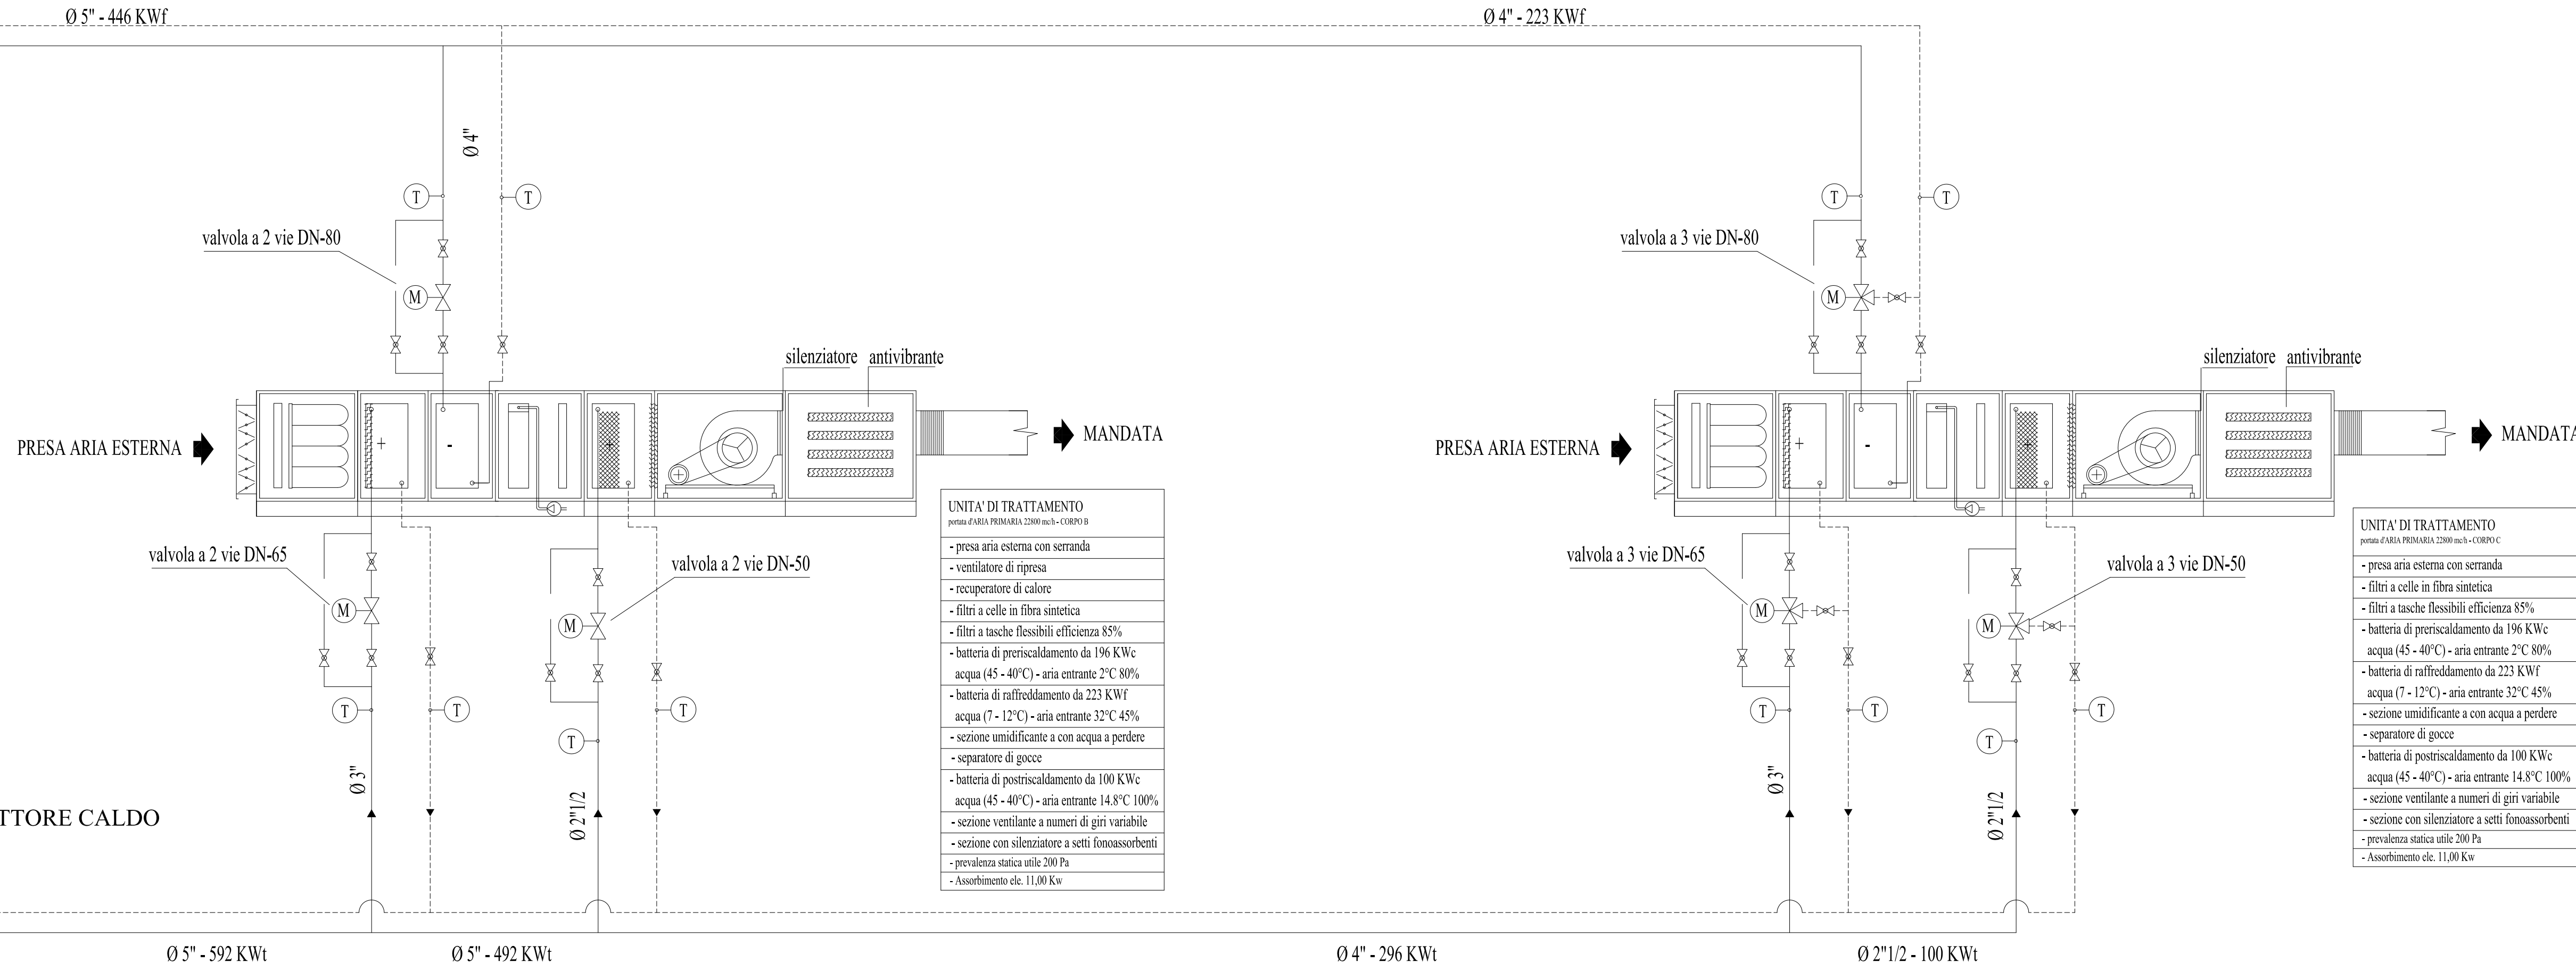

DAL E AL COLLETTORE CALDO  
VEDI TAV. 21

TIPICO UTA

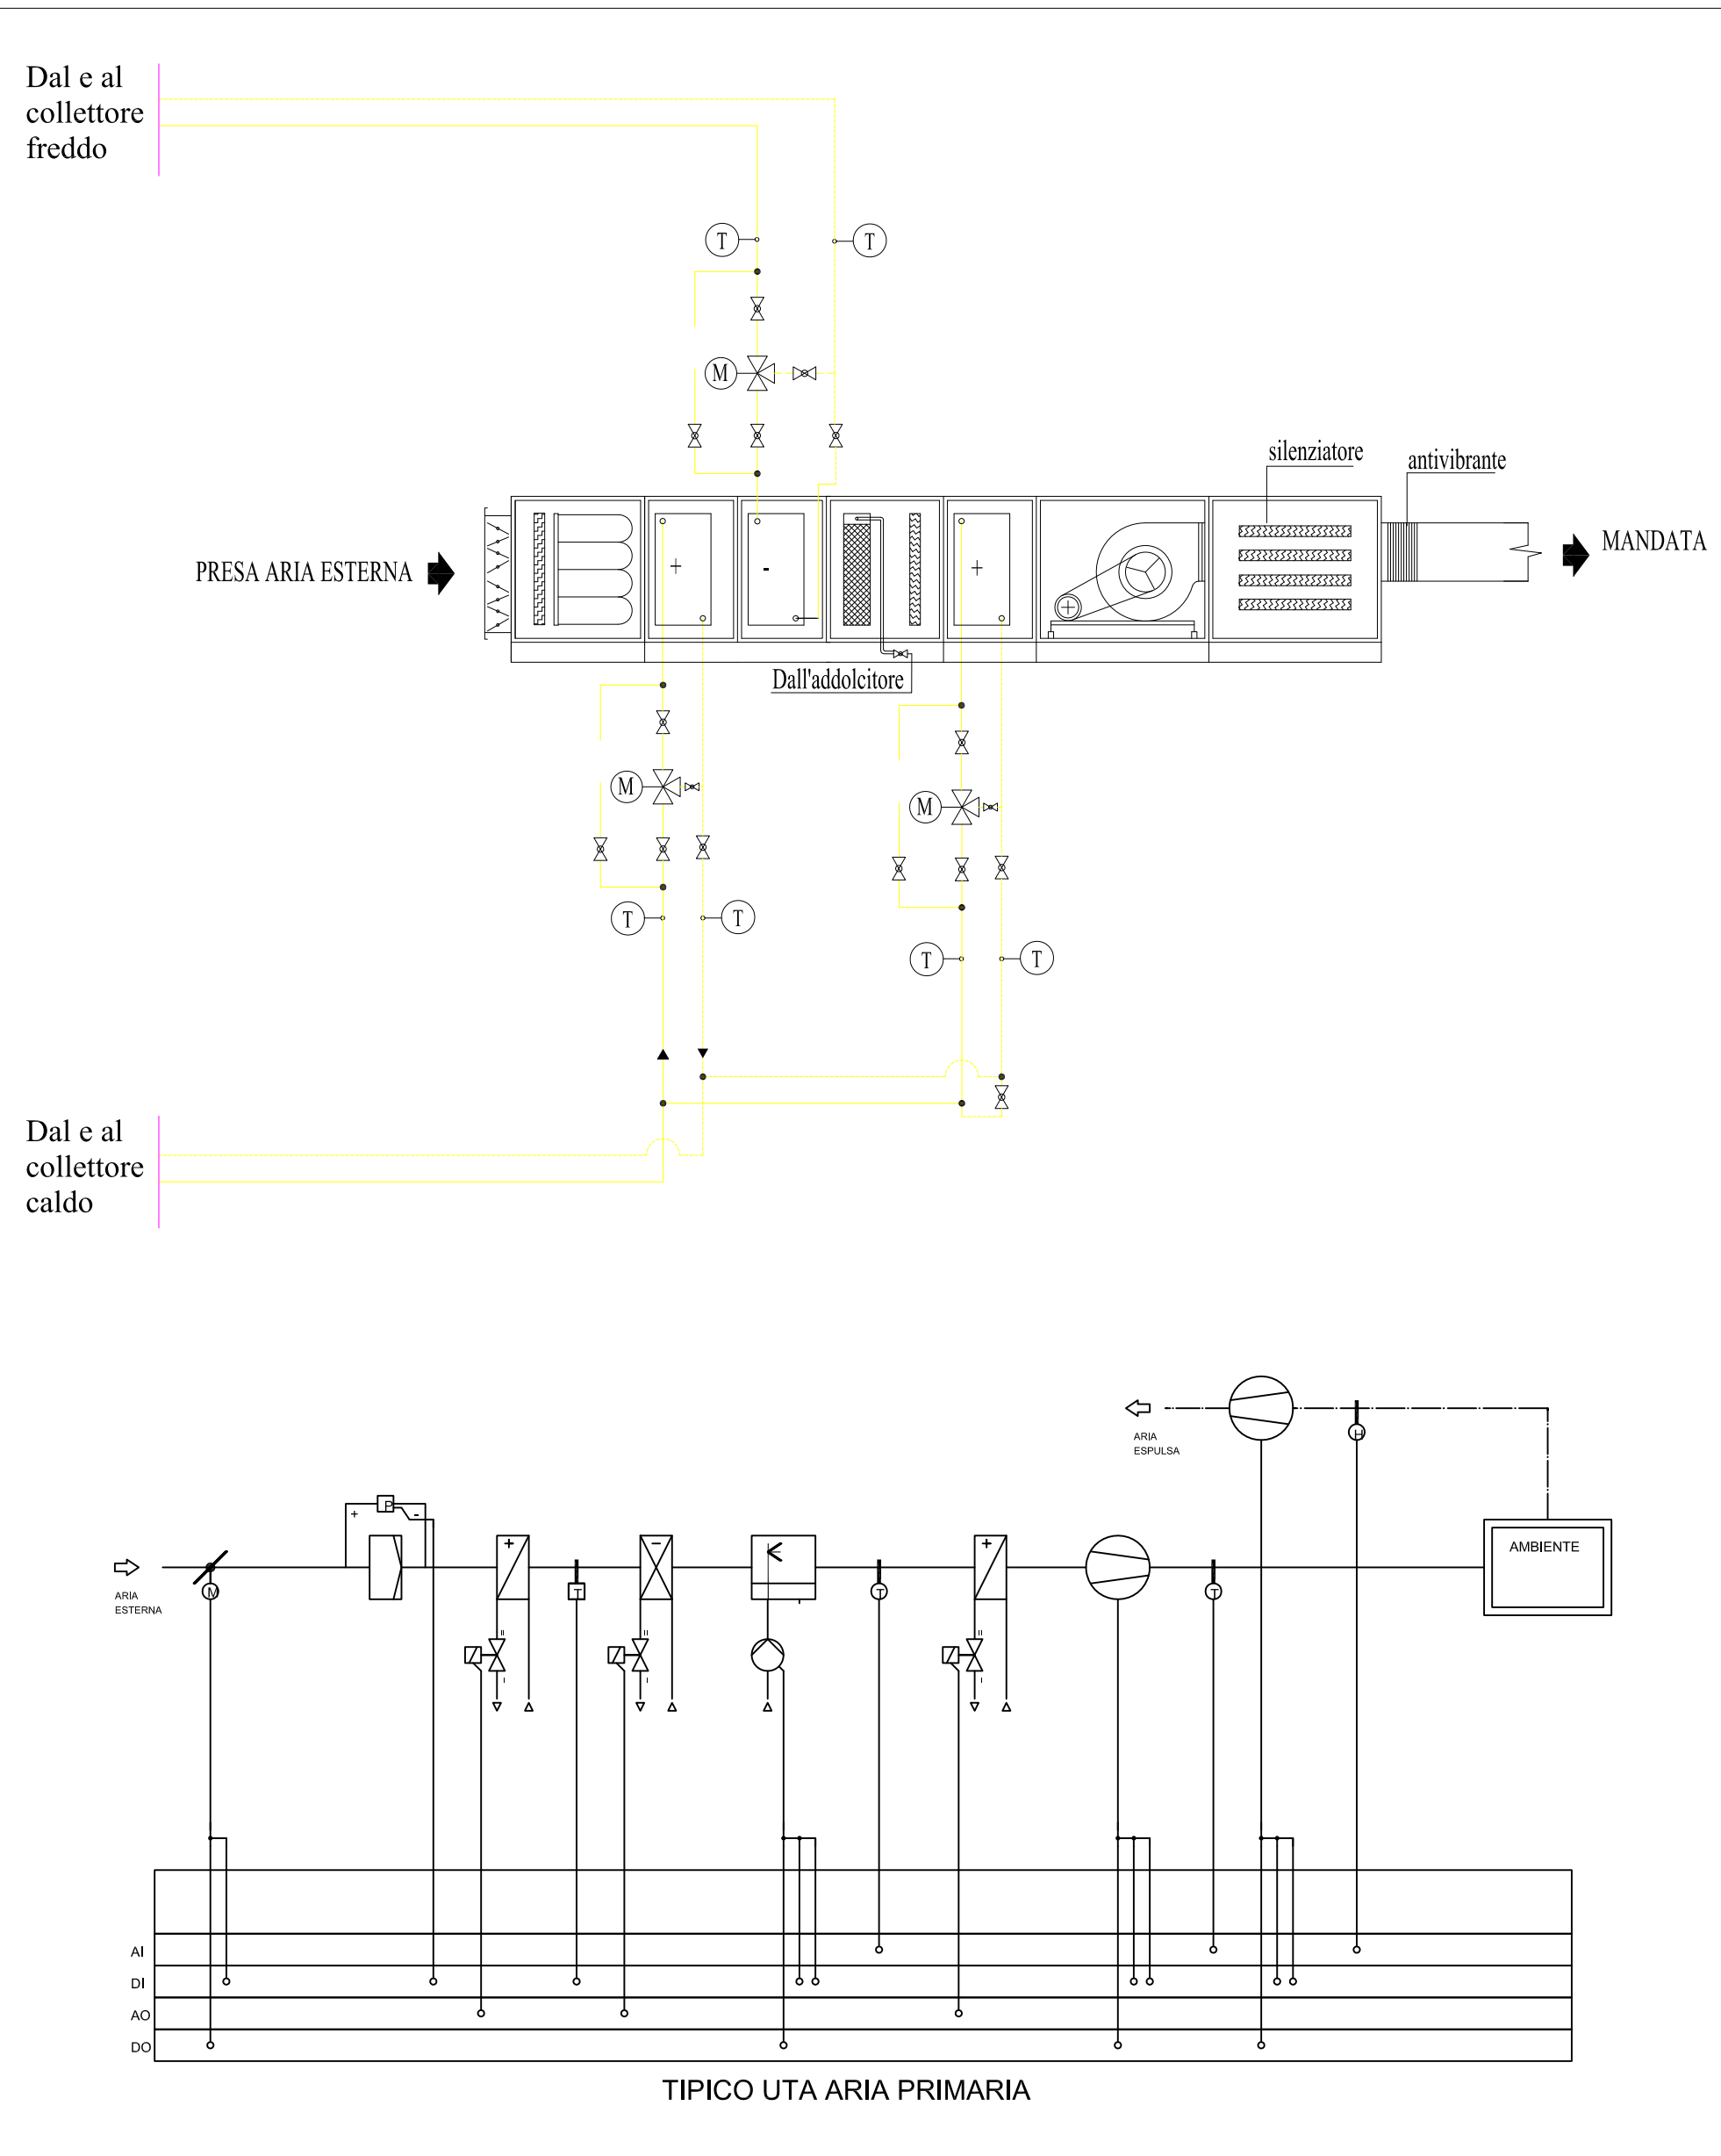

1	14/07/10	As built			
0	28/05/06	Emissione			
Revisione	Data	Descrizione	Disegnato	Verificato	Approvato
Distribuzione: COMMITTENTE-CAPOCOMMESSA					
<b>Ellemme</b> IMPIANTI SpA Zona ind. ASI Località Pantano 80011 - Acerra (Na) - <a href="http://www.ellemmeimpianti.it">www.ellemmeimpianti.it</a>			Progettista:		
Committente: Università degli Studi di Napoli Federico II Ripartizione			Commissa: 05008		
Titolo: REALIZZAZIONE DELLA SEDE DELLA FACOLTÀ DI SCIENZE BIOTECNOLOGICHE NEL COMPLESSO UNIVERSITARIO DI CAPPELLA DEI CANGIANI - NAPOLI IMPIANTO DI CLIMATIZZAZIONE SCHEMA IDRICO FUNZIONALE UTA CORPO B - C			Scala: 1:100	Tavola: 70	
			Disegno n. 05008701		
			Sequenza R. 05008700		
			File n. 70	schemi	
Documento di proprietà della S.p.A. ELLEMMME IMPIANTI Dotti relativi a norma di legge.					
Mod. M06 rev. 1 del 05/07					