

PIANTA CANALIZZAZIONI IMPIANTO DI RIPRESA ARIA PIANO QUARTO scala 1:100

NOTE COSTRUTTIVE RETI CANALIZZAZIONE ARIA

NOTA 1
LE DIMENSIONI DELLE CANALIZZAZIONI QUADRANGOLARI E CIRCOLARI (SIA A SEMPLICE SIA A DOPPIA PARETE) INDICATE SONO QUELLE INTERNE AI CONDOTTI ESCLUSO ISOLAMENTI TERMICI ED ACUSTICI.

NOTA 2
PER LE CARATTERISTICHE TECNICHE E COSTRUTTIVE DEI MATERIALI E DELLE LAVORAZIONI VEDI SPECIFICAZIONI GENERALI E SPECIFICHE TECNICHE DI PROGETTO.

NOTA 3
I CONDOTTI FLESSIBILI FONOSOLANTI SONO COSTITUITI DA TUBAZIONE INTERNA IN LAMINATO DI ALLUMINIO, STRATO INTERMEDIO DI ISOLAMENTO TERMOACUSTICO IN LANA MINERALE FONDOASSORBENTE DELLO SPESORE DI MM.25 DENSITA' 16 KG/MC, TUBAZIONE ESTERNA IN ALLUMINIO MULTISTRATO A SPIRALE RINFORZATO, TIPO ISODEC25-FCR O EQUIVALENTE.

NOTA 4
TUTTE LE RETI DI CANALIZZAZIONI DI MANDATA, DI ASPIRAZIONE E DI ESPULSIONE ARIA SONO IN ACCIAIO ZINCATO PROTETTATE E COSTRUTTE IN OFFICINA, PORTE IN OPERA E COLLAUDATE IN CONFORMITA' ALLE NORME UNI EN 136, 158, 1051, 1297, 1299, EUROVENT ED ALLE NORME DI PREVENZIONE INCENDI, CON I SEGUENTI SPessori:

- DIMENSIONI CANALI DA 000 A 400 mm. SPESORE: 6/10 mm.
- DIMENSIONI CANALI DA 401 A 800 mm. SPESORE: 8/10 mm.
- DIMENSIONI CANALI DA 801 A 1200 mm. SPESORE: 10/10 mm.
- DIMENSIONI CANALI DA 1201 A 2000 mm. SPESORE: 12/10 mm.


LEGENDA ESTRATTORI

1 Estrattore cassonato CLIMAPRODUCT mod. KV-HT 10/10 - 3600mc/h - 200 Pa - 0,75kW

LEGENDA DISTRIBUZIONE ARIA

	Diffusore di mandata circolare ø200 mm con indicazione della grandezza e della portata
	Diffusore di mandata quadrangolare con indicazione della grandezza e della portata
	Damper di mandata ad azionamento regolabile con indicazione della grandezza e della portata
	Griglia di ripresa di canale (installazione verticale) con indicazione della grandezza e della portata
	Griglia di ripresa di canale (installazione orizzontale) con indicazione della grandezza e della portata
	Valvola di aspirazione con indicazione della grandezza e della portata
	Terminale inglobato di canale
	Canalizzazione a sezione rettangolare con indicazione delle dimensioni
	Canalizzazione a sezione circolare con indicazione delle dimensioni
	Griglia di mandata: A: 300x150 B: 300x300 C: 400x200 D: 300x300
	SPORTELLI DISTRIBUZIONE PISTOCCO 8 mm

CORPO A - B - C

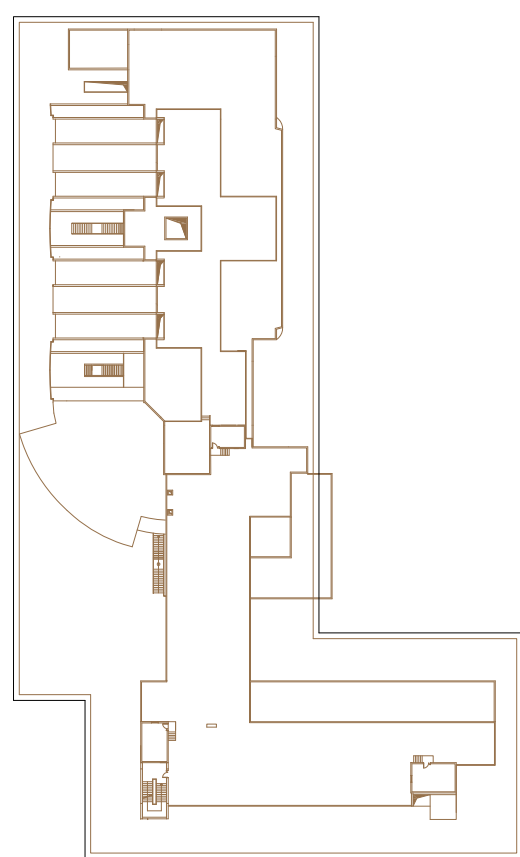

CORPO C

CORPO B

CORPO A

CORPO D

1	14/07/10	As built			
0	28/05/06	Emissione			
Revisione	Data	Descrizione	Disegnato	Verificato	Approvato
Distribuzione:			COMMITTENTE-CAPOCOMMESSA		
			Progettista:		
			Commissio:		
Zona ind. ASI Località Pantano 80011 - Arcore (MI) - www.ellemmeimpianti.it			05008		
Committente:			Scala:		
Università degli Studi di Napoli			1:100		
Federico II. IV Ripartizione			Foglio:		
Titolo:			Disegno n.:		
REALIZZAZIONE DELLA SEDE DELLA FACOLTÀ DI			05008581		
SCIENZE BIOTECNOLOGICHE NEL COMPLESSO			Sostituisce il:		
UNIVERSITARIO DI CAPPELLA DEI GANGIANI - NAPOLI			05008580		
IMPIANTO DI CLIMATIZZAZIONE			File n.:		
RIPRESA ARIA - PIANO QUARTO					
Documento di proprietà della S.p.A. ELLEME IMPIANTI. Diritti tutelati a norma di legge.			Mod. M8G rev. 1 del 05/07		