


PIANTA CANALIZZAZIONI IMPIANTO DI MANDATA ARIA PIANO TERZO scala 1:100

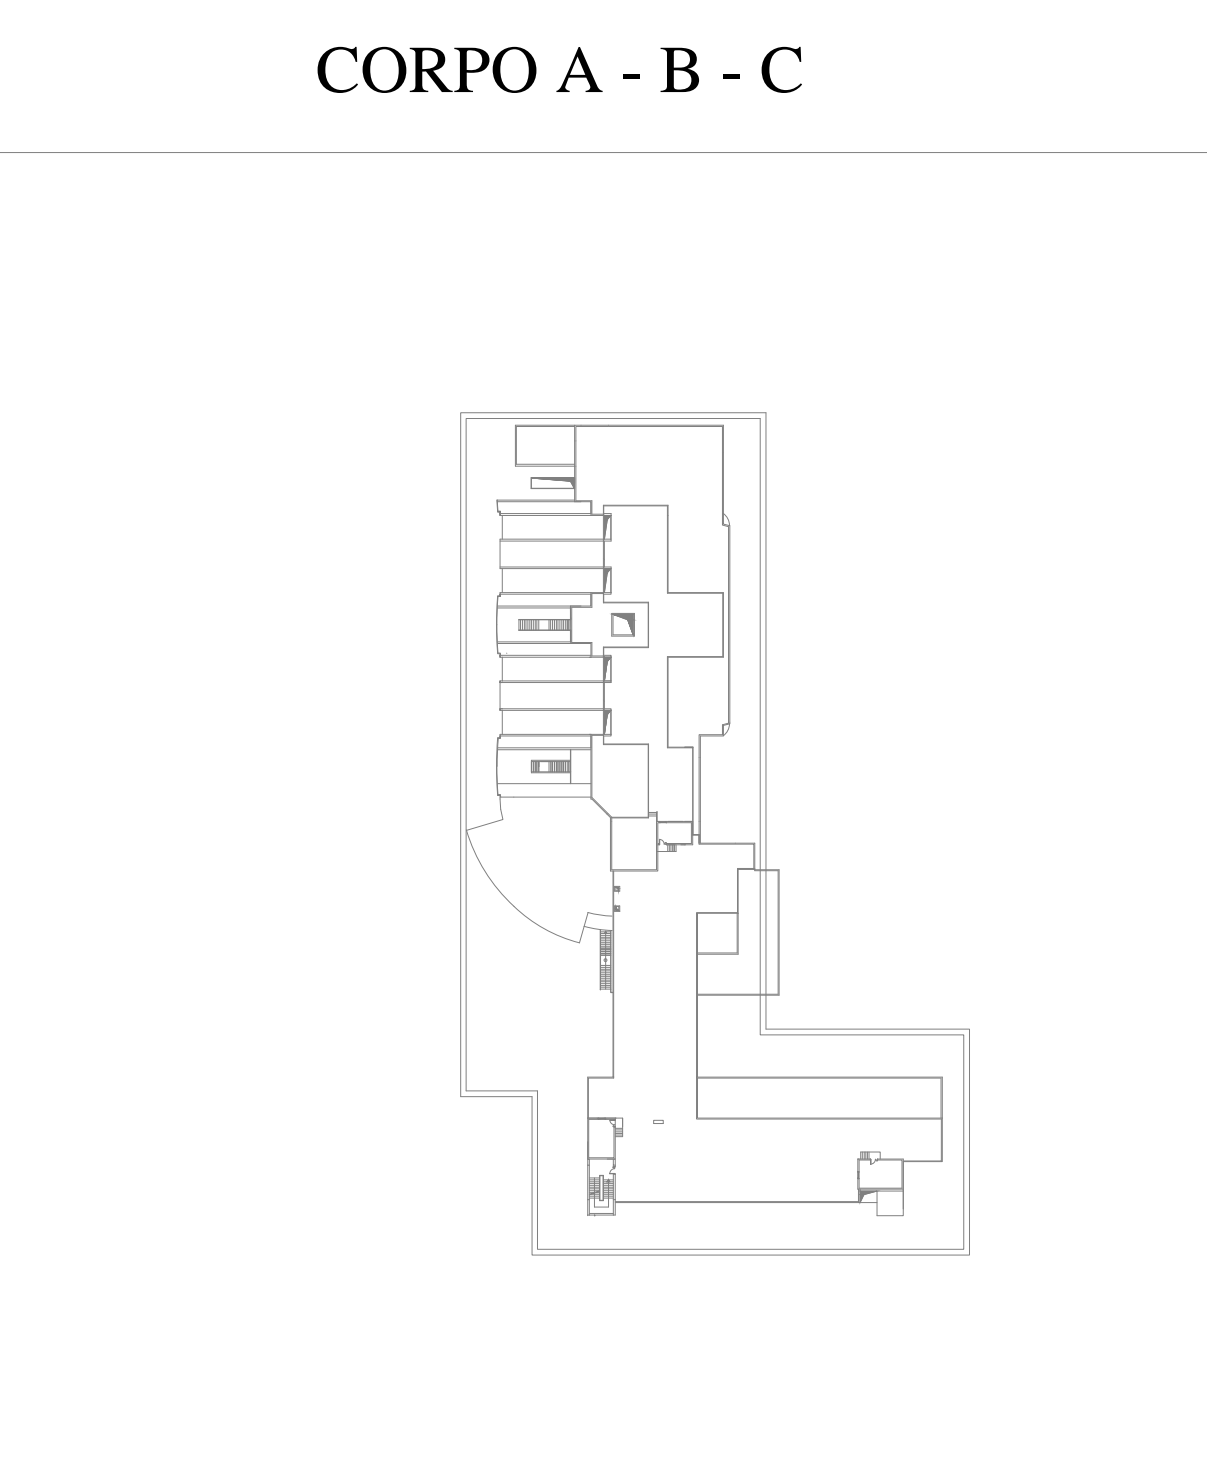

LE DIMENSIONI DELLE CAVITIZZAZIONI QUADRANGOLARI E CIRCOLARI (SIA A SEMPLICE SIA A DOPPIA PARETE) INDICATE SONO QUELLE INTERNE AI CONDOTTI ESCLUSO ISOLAMENTI TERMICI ED ACUSTICI.

PER LE CARATTERISTICHE TECNICHE E COSTRUTTIVE DEI MATERIALI E DELLE LAVORAZIONI VEDI SPECIFICAZIONI GENERALI E SPECIFICHE TECNICHE DI PROGETTO.

CONDOTTI FLESSIBILI FONOAISOLANTI SONO COSTITUITI DA TUBAZIONE INTERNA IN LAMINATO DI ALLUMINIO, STRATO INTERMEDIO DI ISOLAMENTO TERMOACUSTICO IN LANA MINERALE FONOAISORBENTE DELLO SPESSORE DI MM.25 DENSITÀ 16 KG/MC, TUBAZIONE ESTERNA IN ALLUMINIO MULTISTRATO A SPIRALE RINFORZATO, TIPO ISODEC25-FCR O EQUIVALENTE.

TUTTE LE RETI DI RIVOLUZIONE DI MANDATA, DI ASPIRAZIONE E DI
ESPULSIONE ARIA SONO IN ACCIAIO ZINCATO, PROGETTATE E COSTRUI-
TE IN OFFICINA, POSTE IN OPERA E COLLAUDATE IN CONFORMITA' ALLE NORME
UNI-EN 1505, 1506, 10381, 12997, 12999, EUROVENT ED ALLE NORME
DI PREVENZIONE INCENDI, CON I SEGUENTI SPESSORI:

- DIMENSIONI CANALI DA 400 A 800 mm. SPESSORE 8/10 mm.
- DIMENSIONI CANALI DA 801 A 1200 mm. SPESSORE 10/10 mm.
- DIMENSIONI CANALI DA 1201 A 2000 mm. SPESSORE 12/10 mm.




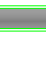






CORPO




LEGENDA SERRANDE TAGLIAFUOCO

[illegible]


LEGENDA DISTRIBUZIONE ARIA

	(A*)	Griglia di metallo:

CORPO

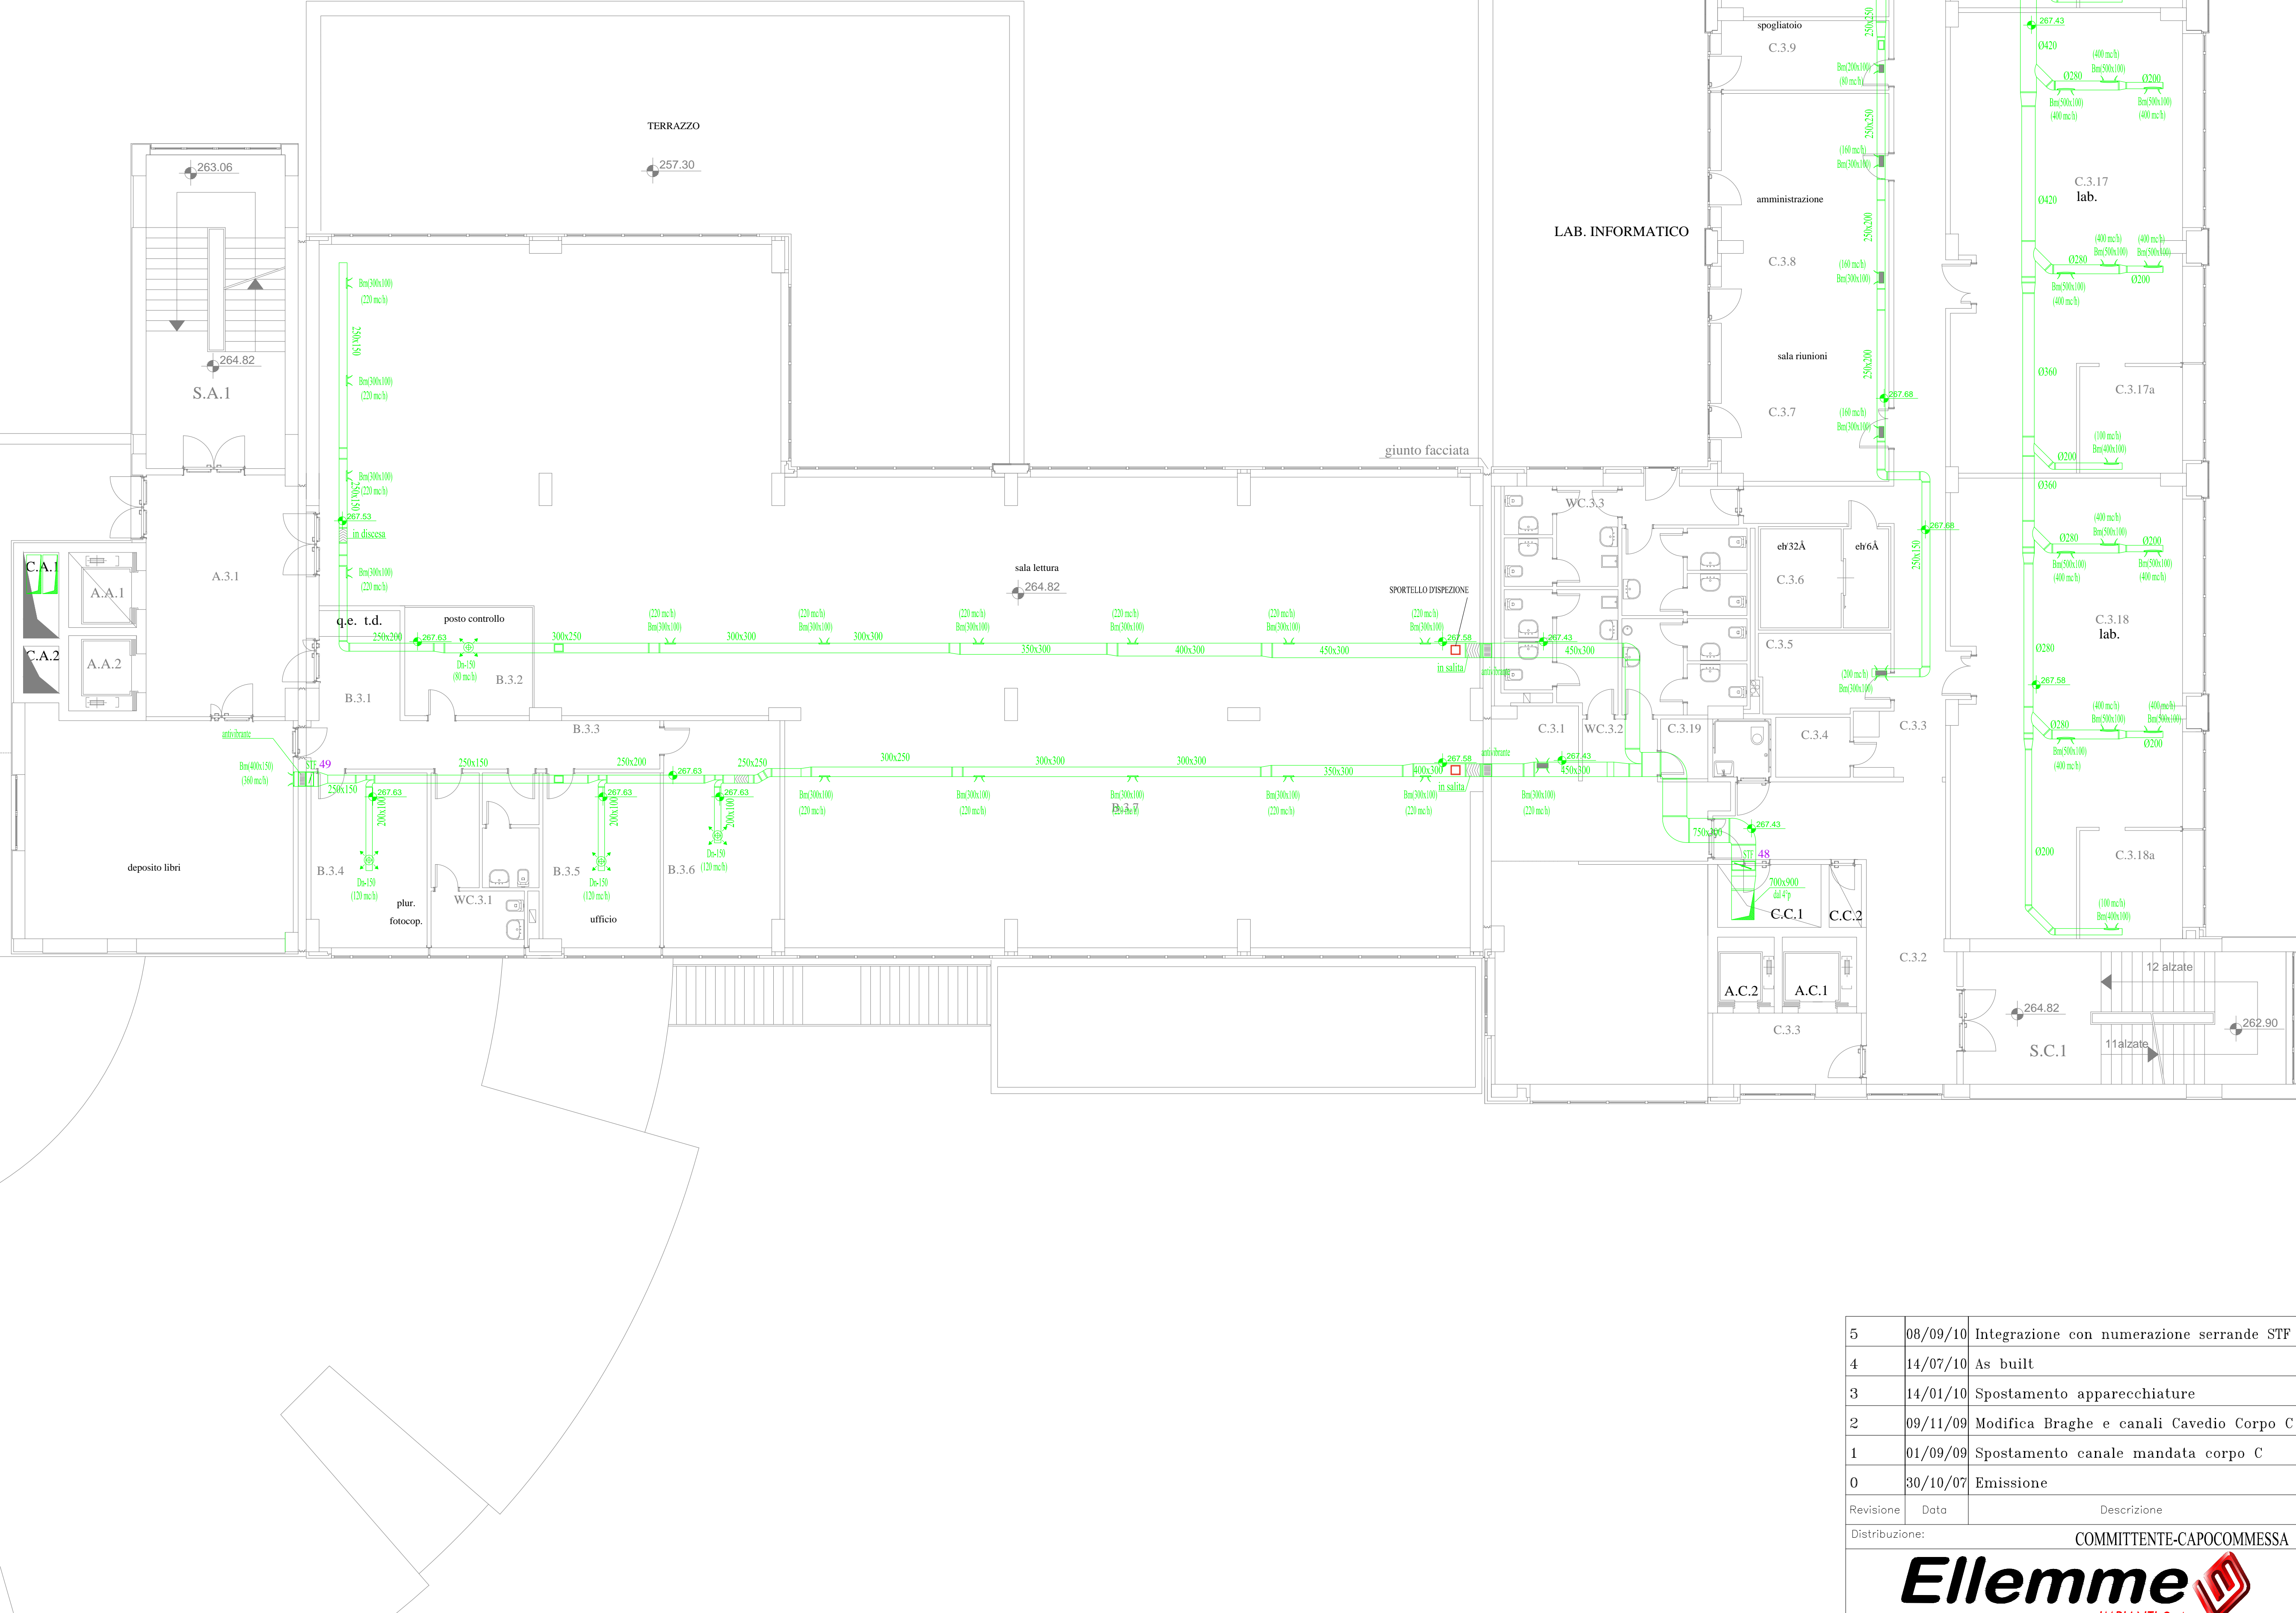

CORPO •

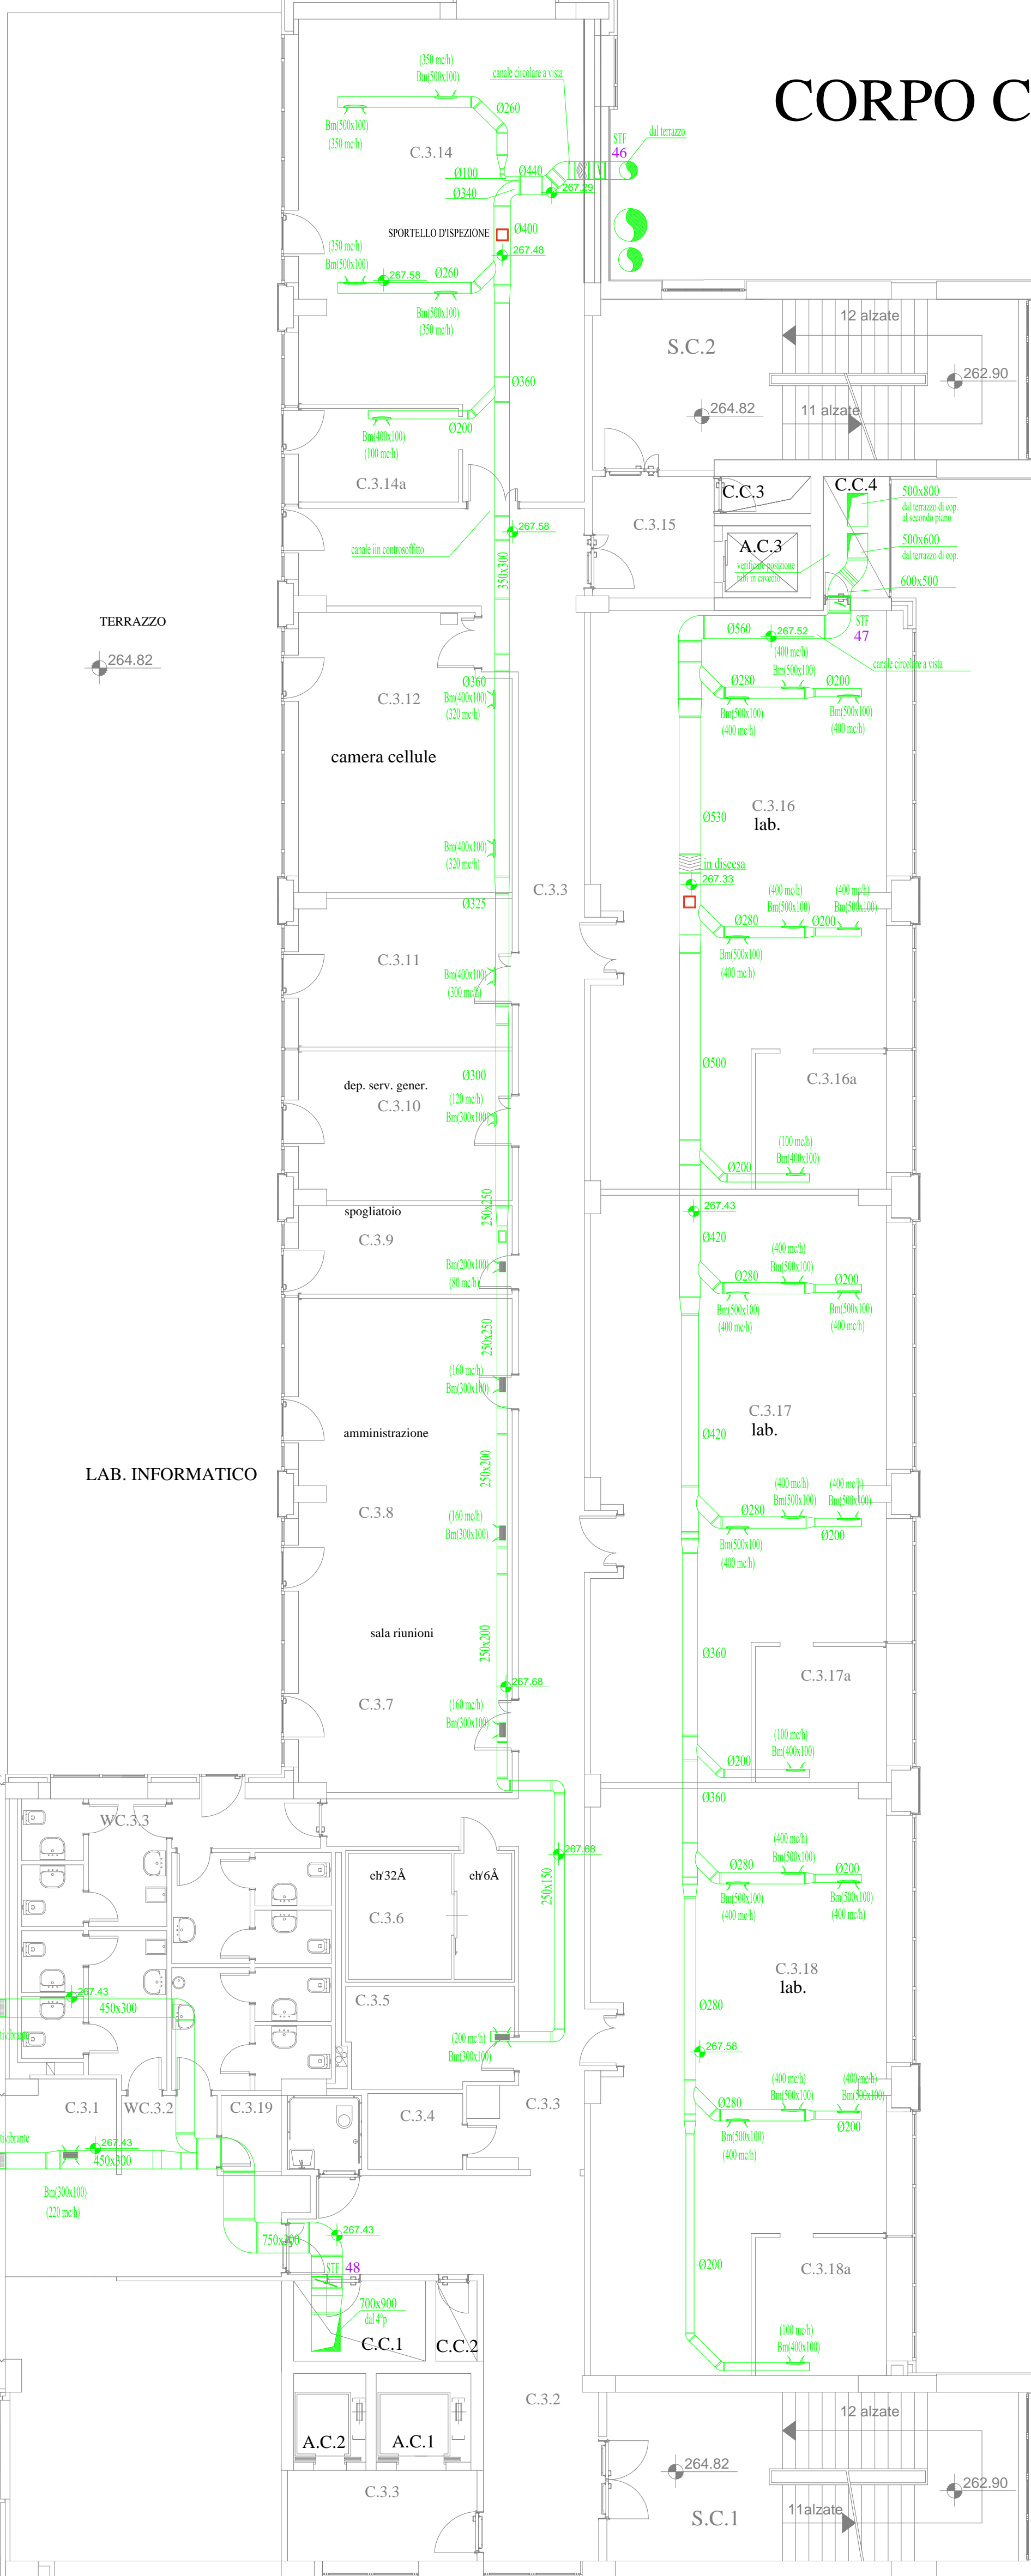

08/09/10	Integrazione con numerazione serrande STF				
14/07/10	As built				
30/10/07	Emissione				
Revisione	Data	Descrizione	Disegnato	Verificato	Approvato
			Progettista		
REALIZZAZIONE DELLA SEDE DELLA FACOLTA DI SCIENZE BIOTECNOLOGICHE NEL COMPLESSO UNIVERSITARIO DI CAPPELLA DEI CANGIANI - NAPOLI IMPIANTO DI CLIMATIZZAZIONE			Disegnato Sottilettura 050085154 05008514		