




PIANTA CANALIZZAZIONI IMPIANTO DI RIPRESA ARIA PIANO SECONDO scala 1:100

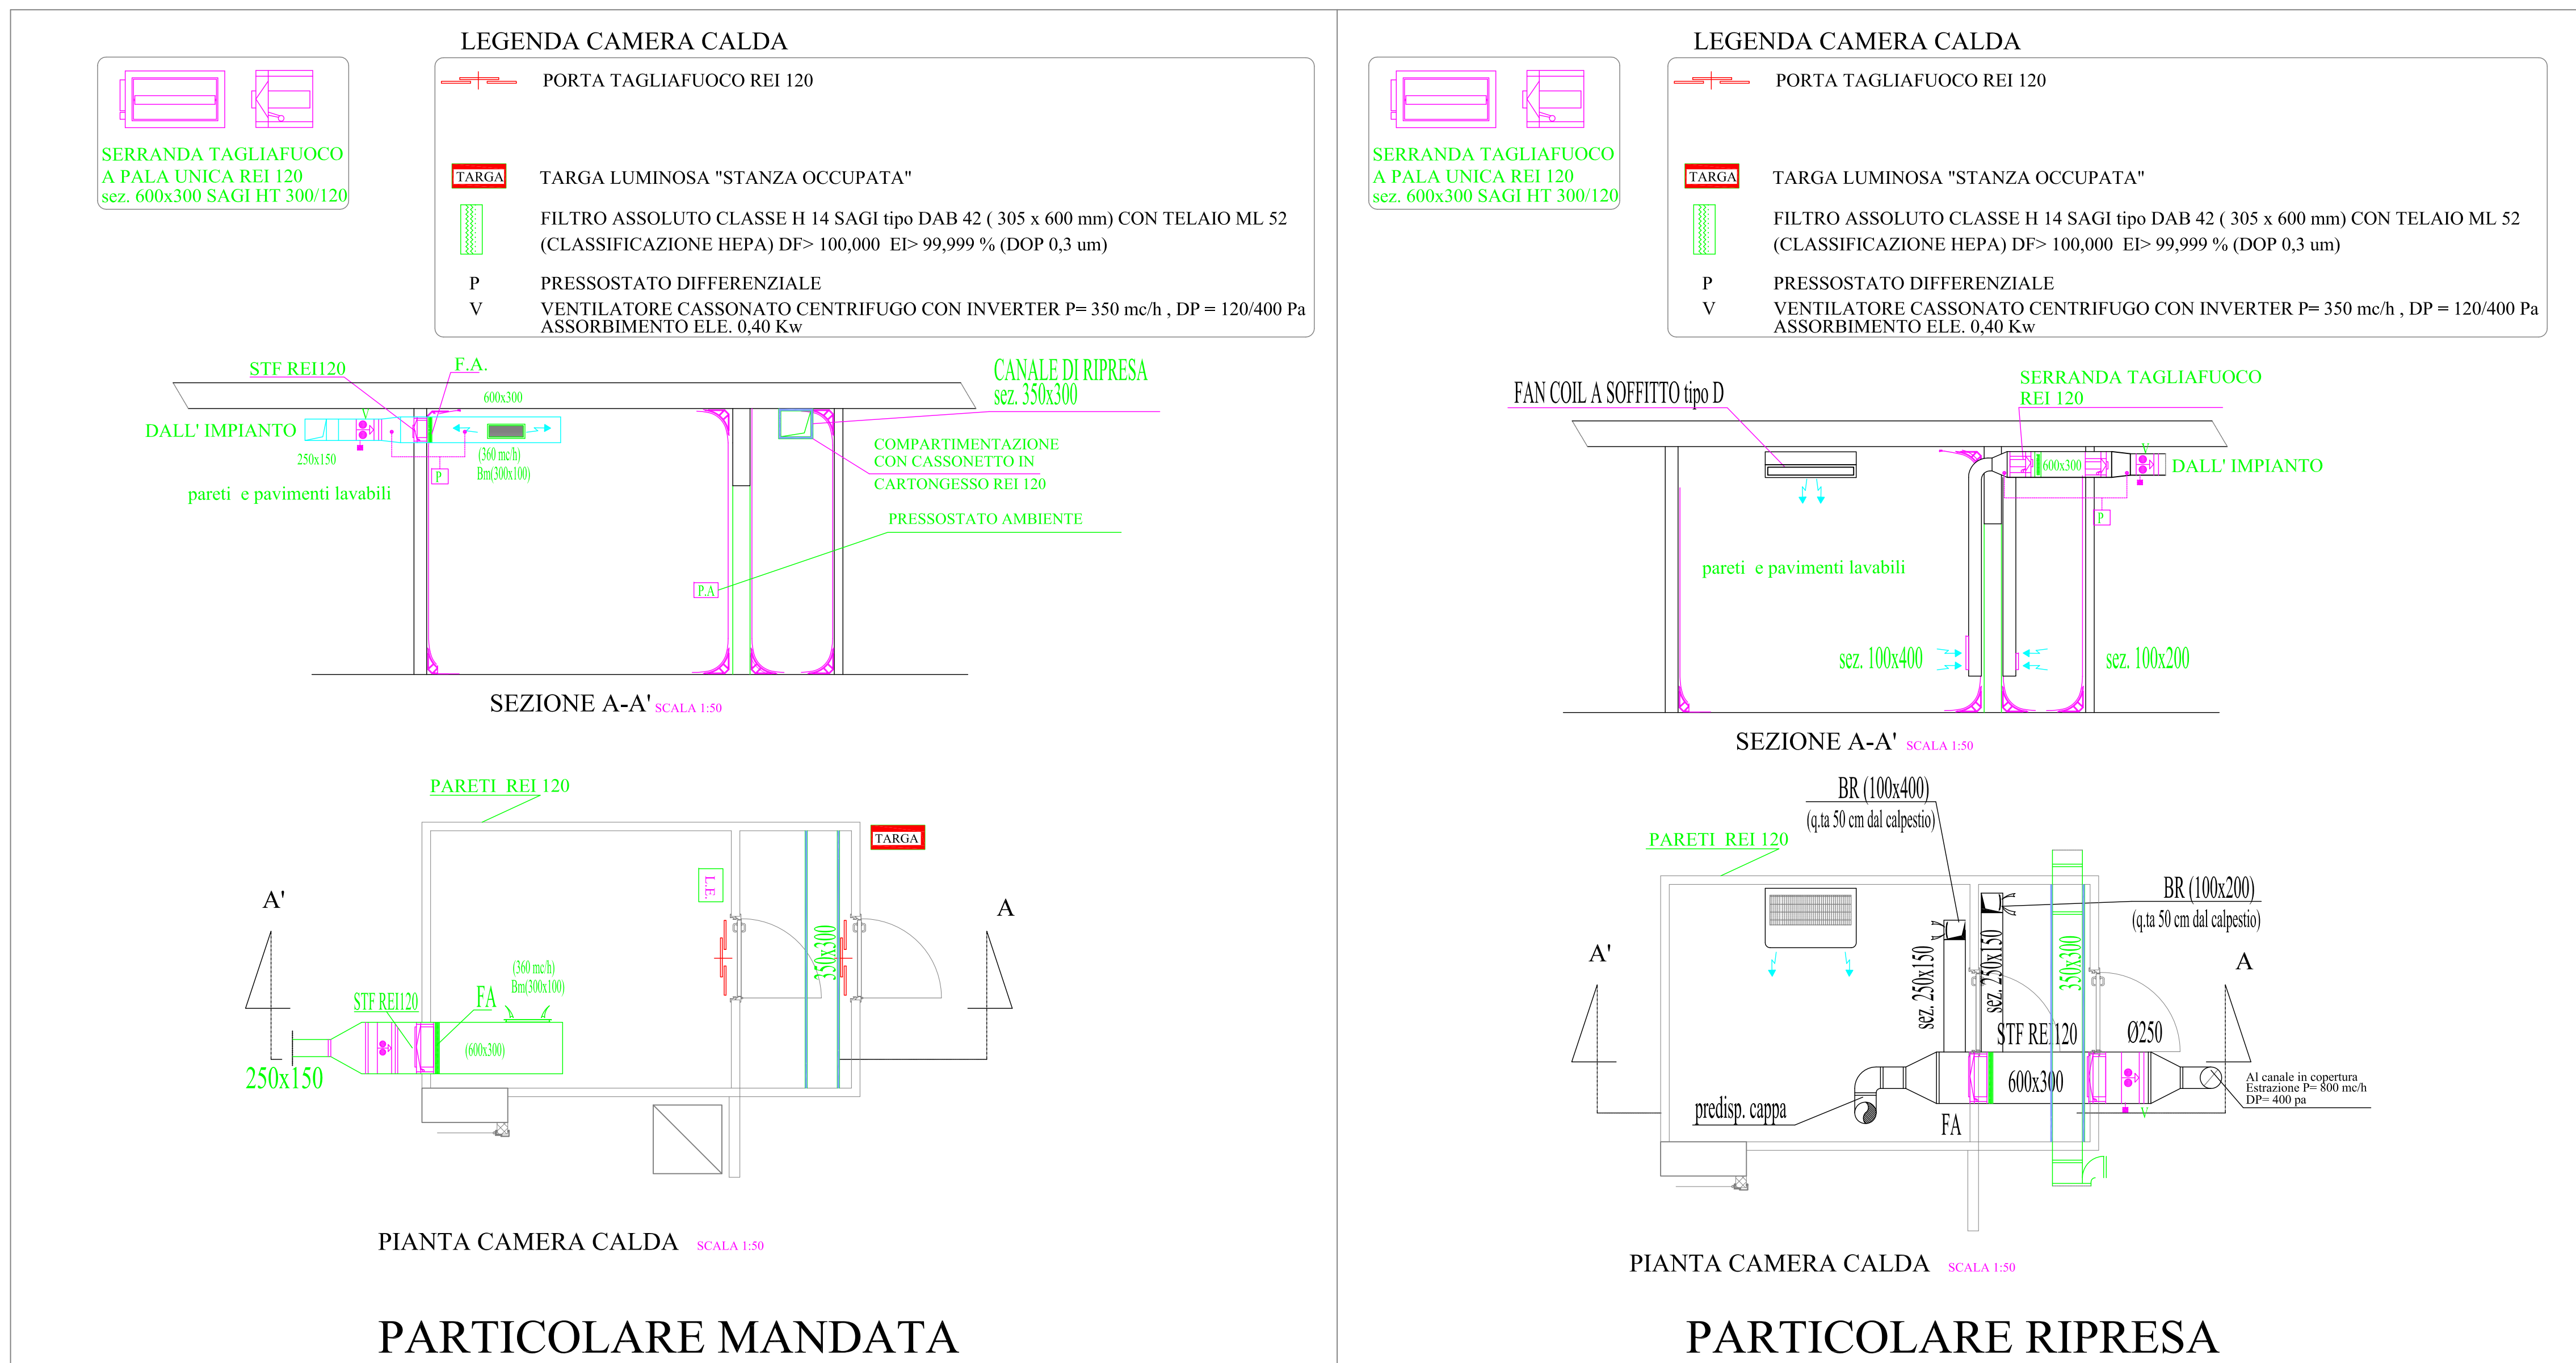

CORPO A


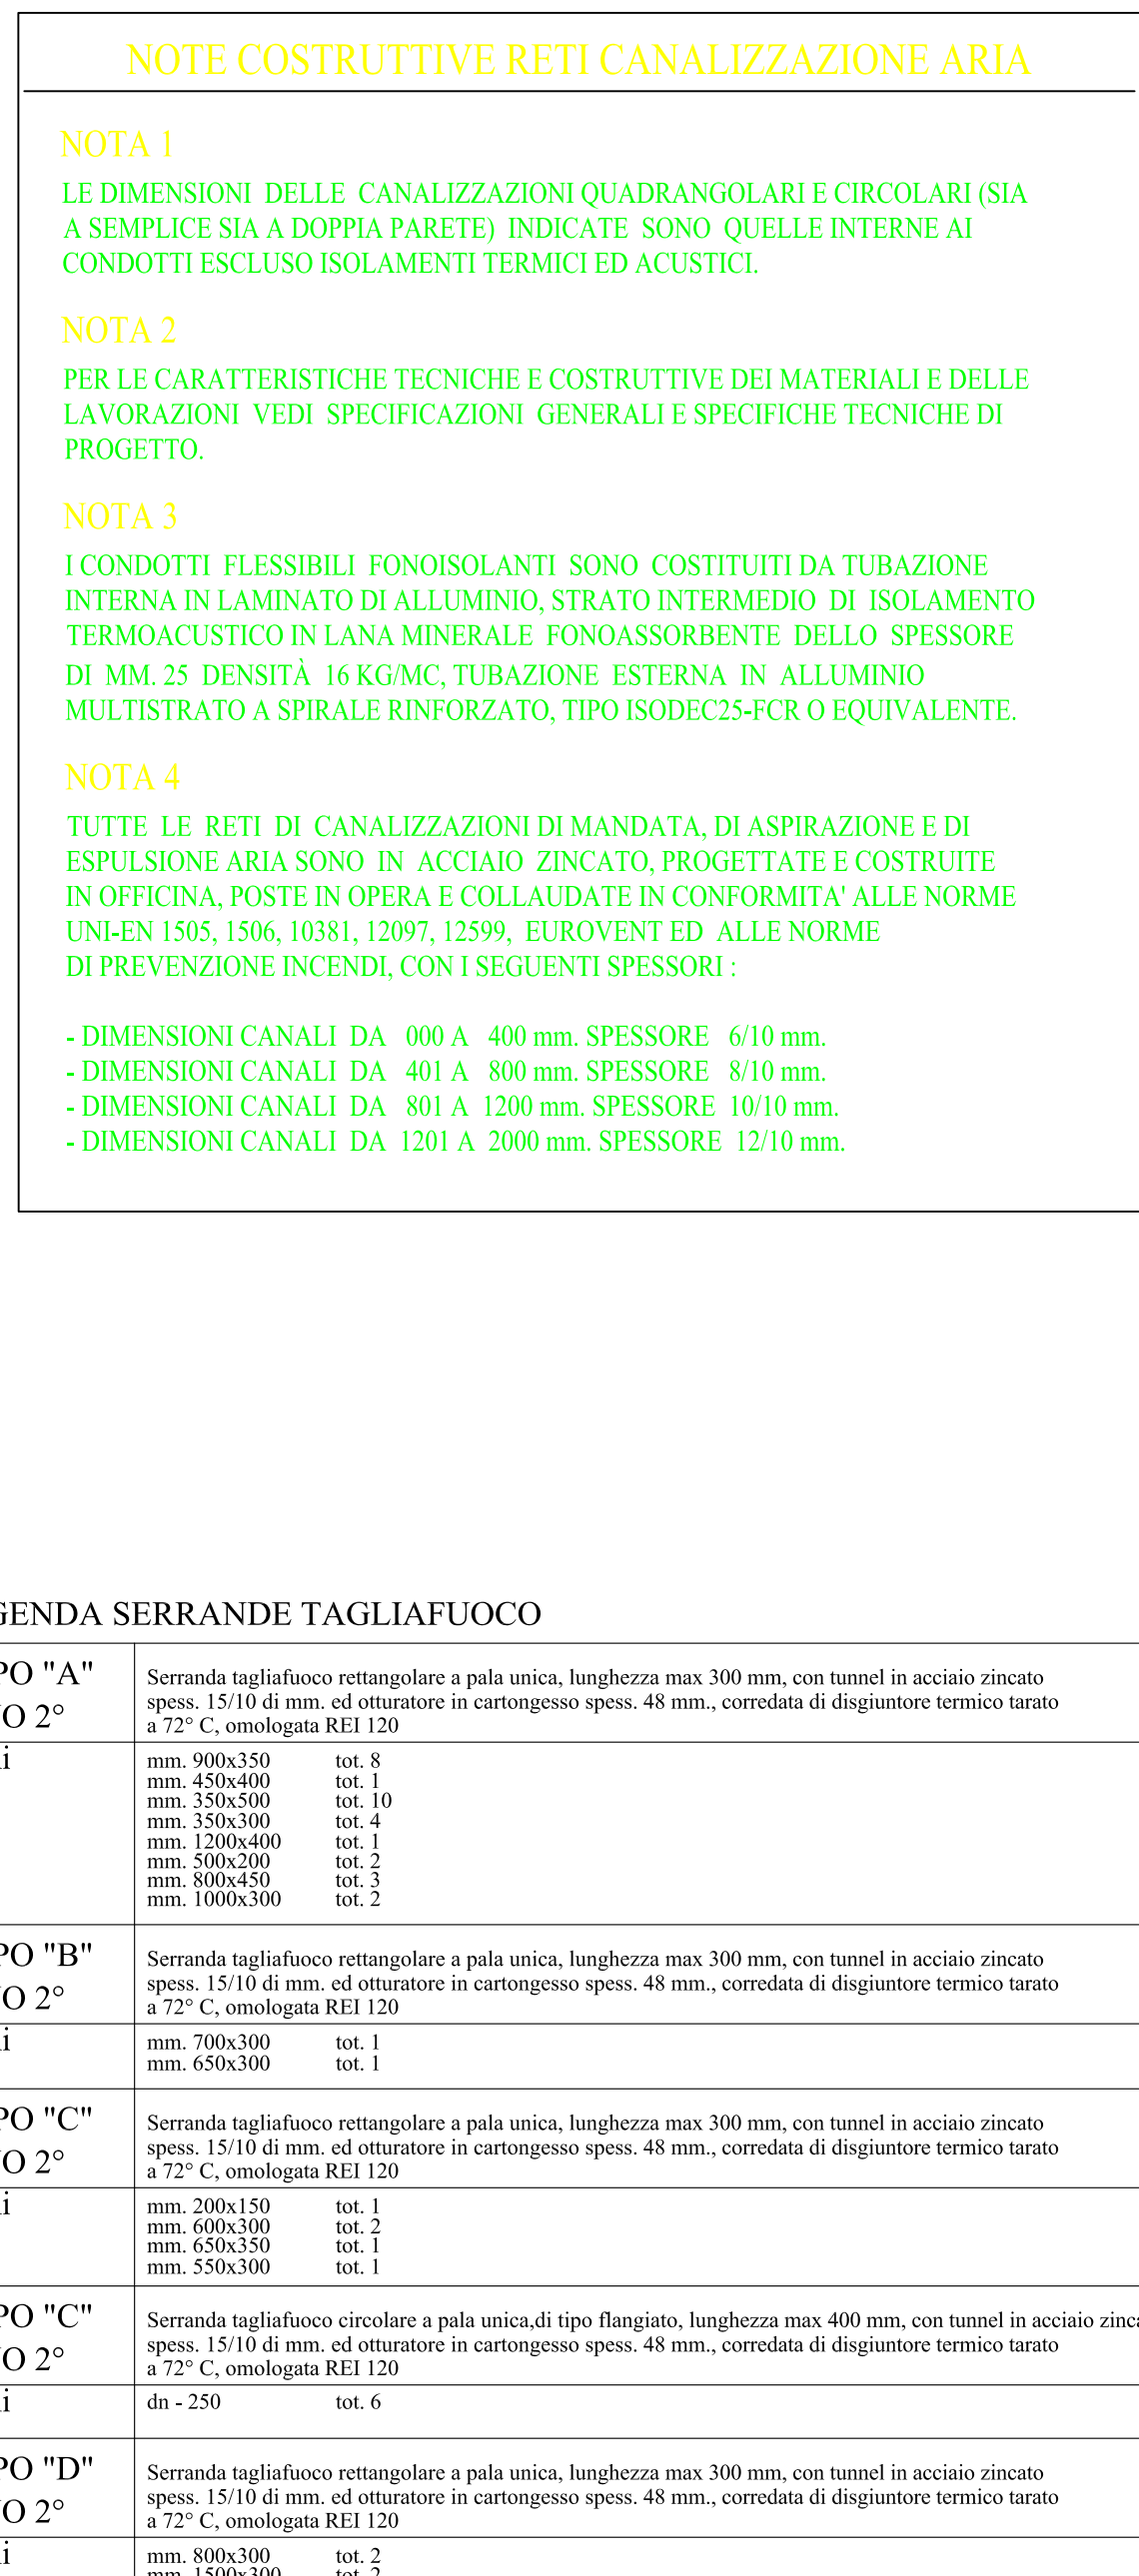


CORPO B

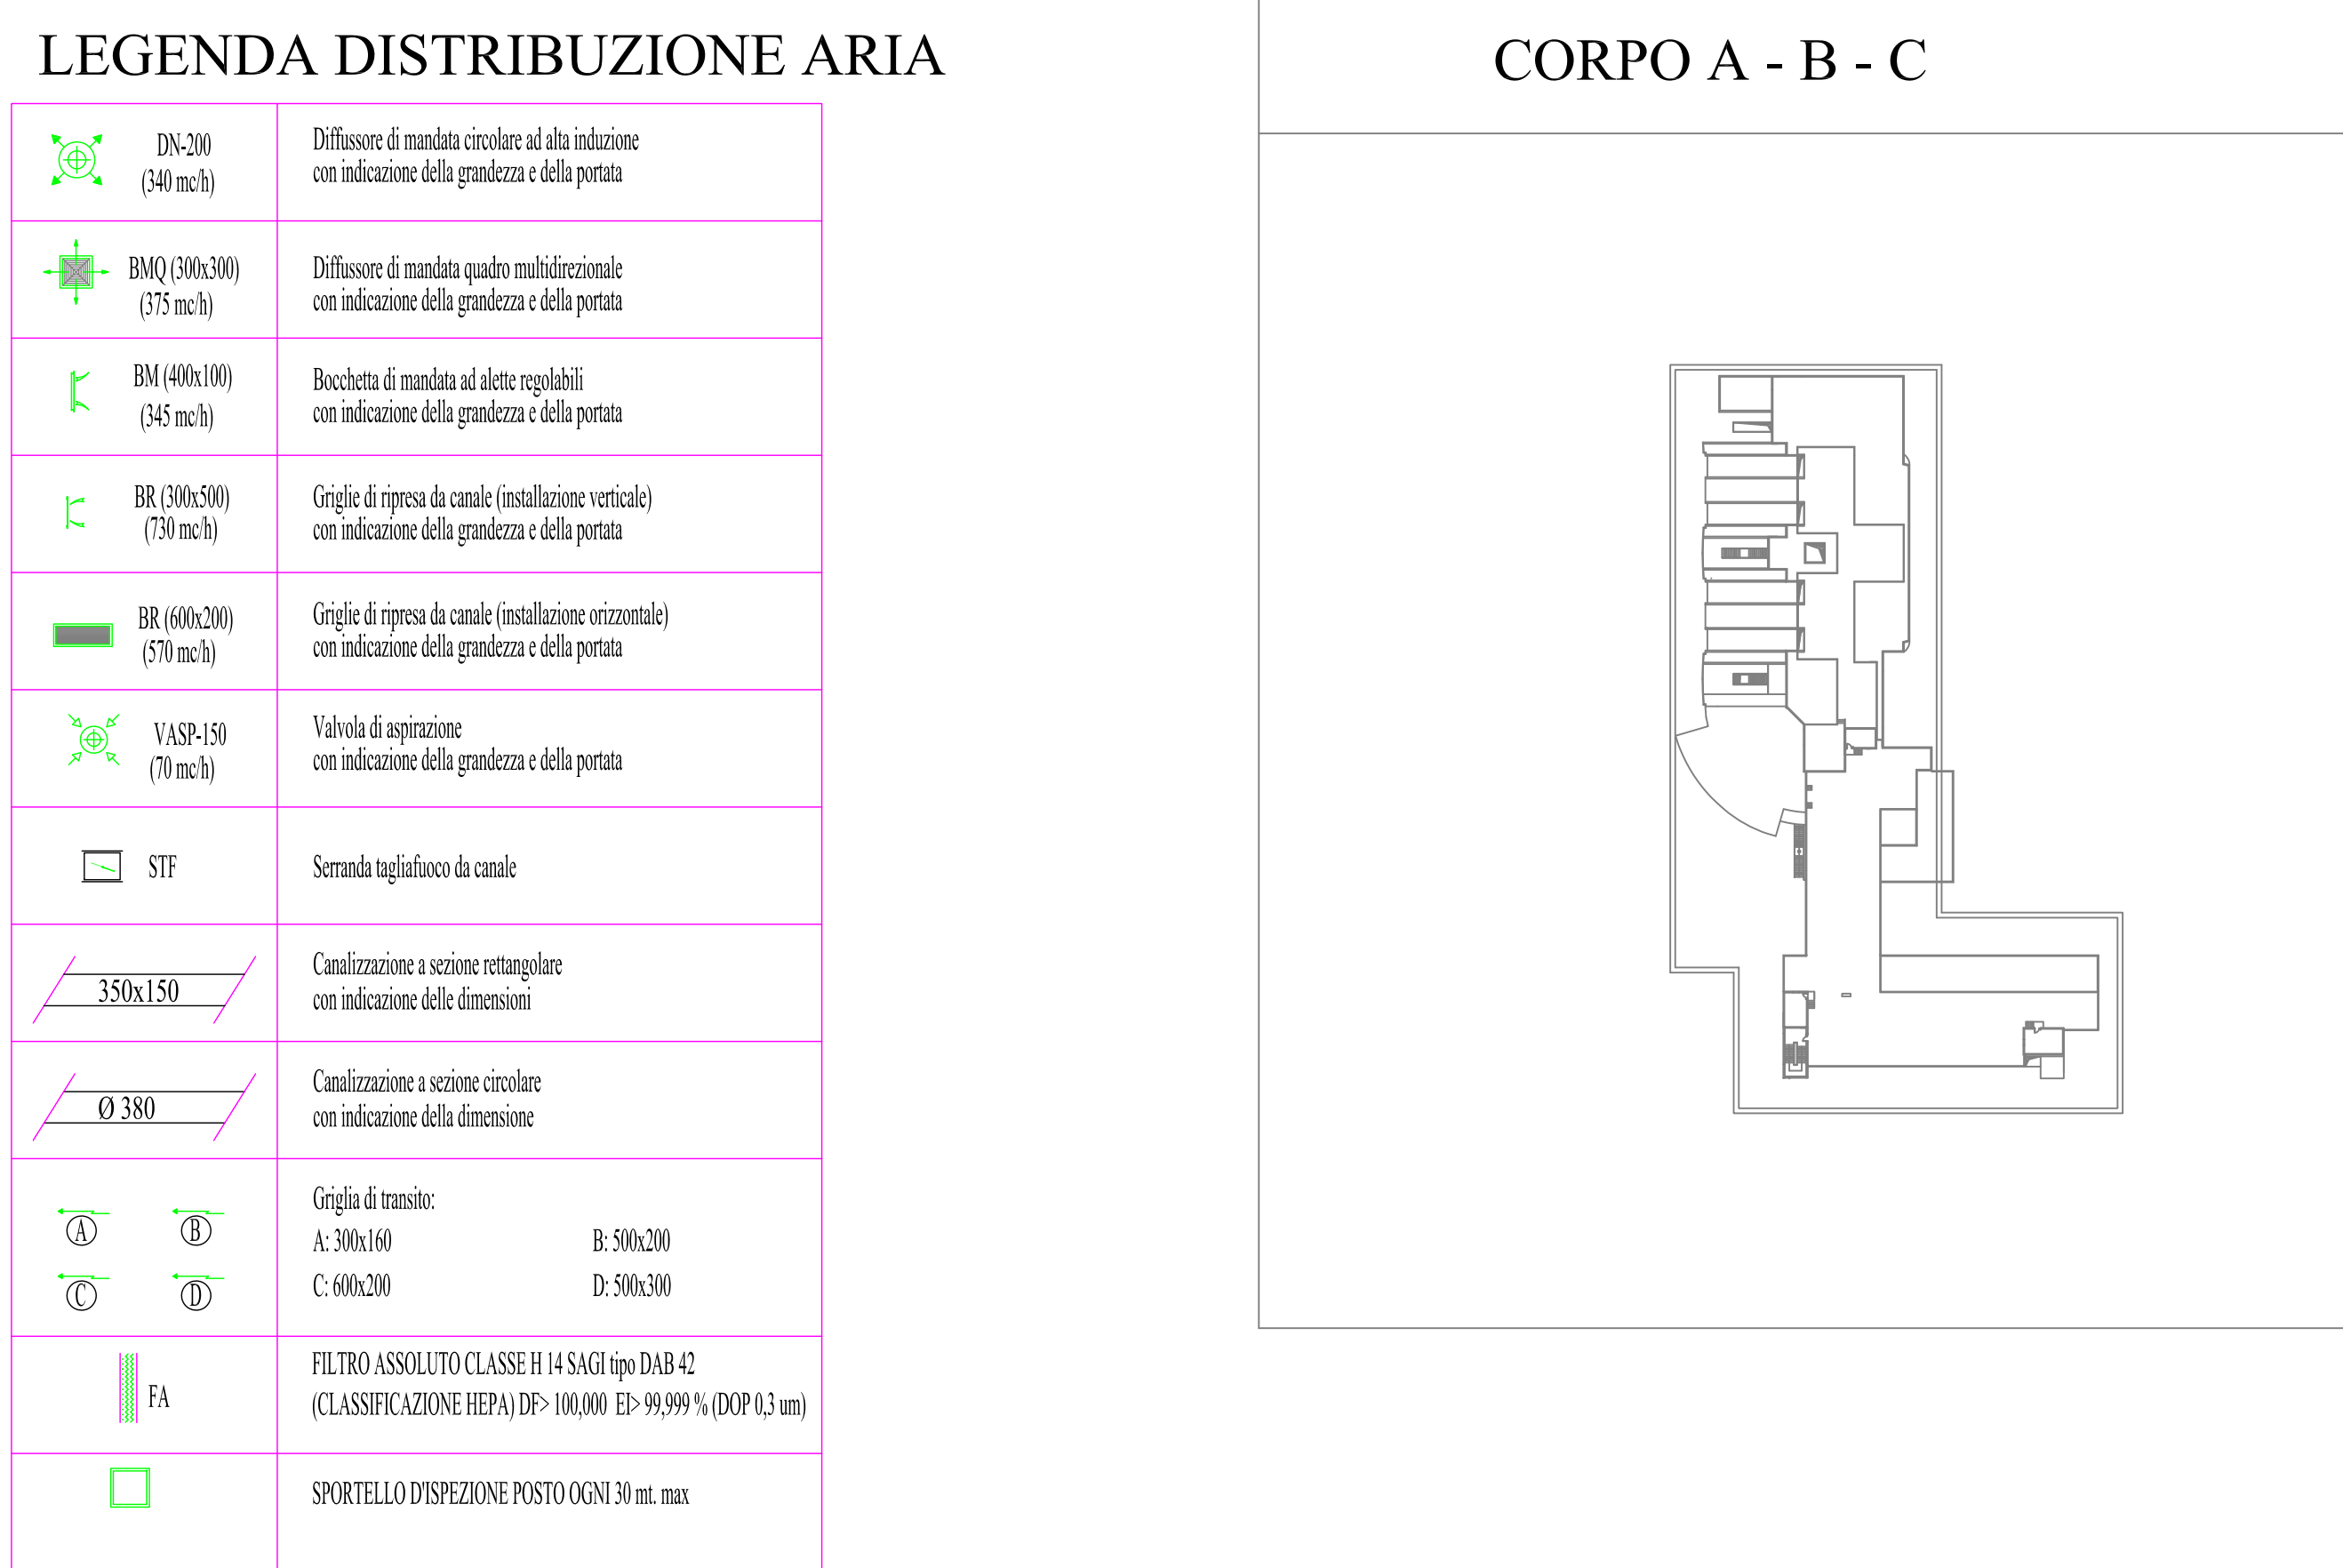

CORPO A - B - C

CORPO C

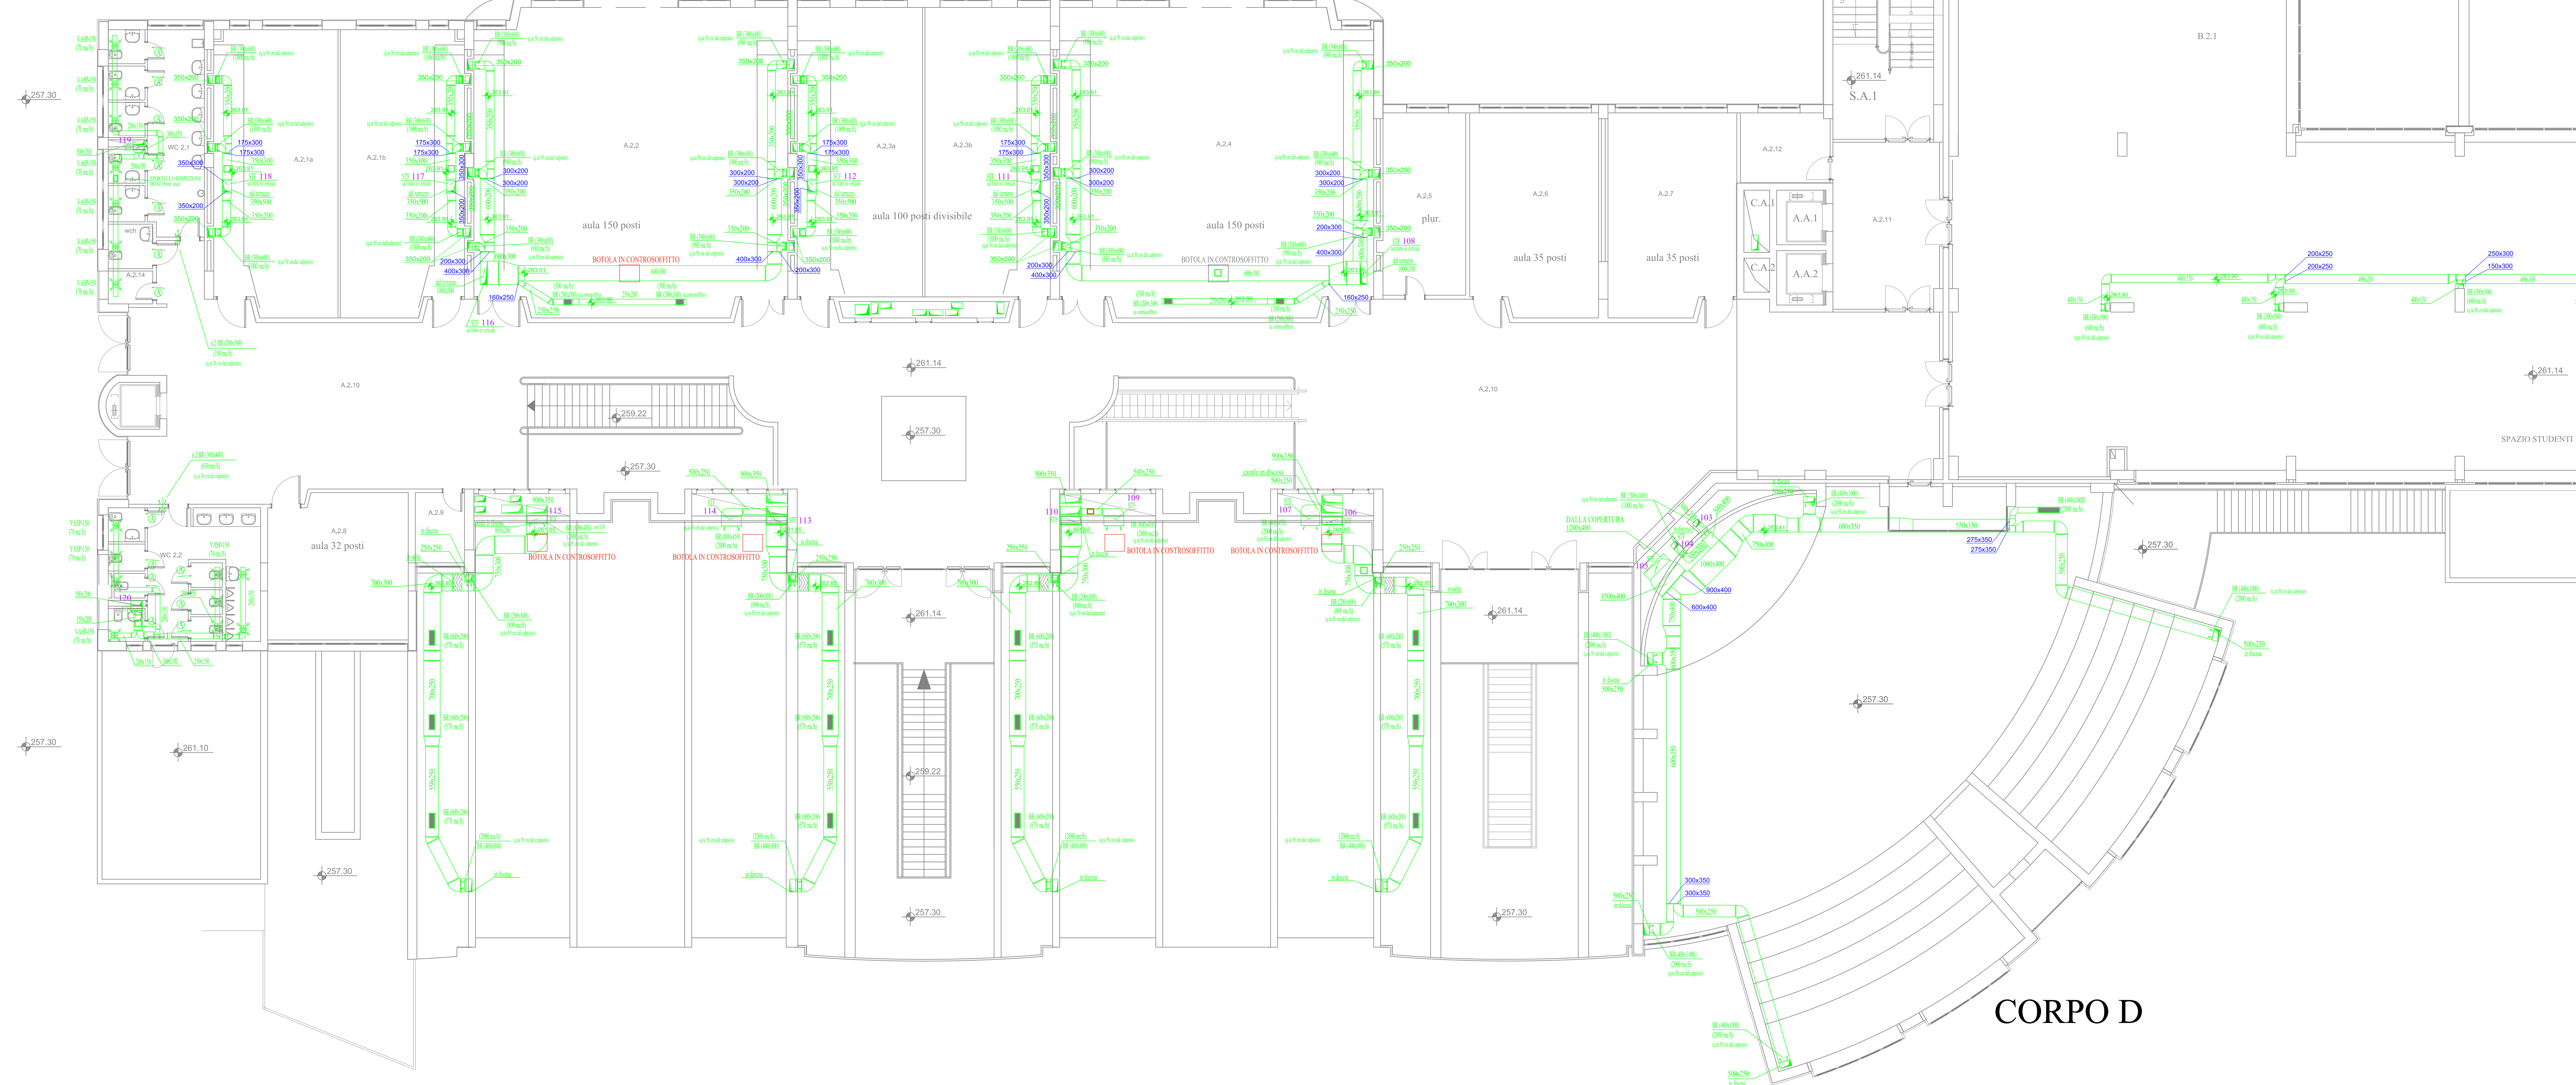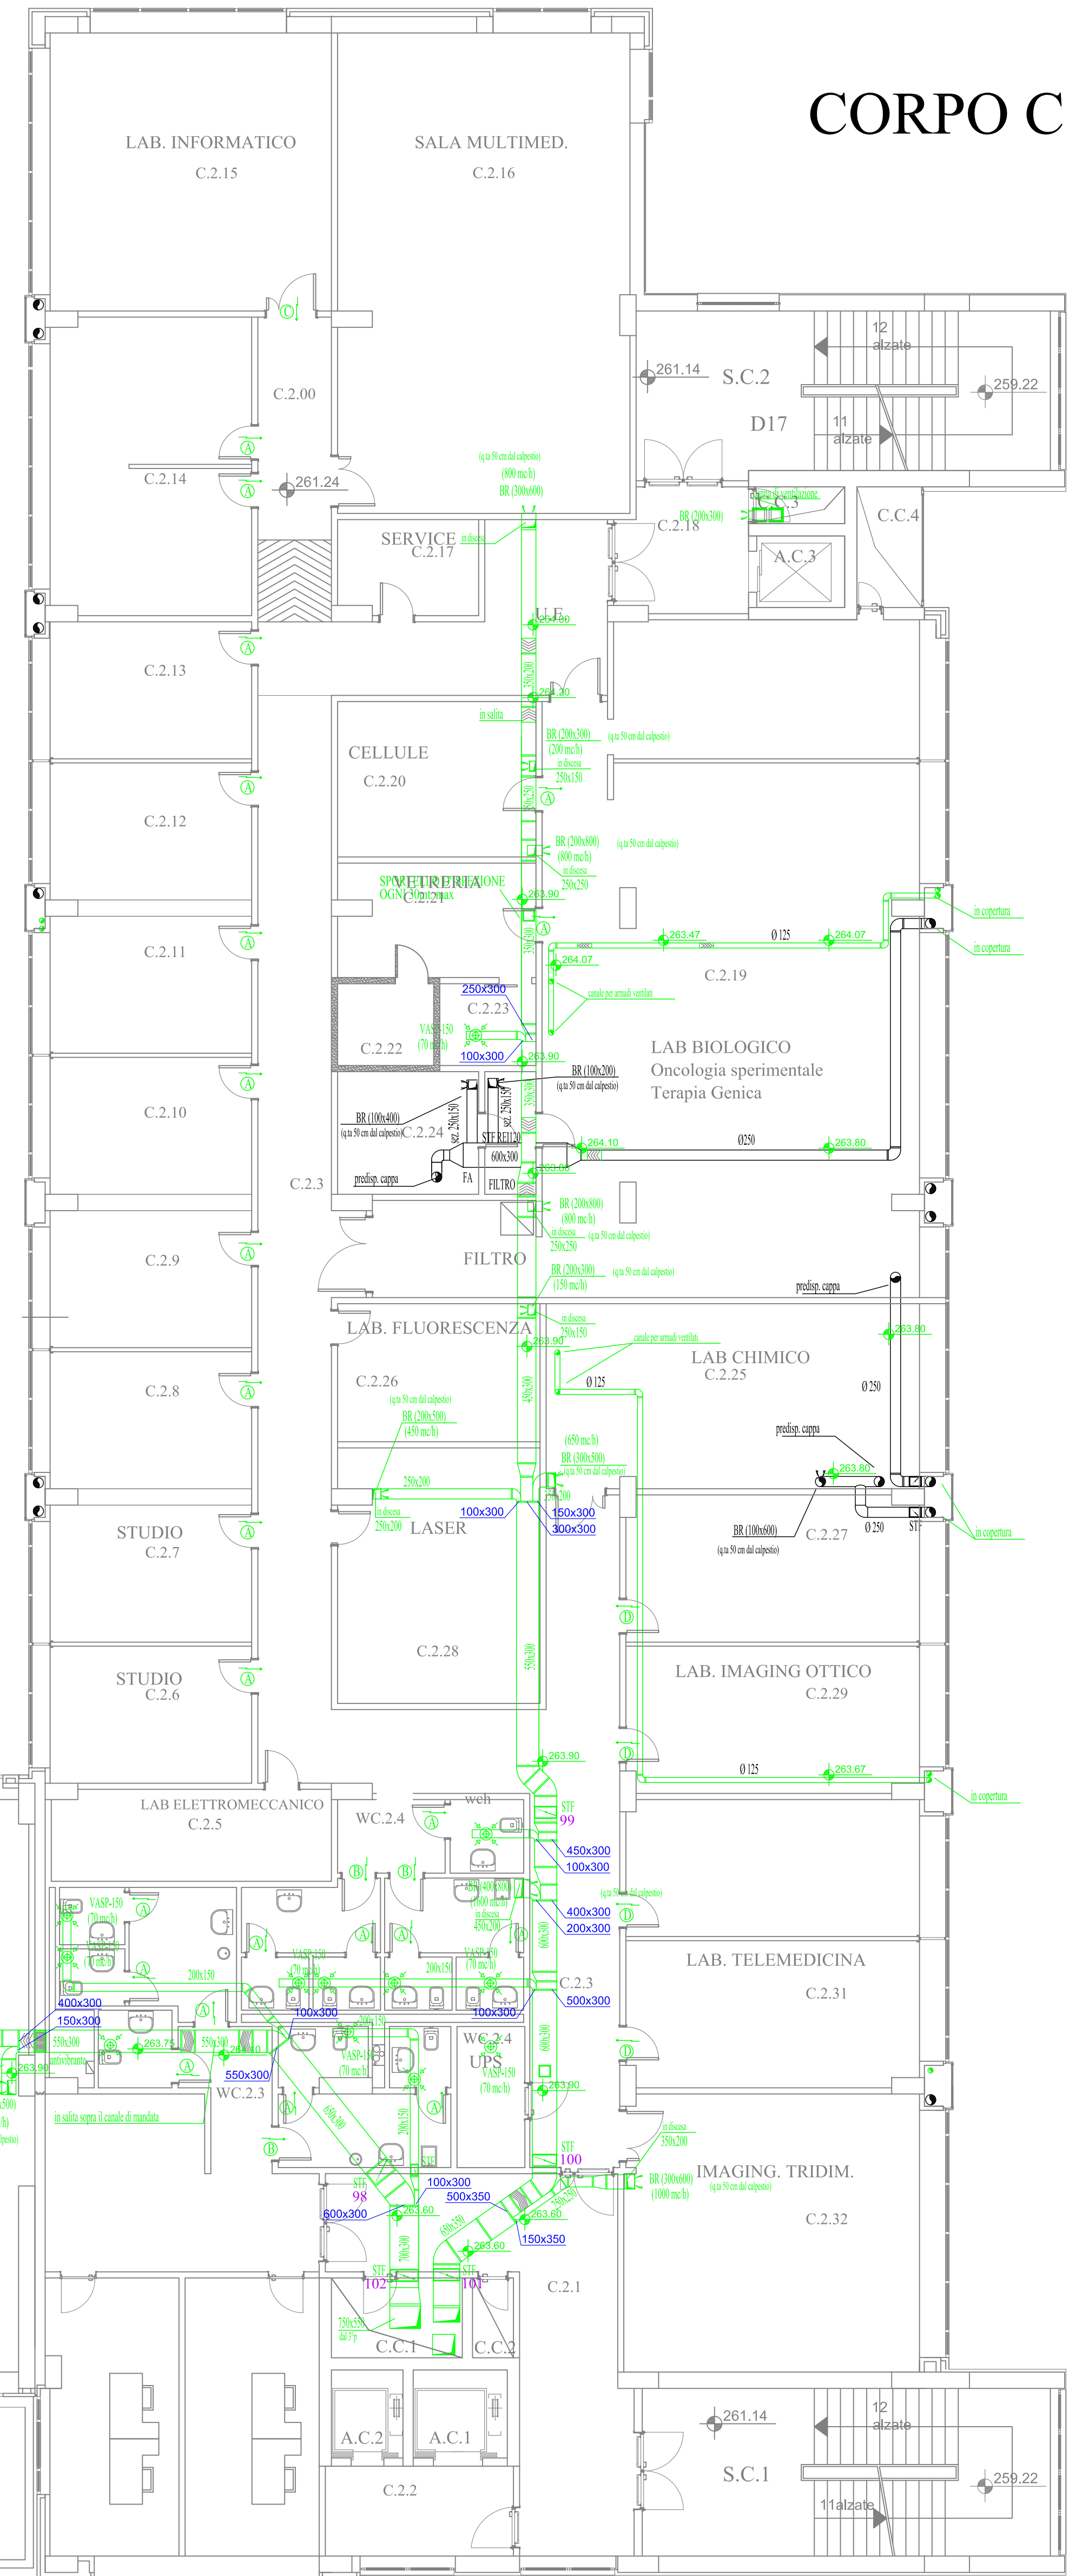

CORPO D

6	09/09/10	Integrazione con numerazione serrande STP			
5	14/07/10	As built			
4	10/03/09	Modifica canale aula magna			
3	27/02/09	Spostamento canale aula magna			
2	02/02/09	Definizione braghe			
1	06/11/07	Spostamento griglie di ripresa			
0	30/10/07	Emissione			
Revisione	Data	Descrizione	Disegnato	Verificato	Approvato
Distribuzione: COMMITTENTE-CAPOCOMMESSA					
 			Progetto: _____ Commessa: 05008		
Committente: Università degli Studi di Napoli Federico II, IV Ripresa			Scala: _____ Tavola: _____ 1:100 56		
Titolo: REALIZZAZIONE DELLA SEDE DELLA FACOLTÀ DI SCIENZE BIOTECNOLOGICHE NEL COMPLESSO UNIVERSITARIO DI CAPPELLA DEI CANGIANI - NAPOLI IMPIANTO DI CLIMATIZZAZIONE REPRESA AREA - PIANO SECONDO			Disegnato n. 05008586 Sottolinea n. 05008585 File n. _____ Mod. MMS/rev. 2.04/05/07		
Documento di proprietà della S.p.A. ELLEMME IMPIANTI (Diritti naturali a norma di legge).					