

LOTTO N°3: COMPLESSO

SAN GIOVANNI (MODULI: P,L1,L2,L3,C,A3,D,A6,A7,A1,A2)

Planimetrie e destinazioni d'uso

Il R.d.P.

Ing. Paolo Chianese

Supporto al R.d.P.

Ing. Giuseppe Sabatino
Sig.ra Assunta Campoluongo
Sig.ra Adriana Santoro
Sig.ra Simona Nardi
Sig.ra Laura Battelli

Elaborati grafici

n. elaborato/nom.specifica	redatto / data	approvato / data	scala
03	nov/21		varie

COMPLESSO SAN GIOVANNI		
Localizzazione: Moduli L1-L2-L3		
Colore	Destinazioni d'uso	Area (mq)
	Garage	25 000,00
	Vano scala	1 355,49
	Pavimentazione esterna	18 105,35
	Grigliato	939,46
	Uffici/Studio Prof.	2 835,85
	Laboratorio	5 593,86
	Aula	0,00
	Corridoio/Spazio comune	3 184,50
	Servizi igienici	621,60
	Loggia	439,21
	Deposito	91,22



RILIEVO SISTEMAZIONI ESTERNE

LEGENDA:

Pavimentazione esterna= 18.105,35 mq

Grigliato= 939,46 mq


UNIVERSITÀ DEGLI STUDI DI NAPOLI FEDERICO II
UFFICIO SEGRETERIA DEL DIRETTORE GENERALE
allegato al DD/2021/1602 del 28/12/2021





- LEGENDA:
- Garage = 25.000,00 mq
 - Ufficio/spogliatoi= 87,34 mq
 - Servizi igienici= 6,37 mq
 - Vano scala= 476,77 mq
 - Locali tecnici= non compresi nell'appalto


RILIEVO PIANO INTERRATO

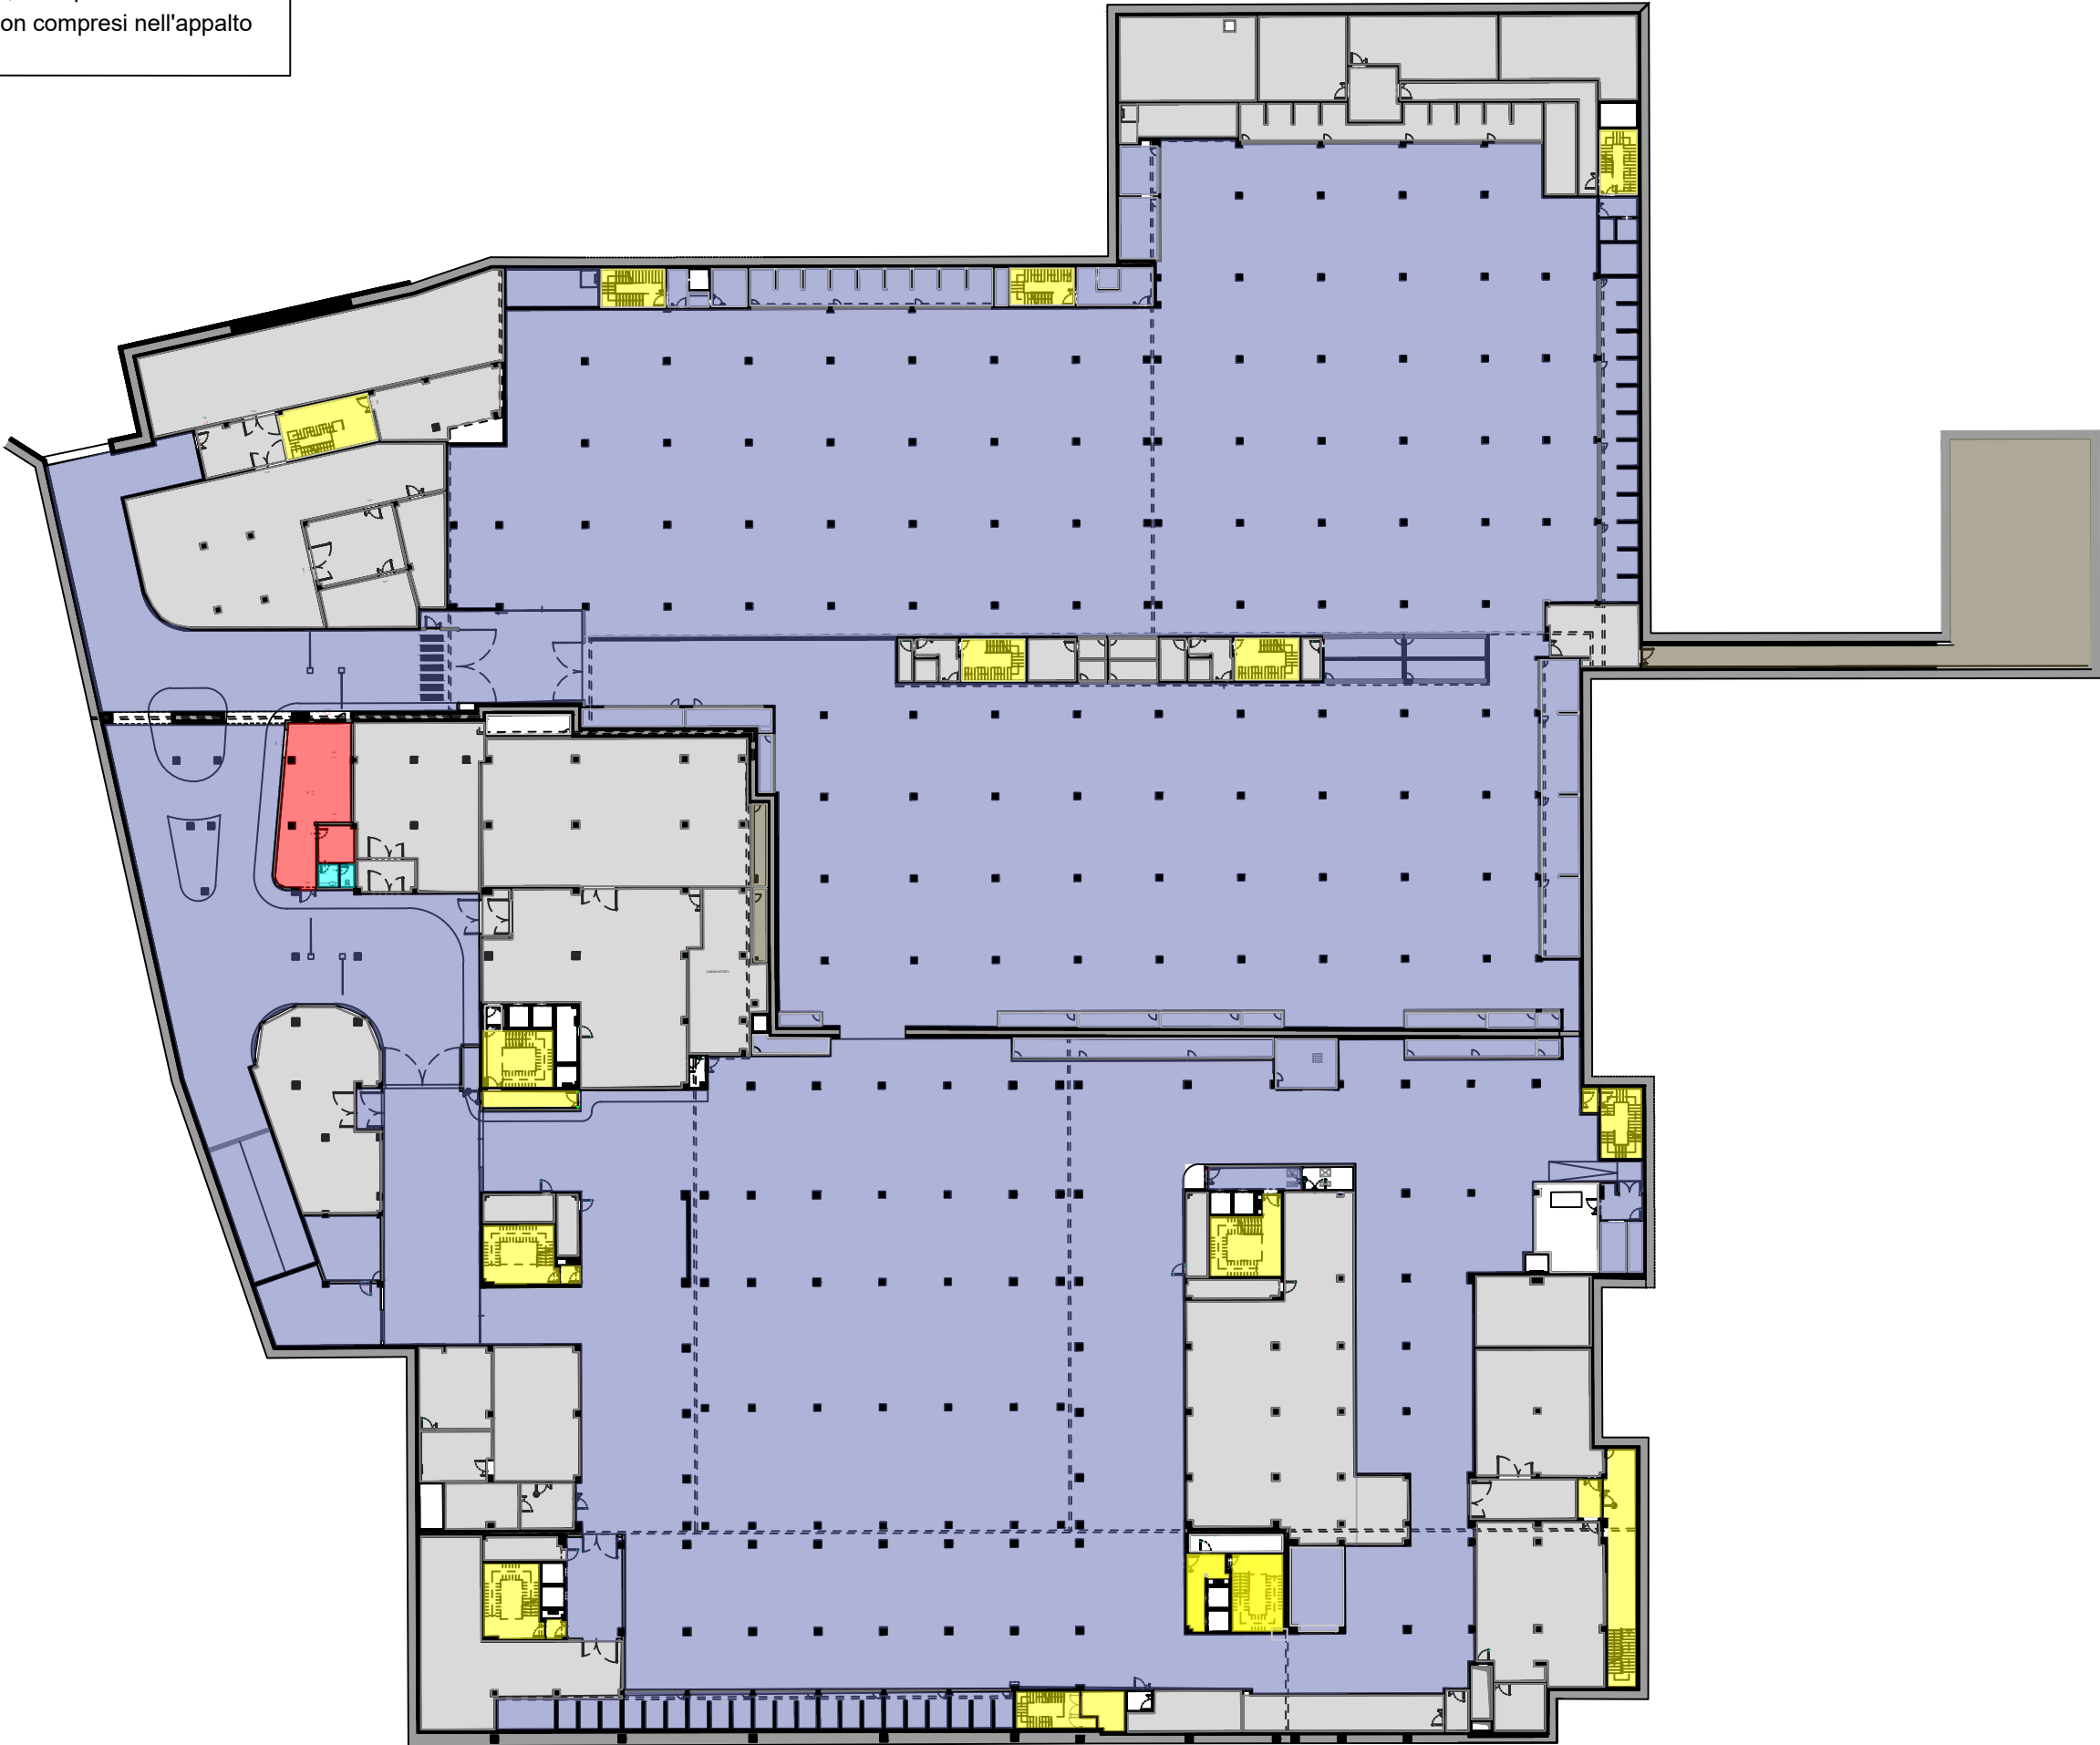

LEGENDA:

- | | |
|-------------------------|---------------------------|
| Ufficio/studio Prof. | Servizi igienici |
| Laboratorio | Locale tecnico/Impianti= |
| Corridoio/spazio comune | non compreso nell'appalto |
| Vano scala | |

RILIEVO PIANTA PIANO TERRA

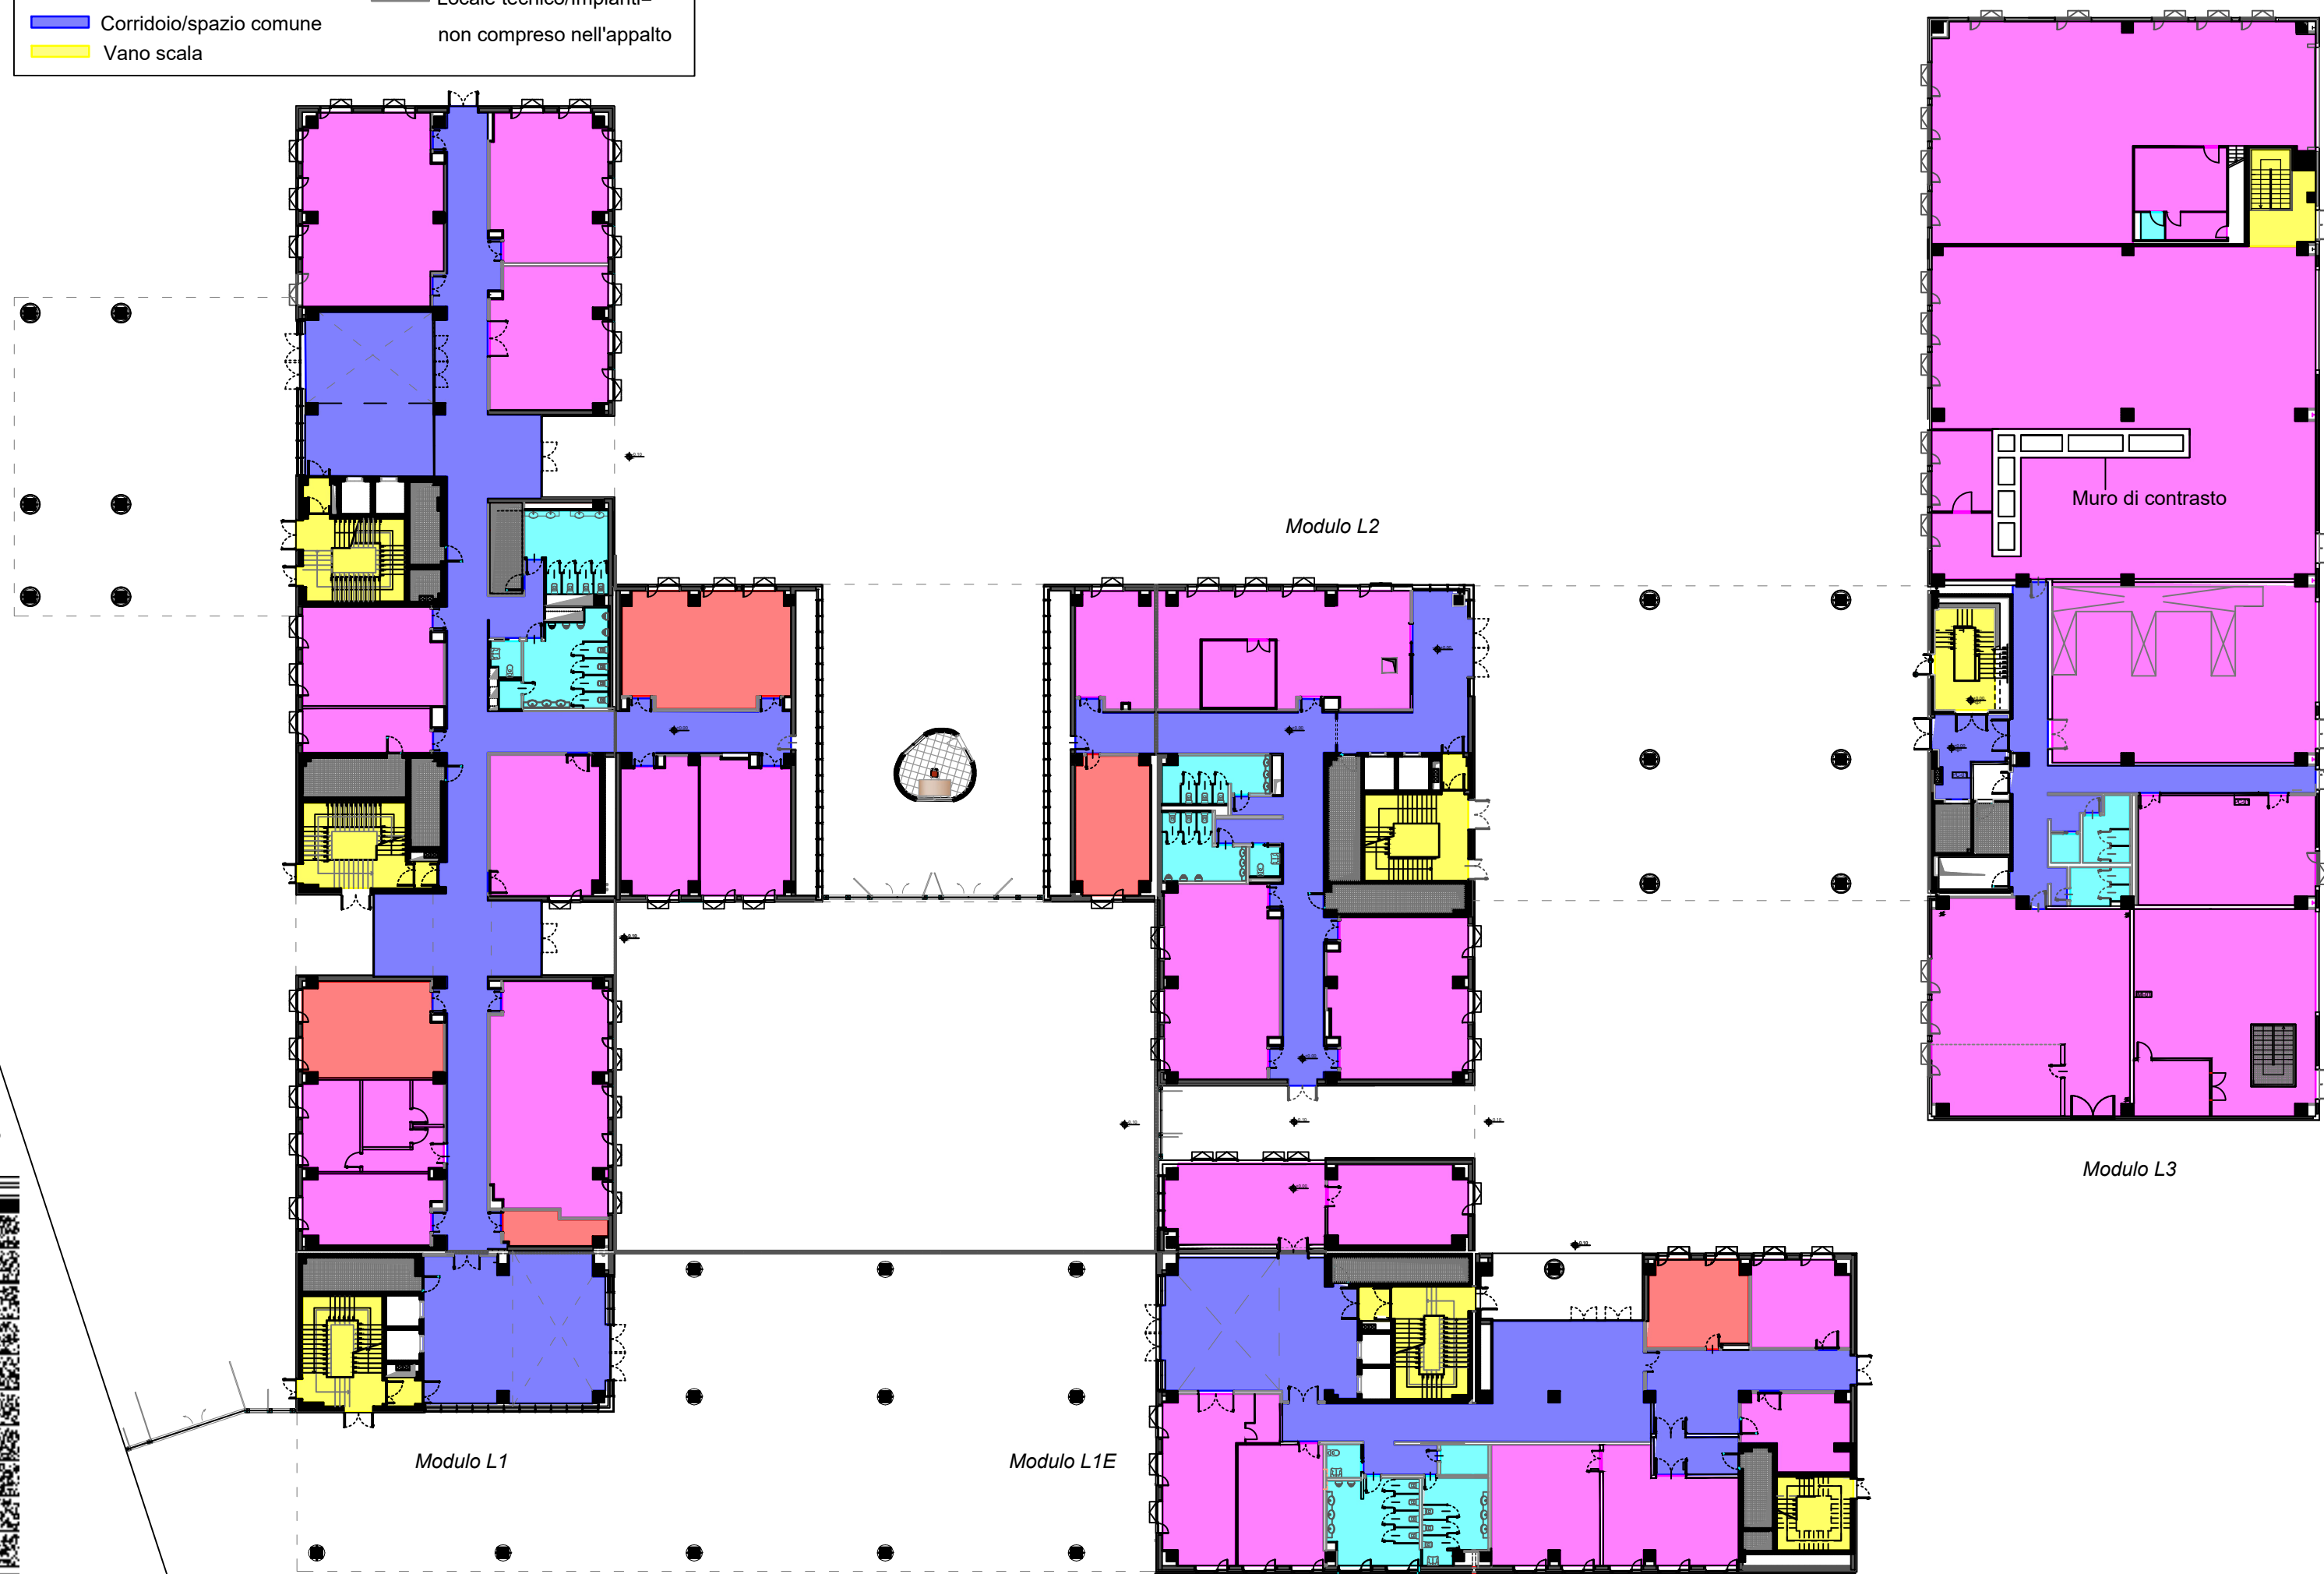



LEGENDA:

Ufficio/studio Prof.

Laboratorio

Corridoio/spazio comune

Vano scala

Servizi igienici

Loggia

Locale tecnico/Impianti=
non compreso nell'appalto

RILIEVO PIANTA PIANO PRIMO



RILIEVO PIANTA PIANO SECONDO

LEGENDA:

Ufficio/studio Prof.

Laboratorio

Corridoio/spazio comune

Vano scala

Servizi igienici

Loggia

Deposito

Locale tecnico/Impianti= non compreso nell'appalto



LEGENDA:

Ufficio/studio Prof.

Laboratorio

Corridoio/spazio comune

Vano scala


Servizi igienici

Loggia

Deposito

Locale tecnico/Impianti= non compreso nell'appalto

RILIEVO PIANTA PIANO TERZO

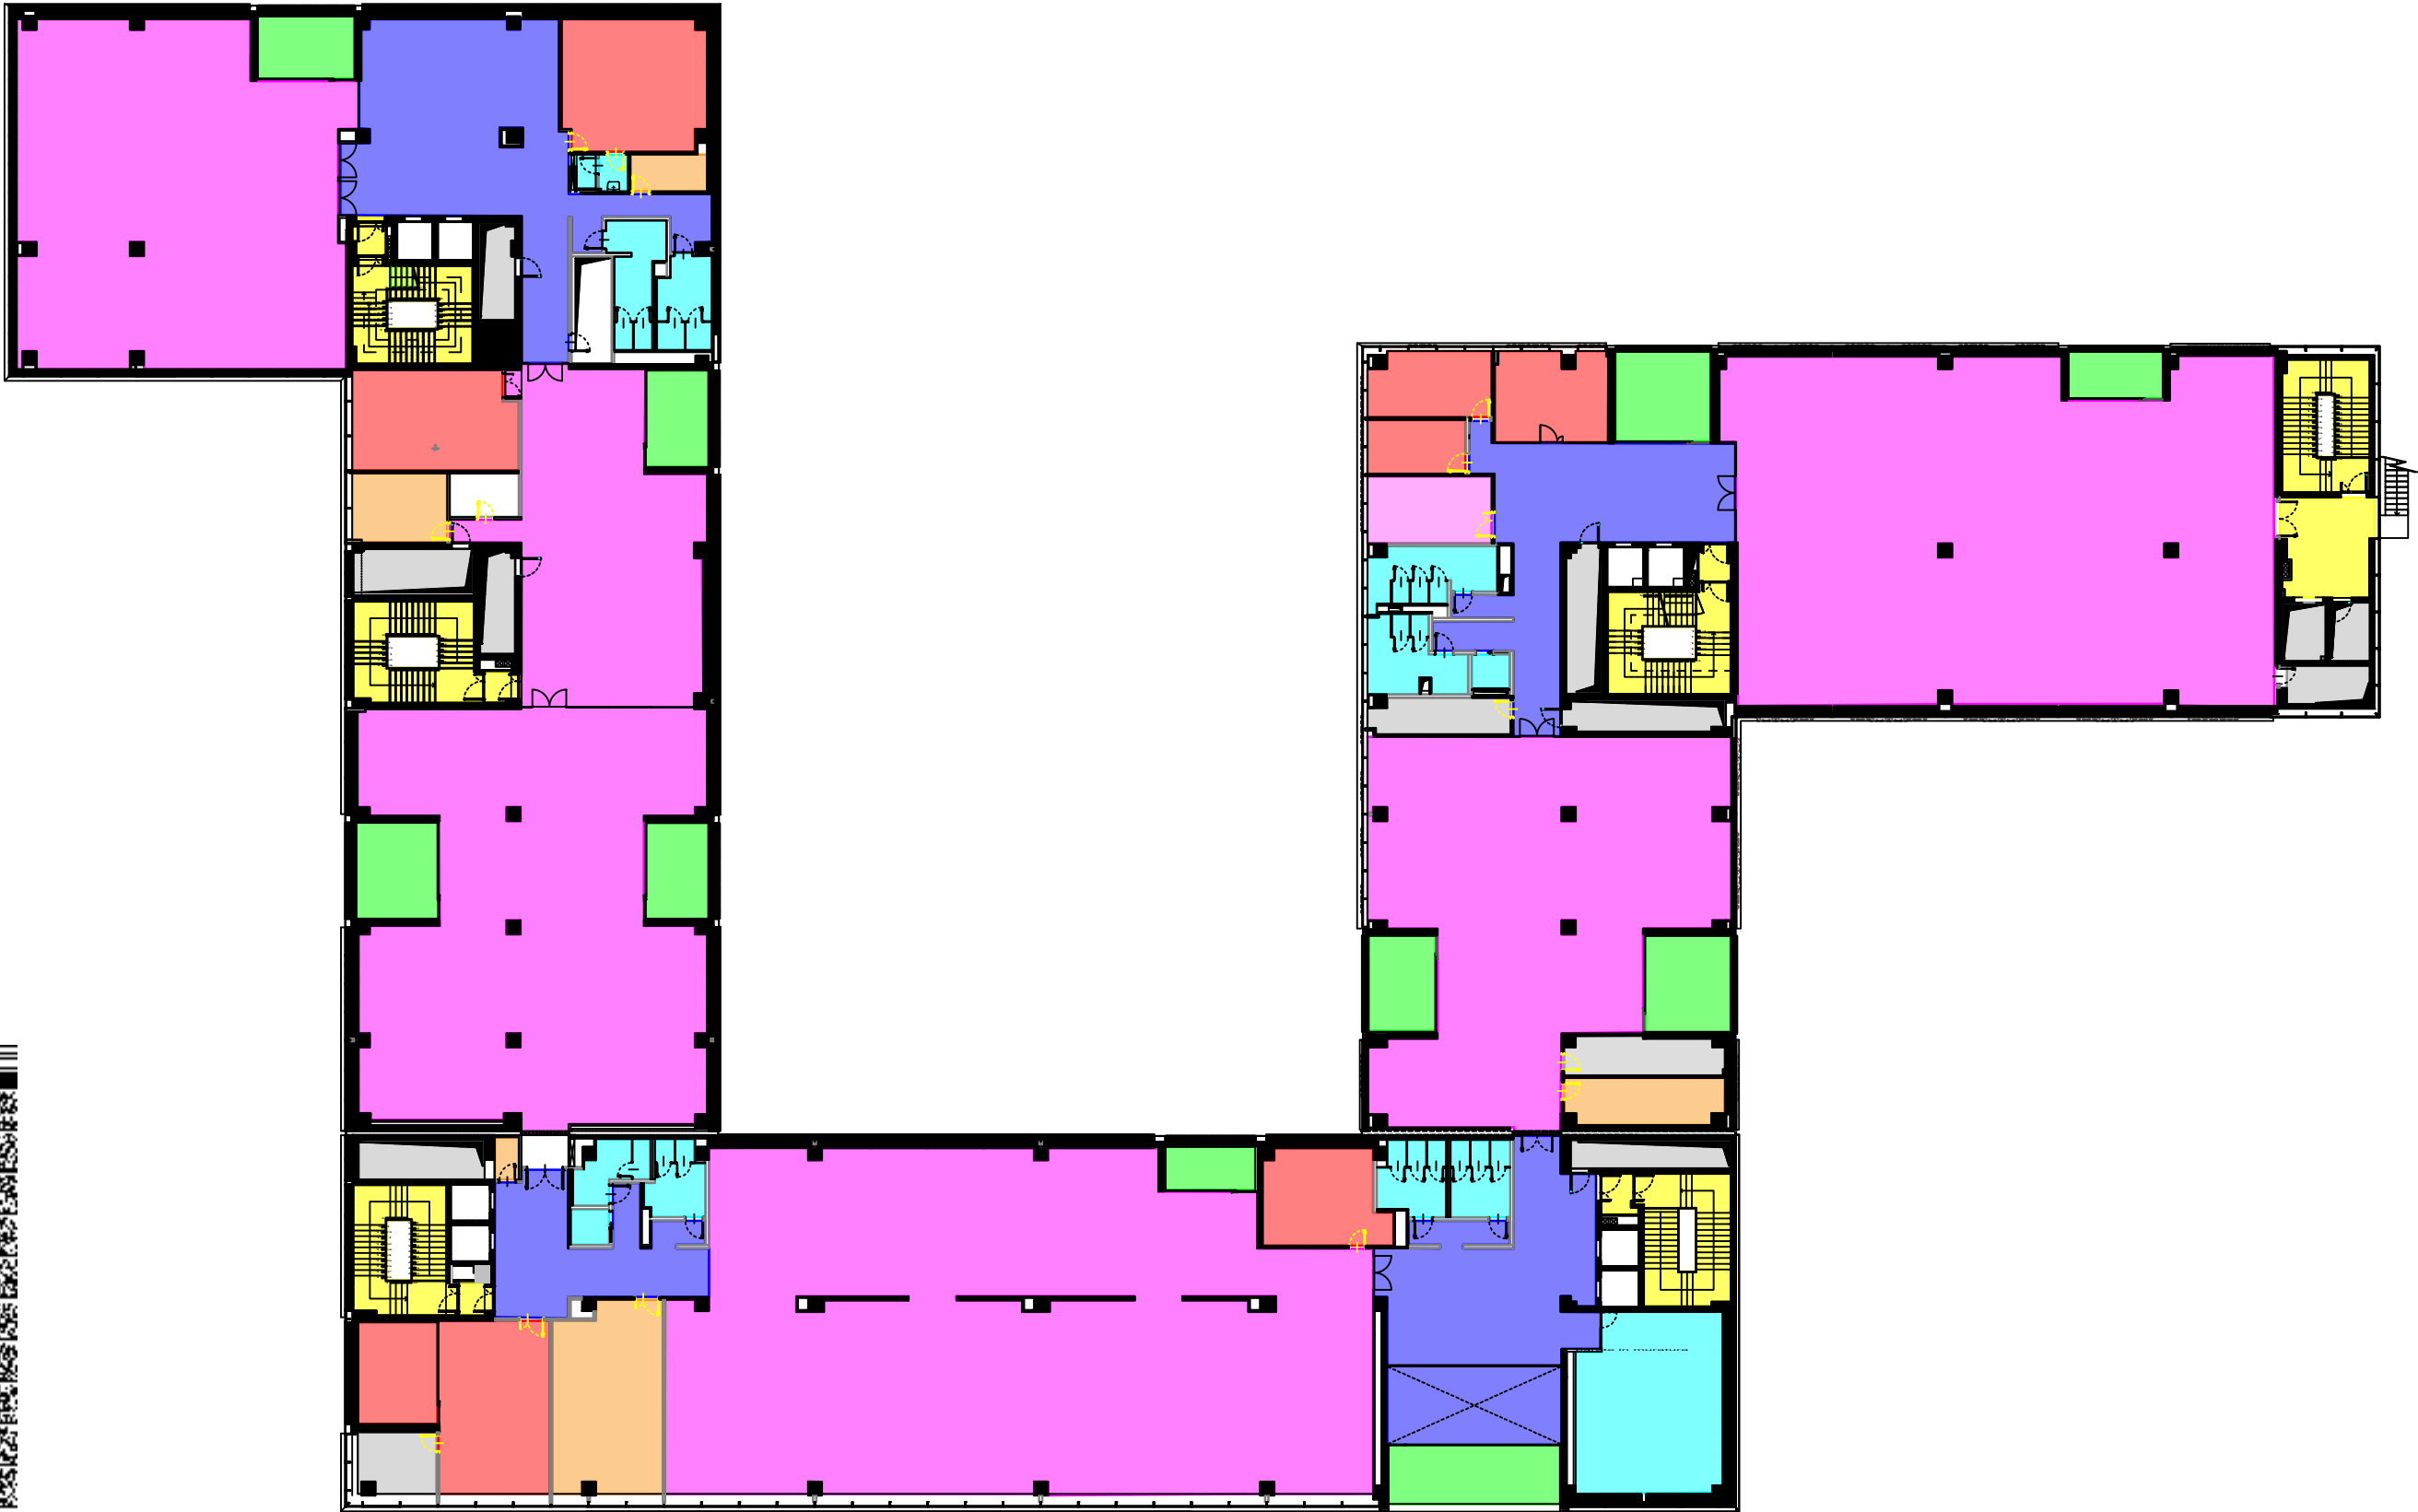

COMPLESSO SAN GIOVANNI

Localizzazioni: **Moduli C**

Colore	Destinazioni d'uso	Area (mq)
	Garage	3 457,53
	Vano scala	783,70
	Pavimentazione esterna	2 581,13
	Grigliato	237,06
	Uffici/Studio Prof.	161,19
	Laboratorio	1 092,74
	Aula	885,57
	Corridoio/Spazio comune	1 493,86
	Servizi igienici	285,68
	Loggia	51,44
	Deposito	73,15




RILIEVO SISTEMAZIONI ESTERNE

AS BUILT. FEBBRAIO 2021

LEGENDA:

Pavimentazione esterna= 2.581,13 mq

Grigliato= 237,06 mq

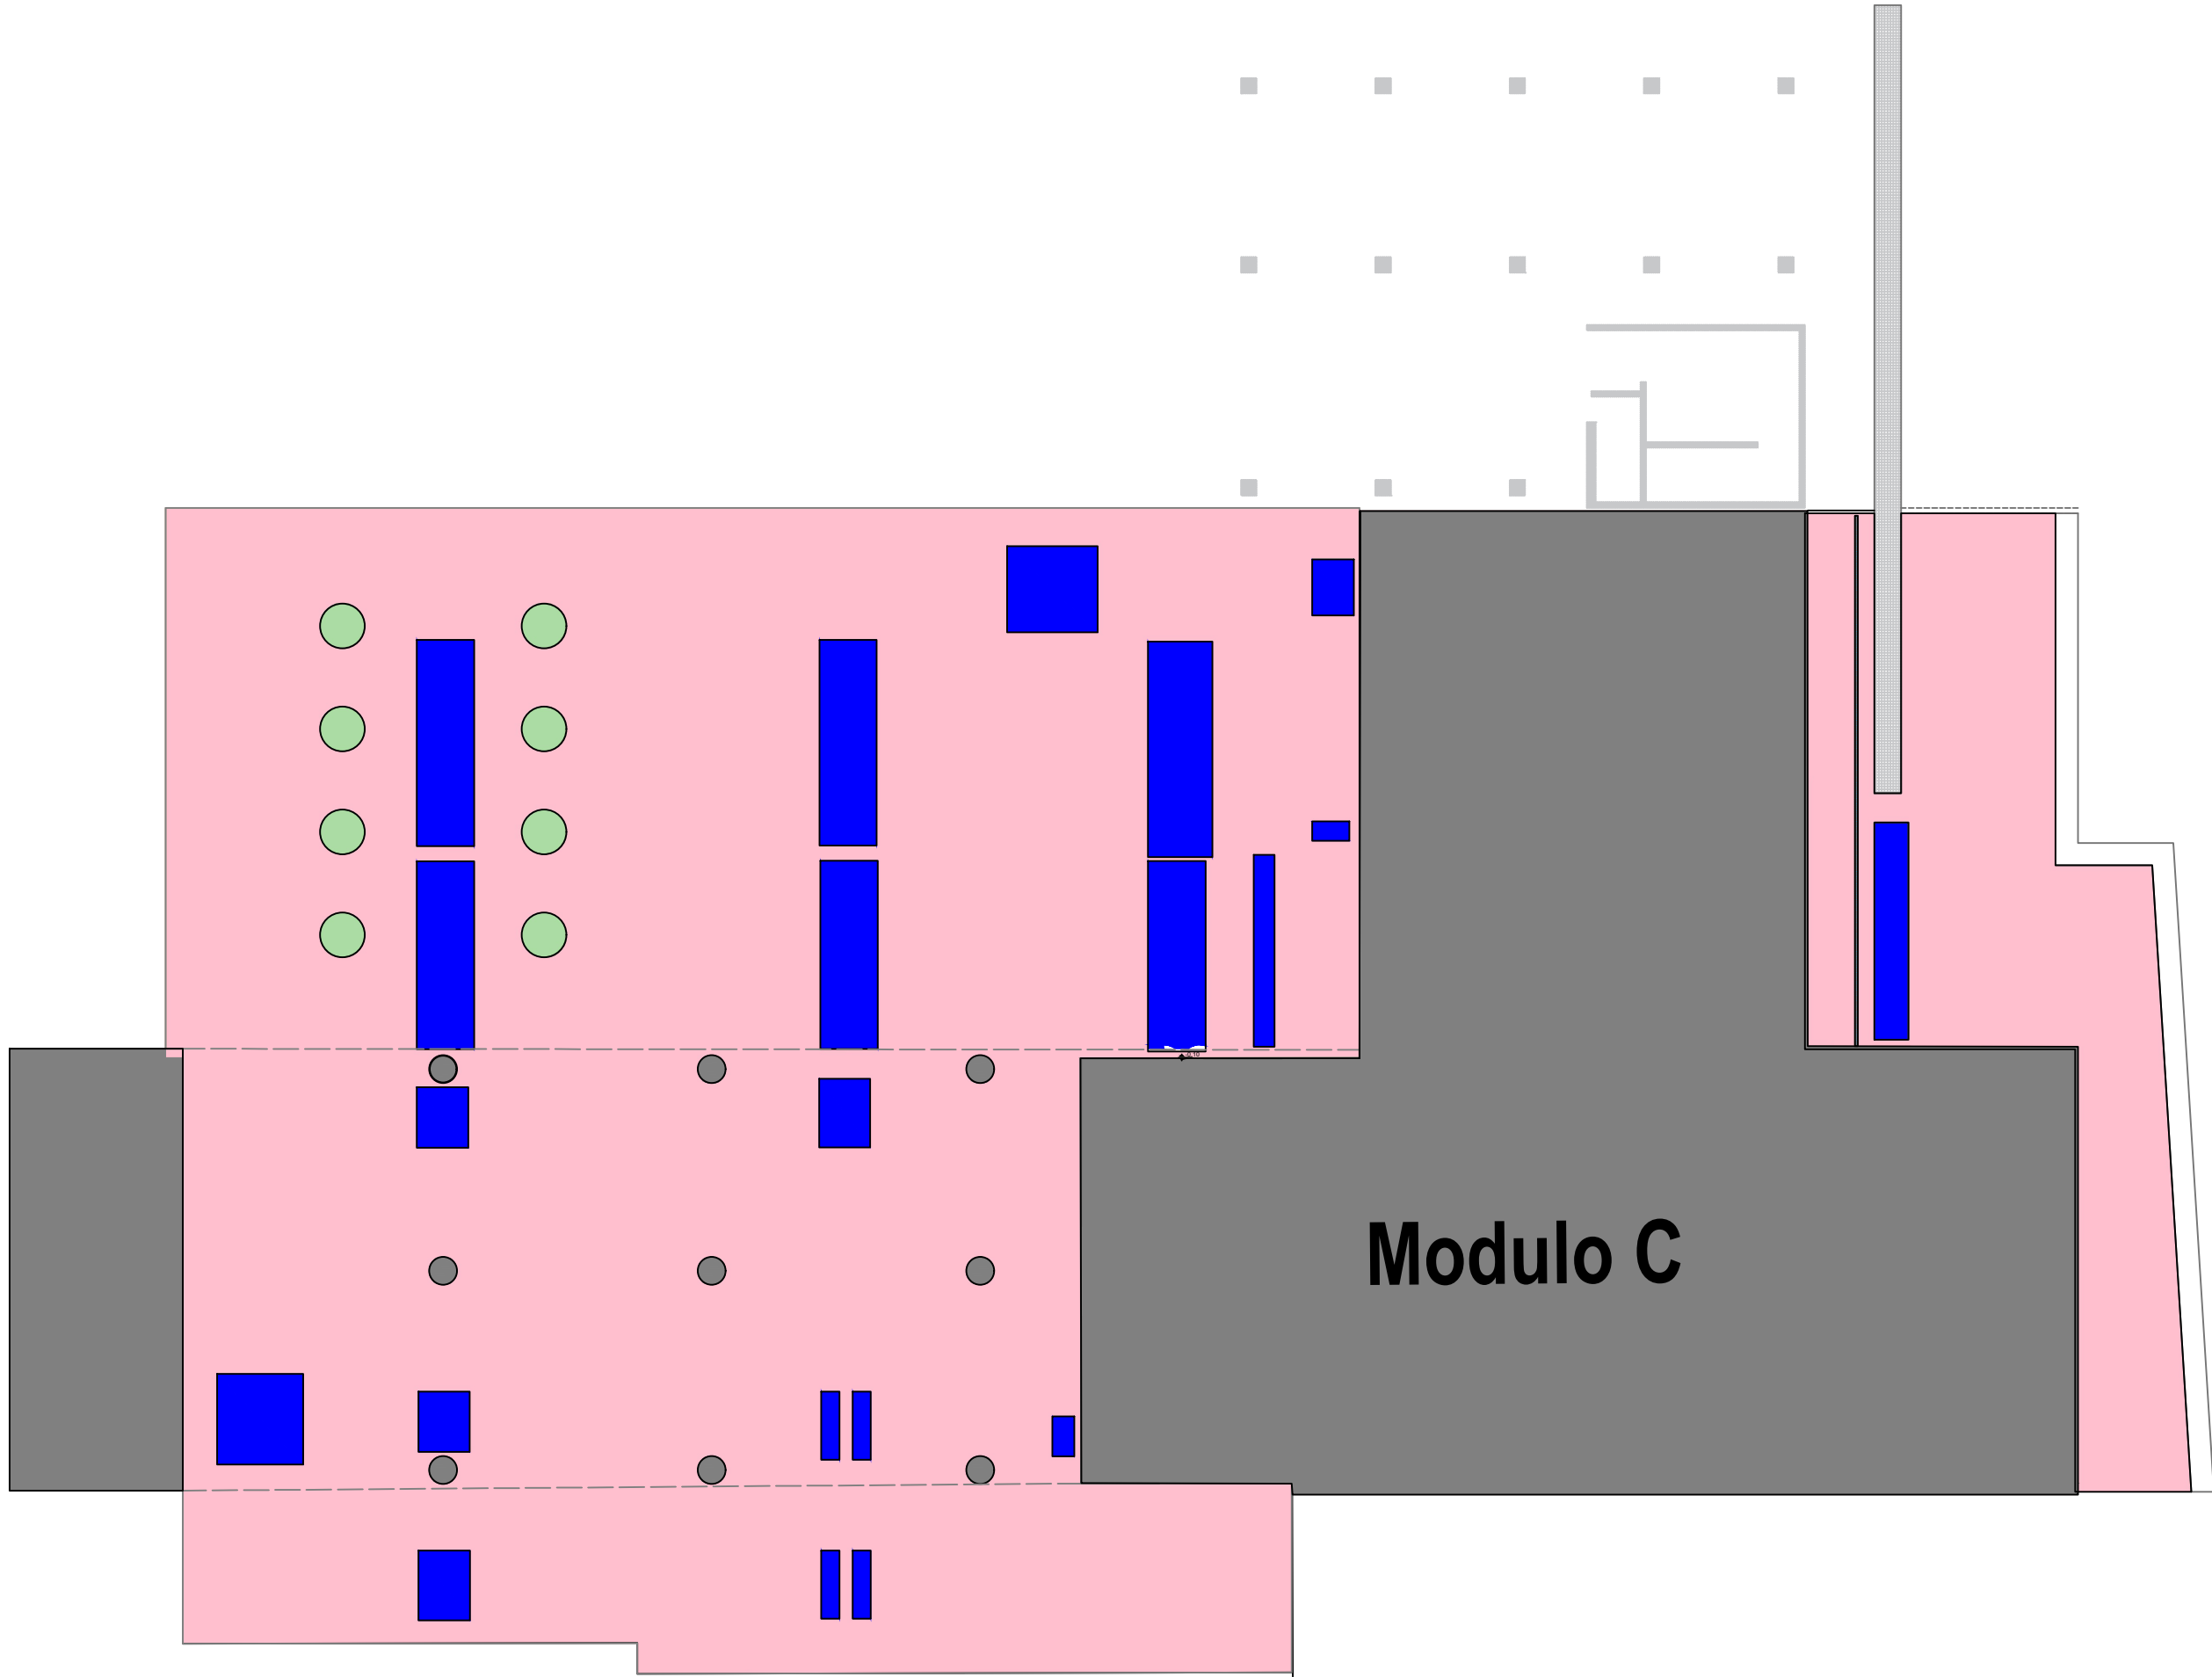


RILIEVO PIANTA PIANO TERRA

- LEGENDA:
- Laboratorio
 - Aula= 68,08 mq tot
 - Corridoio/spazio comune
 - Vano scala
 - Servizi igienici
 - Deposito
 - Locale tecnico/Impianti= non compreso nell'appalto



RILIEVO PIANTA PIANO PRIMO

- LEGENDA:
- Laboratorio
 - Aula= 68,08 mq tot
 - Corridoio/spazio comune
 - Vano scala
 - Servizi igienici
 - Deposito
 - Locale tecnico/Impianti= non compreso nell'appalto

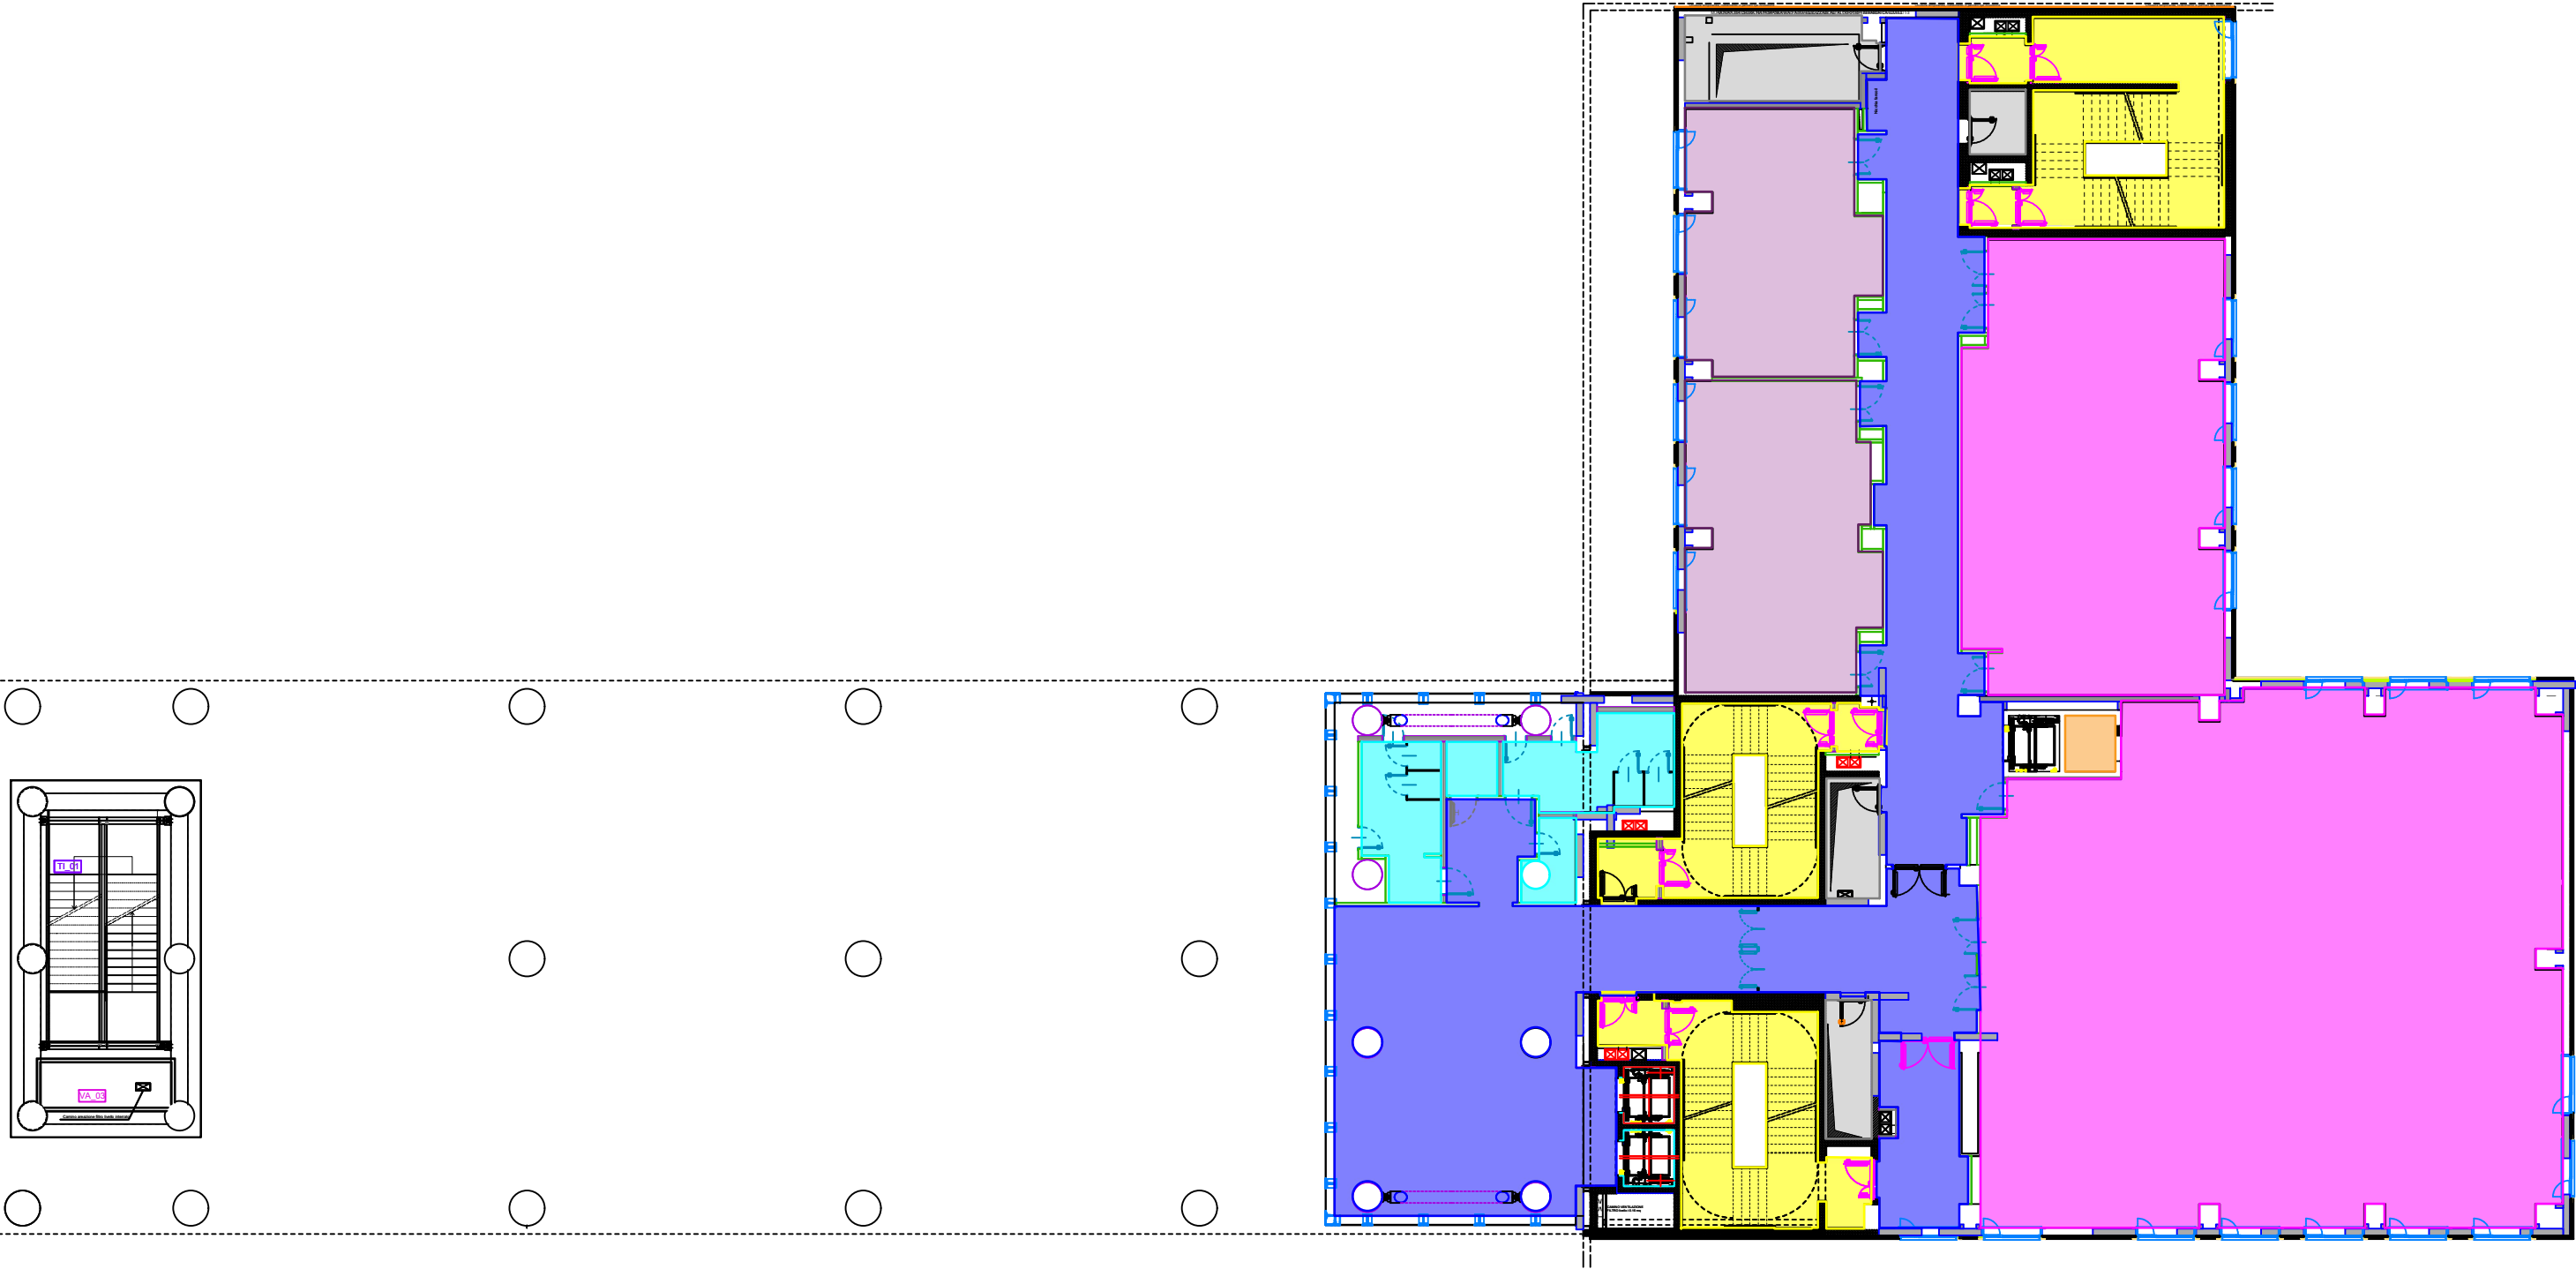

RILIEVO PIANTA PIANO SECONDO

LEGENDA:

- Laboratorio
- Aula= 68,08 mq tot
- Corridoio/spazio comune
- Vano scala
- Loggia
- Servizi igienici
- Deposito
- Locale tecnico/Impianti=
non compreso nell'appalto



RILIEVO PIANTA PIANO TERZO

LEGENDA:

Ufficio/Studio Prof.

Aula= 68,08 mq tot


Corridoio/spazio comune

Vano scala

Servizi igienici

Deposito

Locale tecnico/Impianti=
non compreso nell'appalto

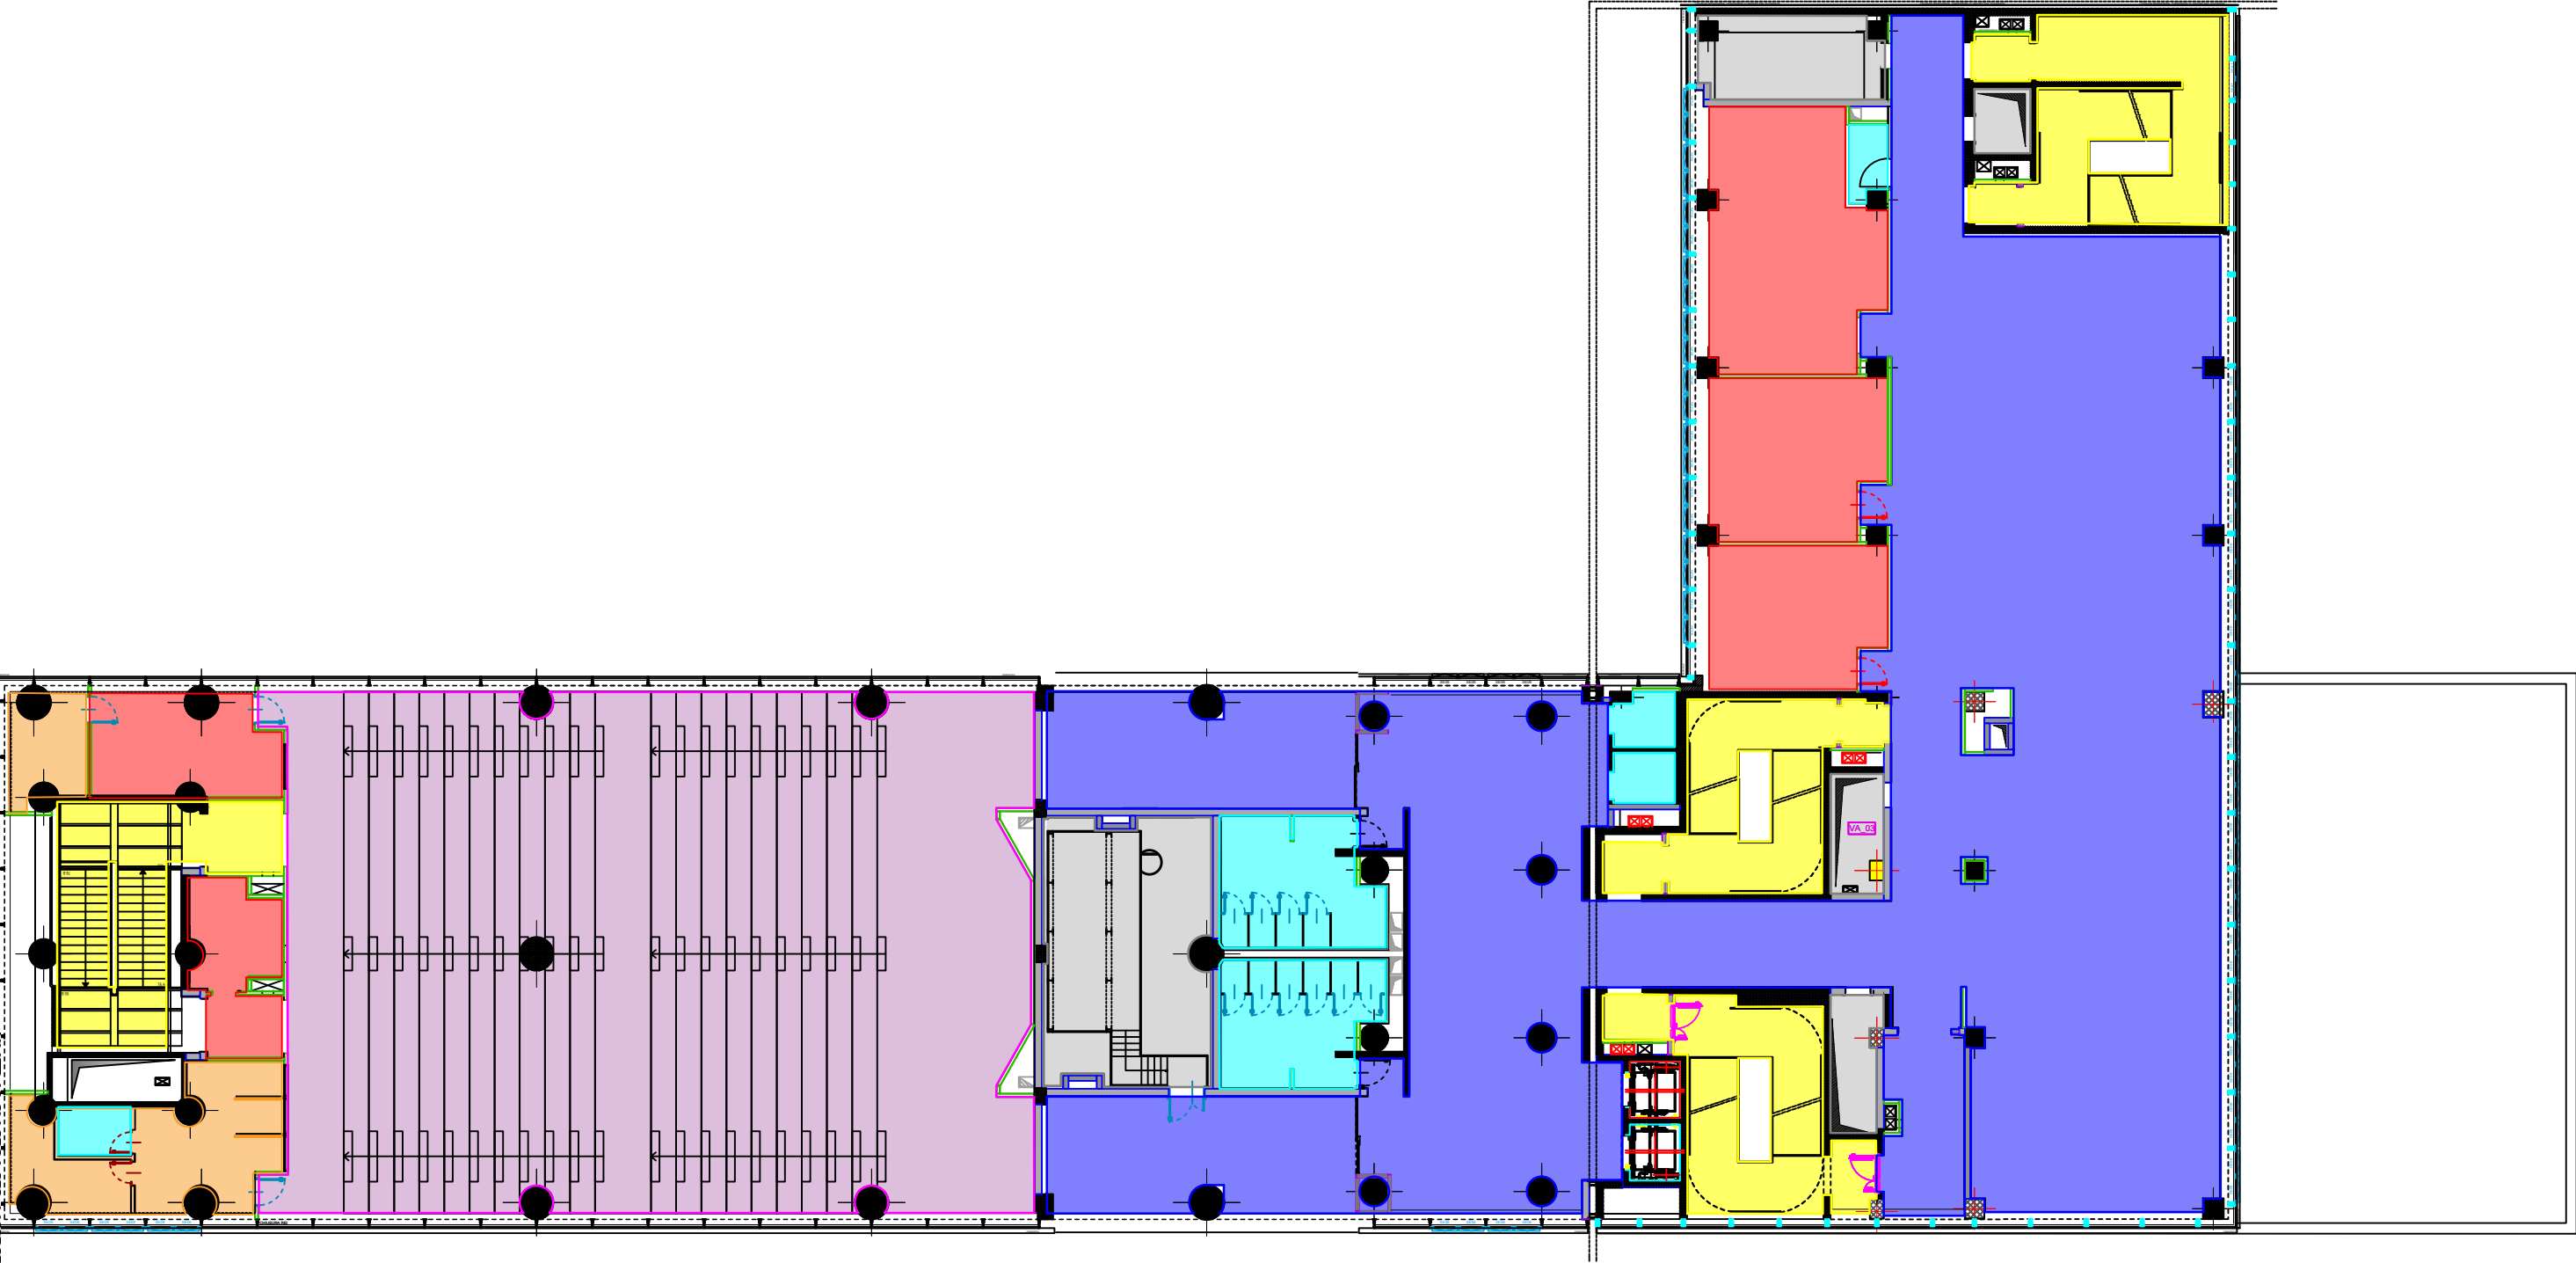




LEGENDA:

- Garage = 3.457,53 mq
- Servizi igienici/Spogliatoi= 95,59 mq
- Vano scala= 118,19 mq
- Locali tecnici= non compresi nell'appalto

RILIEVO PIANO INTERRATO

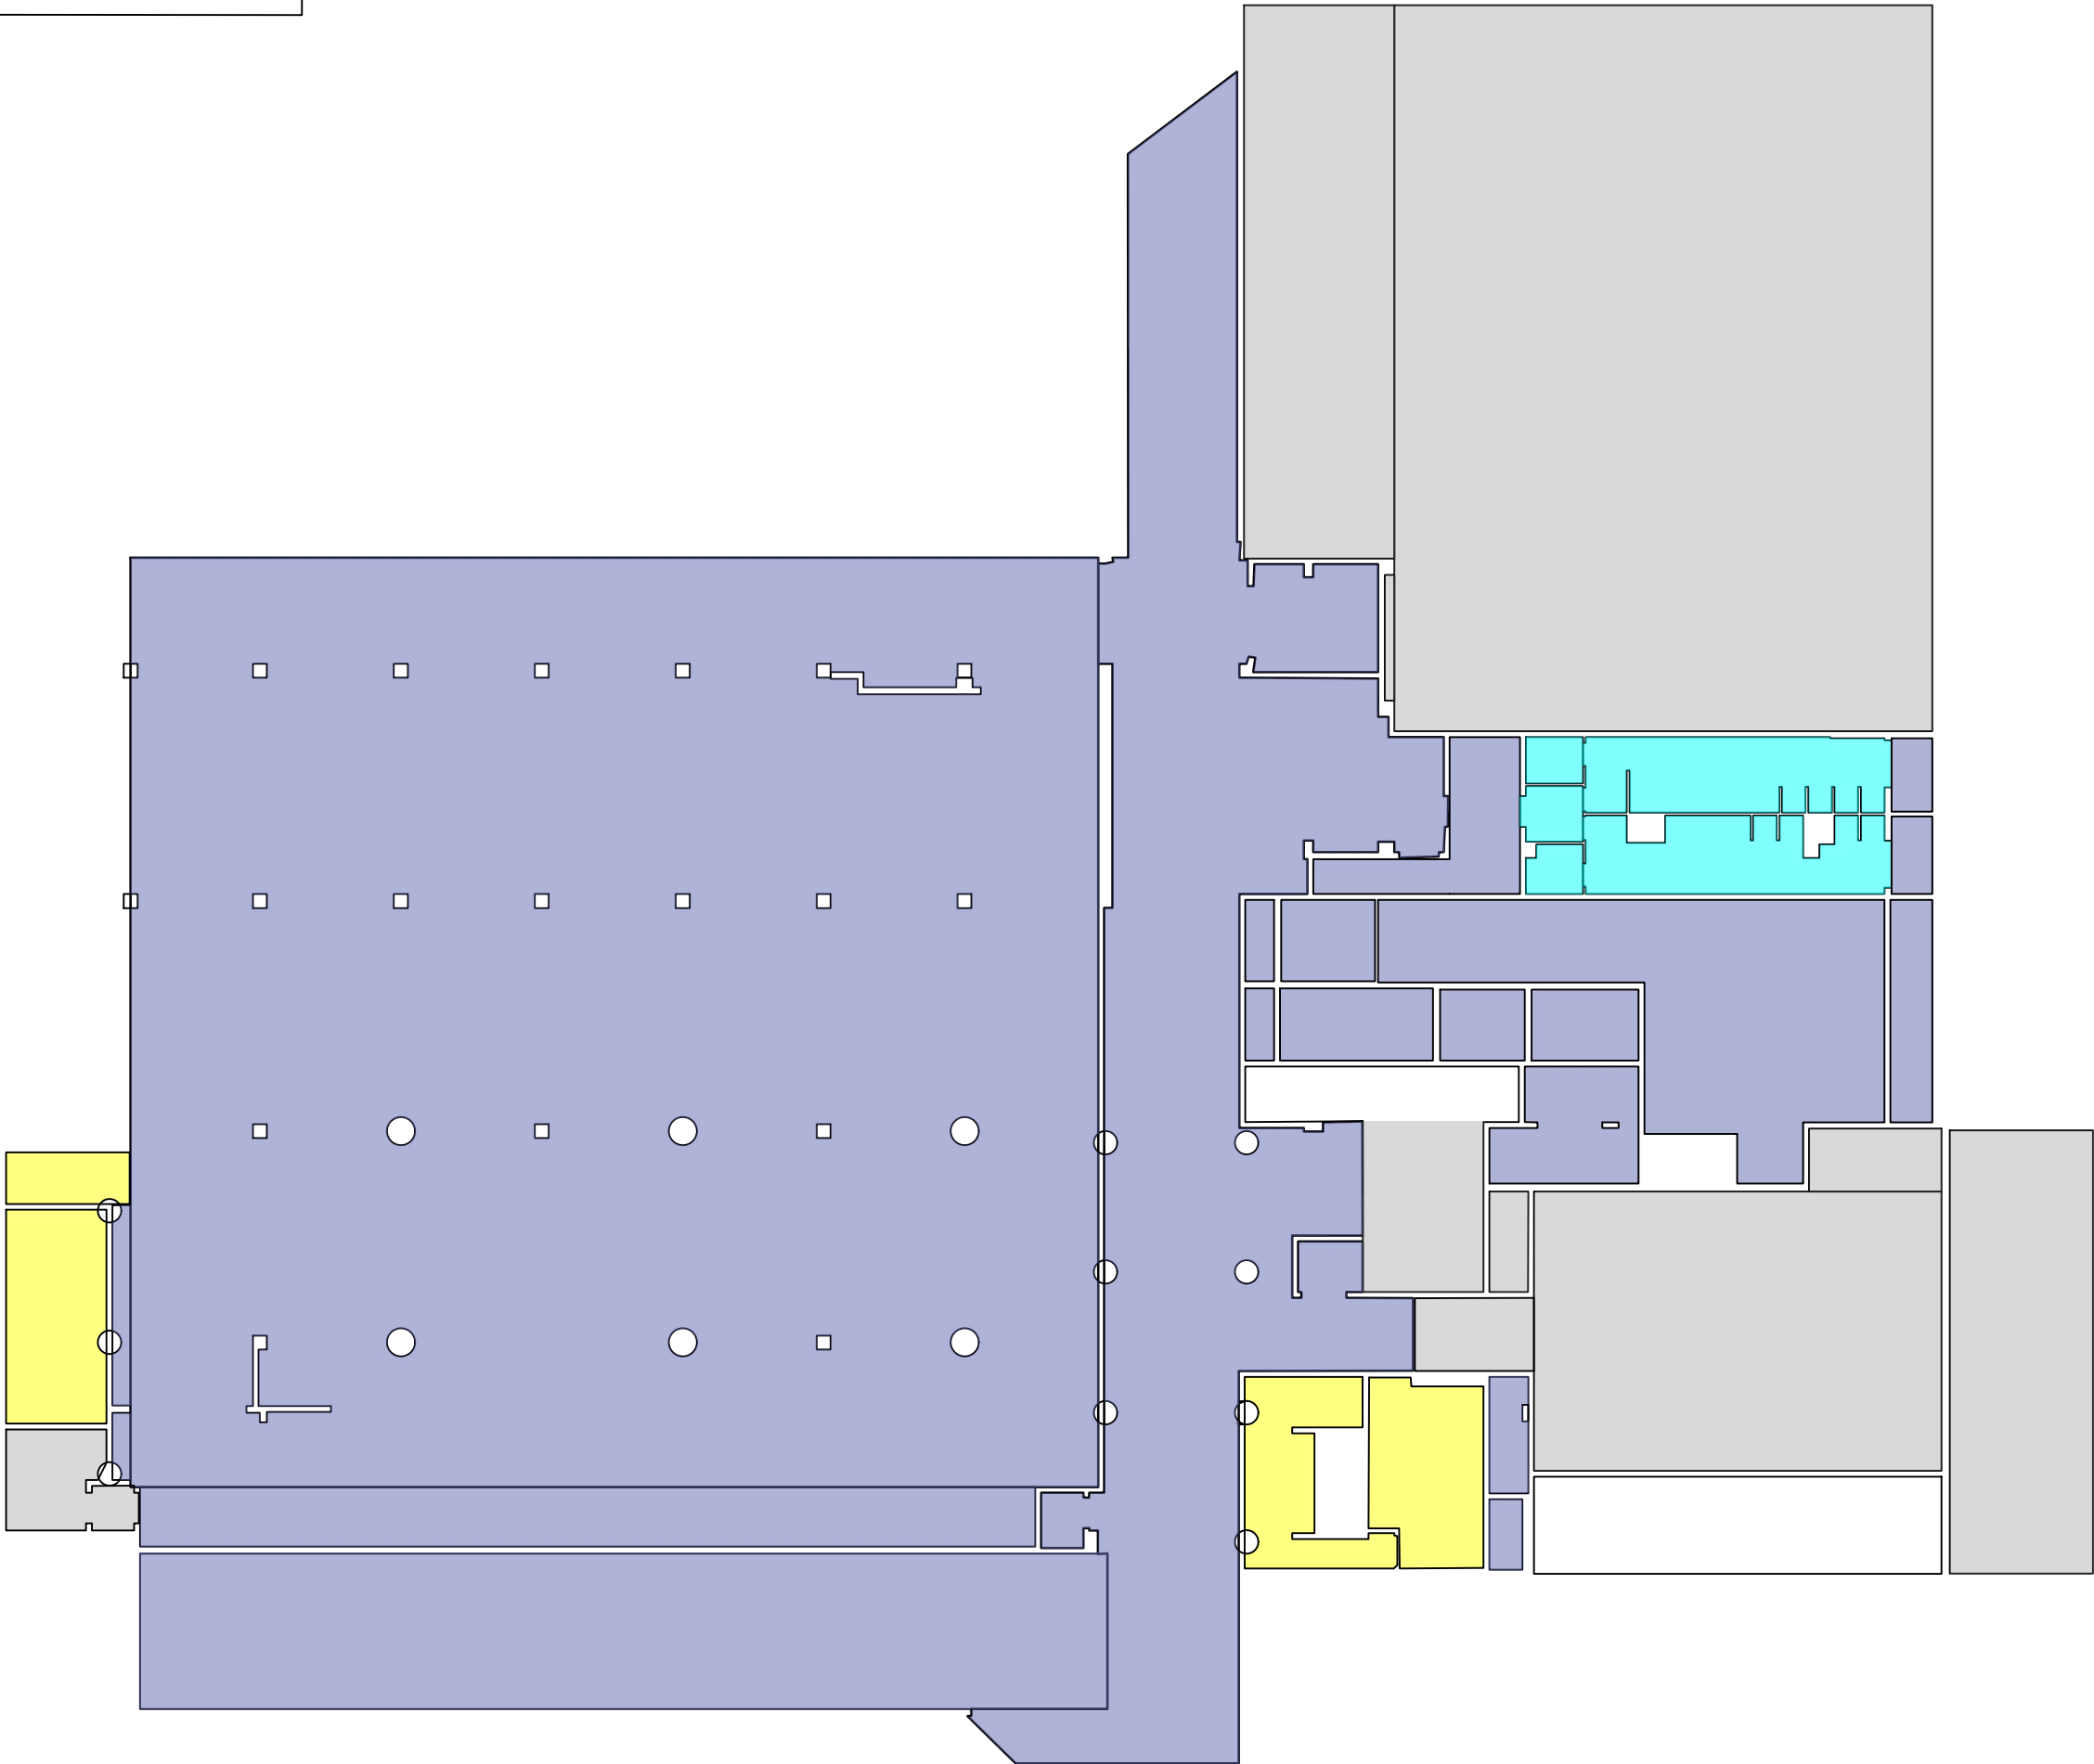

COMPLESSO SAN GIOVANNI

Localizzazione **Moduli A3-D-A6-A7**

Colore	Destinazioni d'uso	Area (mq)
	Garage	5 707,63
	Vano scala	849,63
	Pavimentazione esterna	3 918,95
	Grigliato	453,59
	Uffici/Studio Prof.	1 635,13
	Laboratorio	2 312,97
	Aula	1 372,67
	Corridoio/Spazio comune	3 644,21
	Servizi igienici	396,75
	Loggia	114,54
	Deposito	194,15




PROGETTO SISTEMAZIONI ESTERNE

LEGENDA:

Pavimentazione esterna= 5.835,47 mq

Grigliato= 453,59 mq

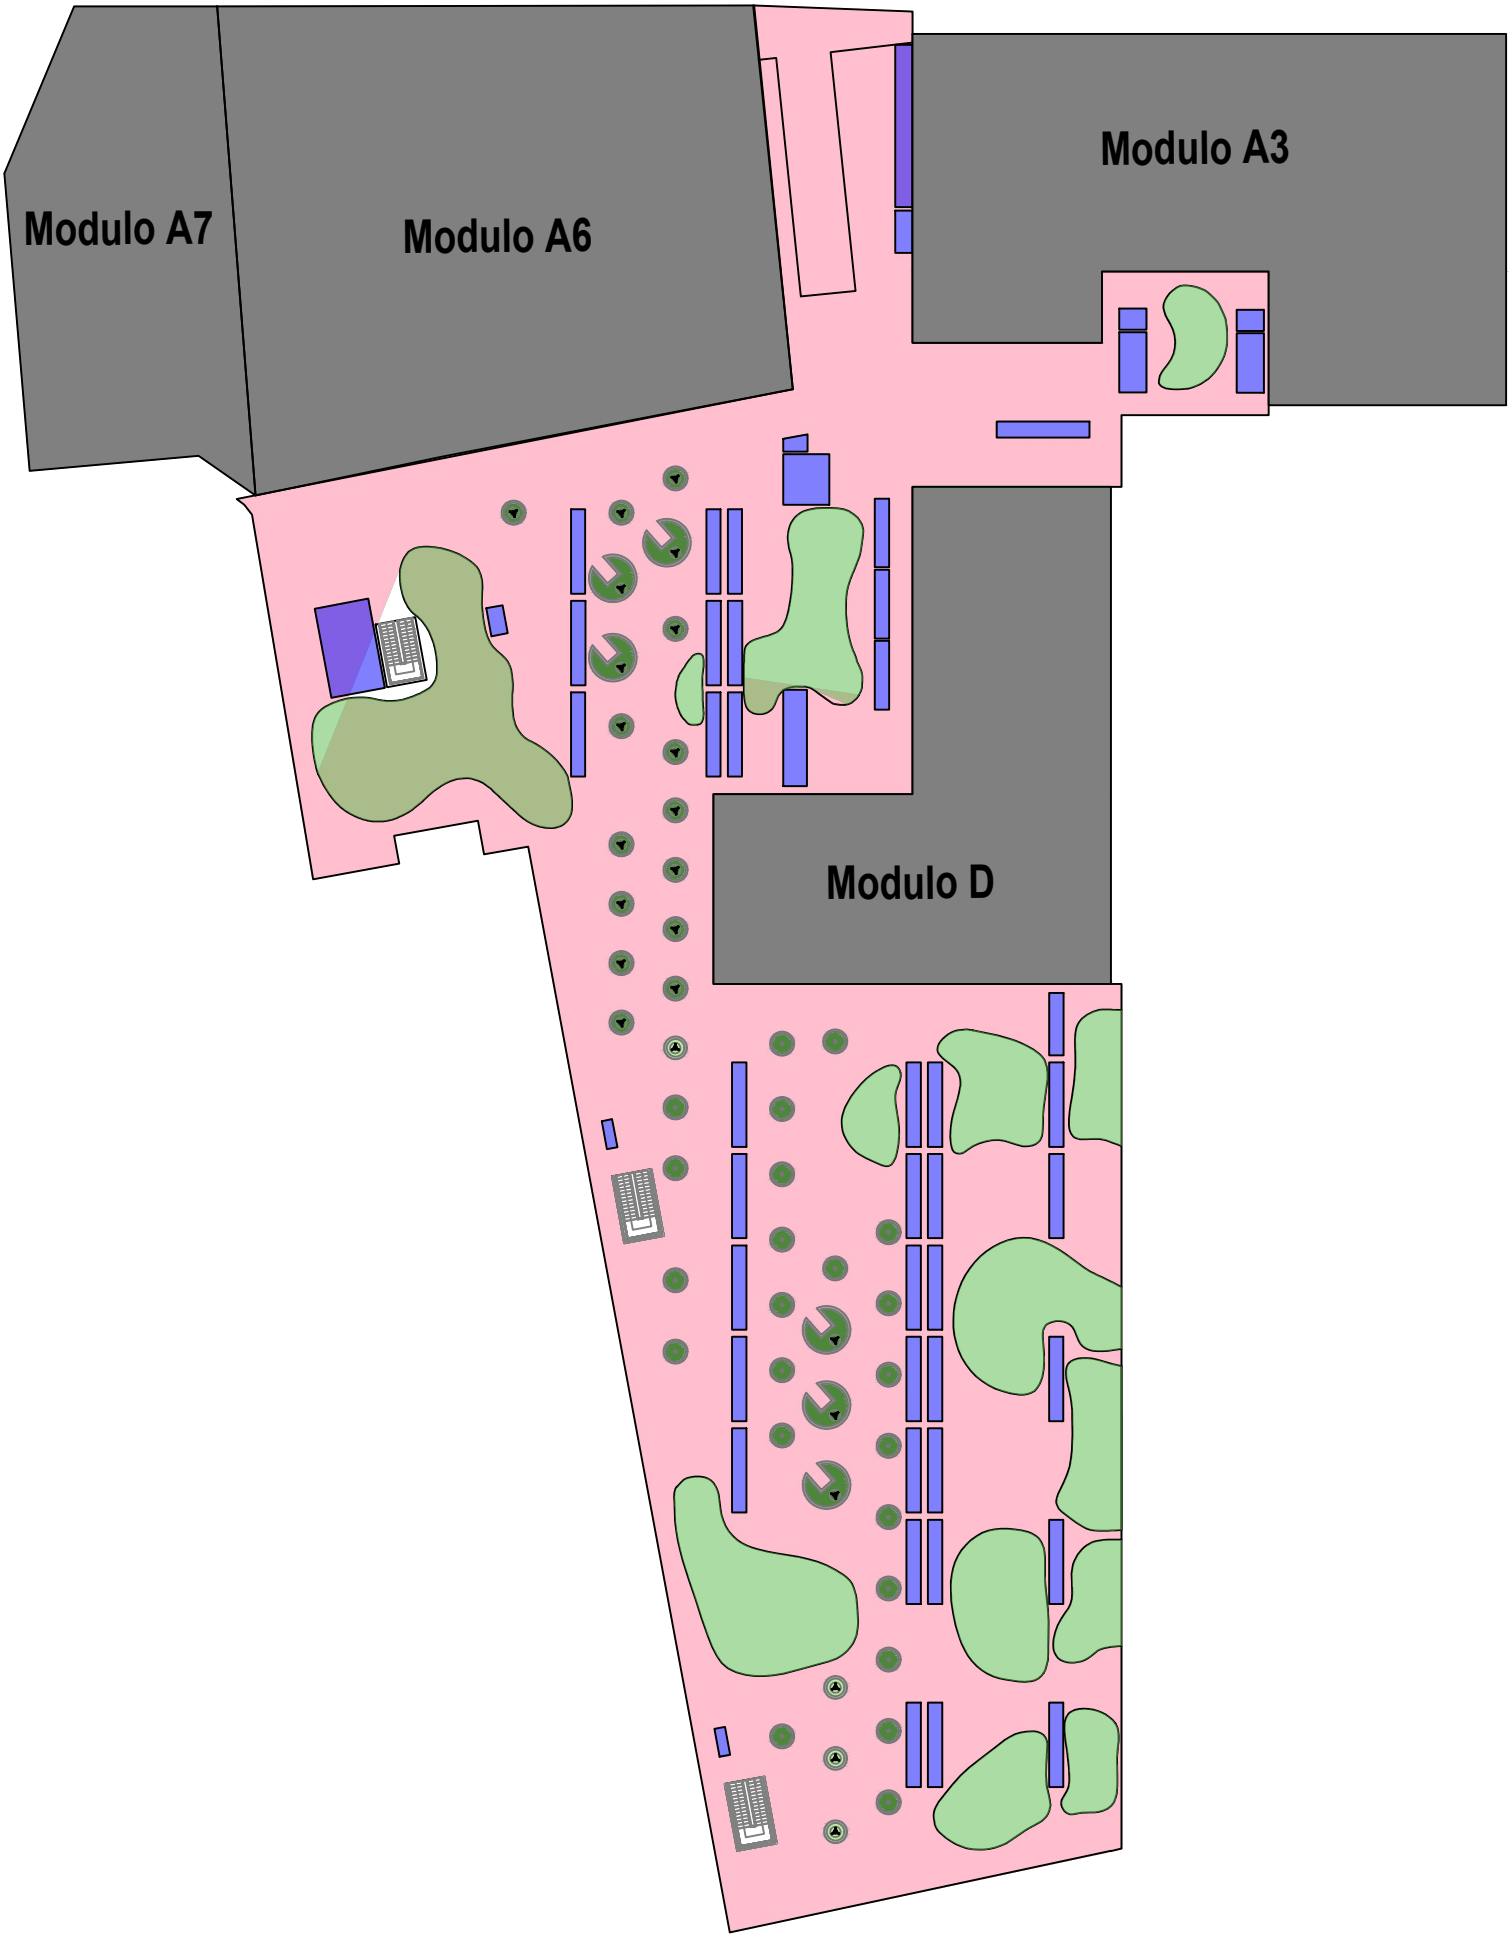

RILIEVO PIANTA PIANO TERRA

LEGENDA:

Aula

Corridoio/spazio comune

Vano scala

Servizi igienici

Archivio/Deposito

Locale tecnico/Impianti=
non compreso nell'appalto



RILIEVO PIANTA PIANO PRIMO

LEGENDA:

Ufficio/studio Professore

Aula

Corridoio/spazio comune

Vano scala

Servizi igienici

Loggia

Deposito

Locale tecnico/Impianti=
non compreso nell'appalto



RILIEVO PIANTA PIANO SECONDO


LEGENDA:

Aula

Corridoio/spazio comune

Vano scala

Locale tecnico/Impianti=
non compreso nell'appalto

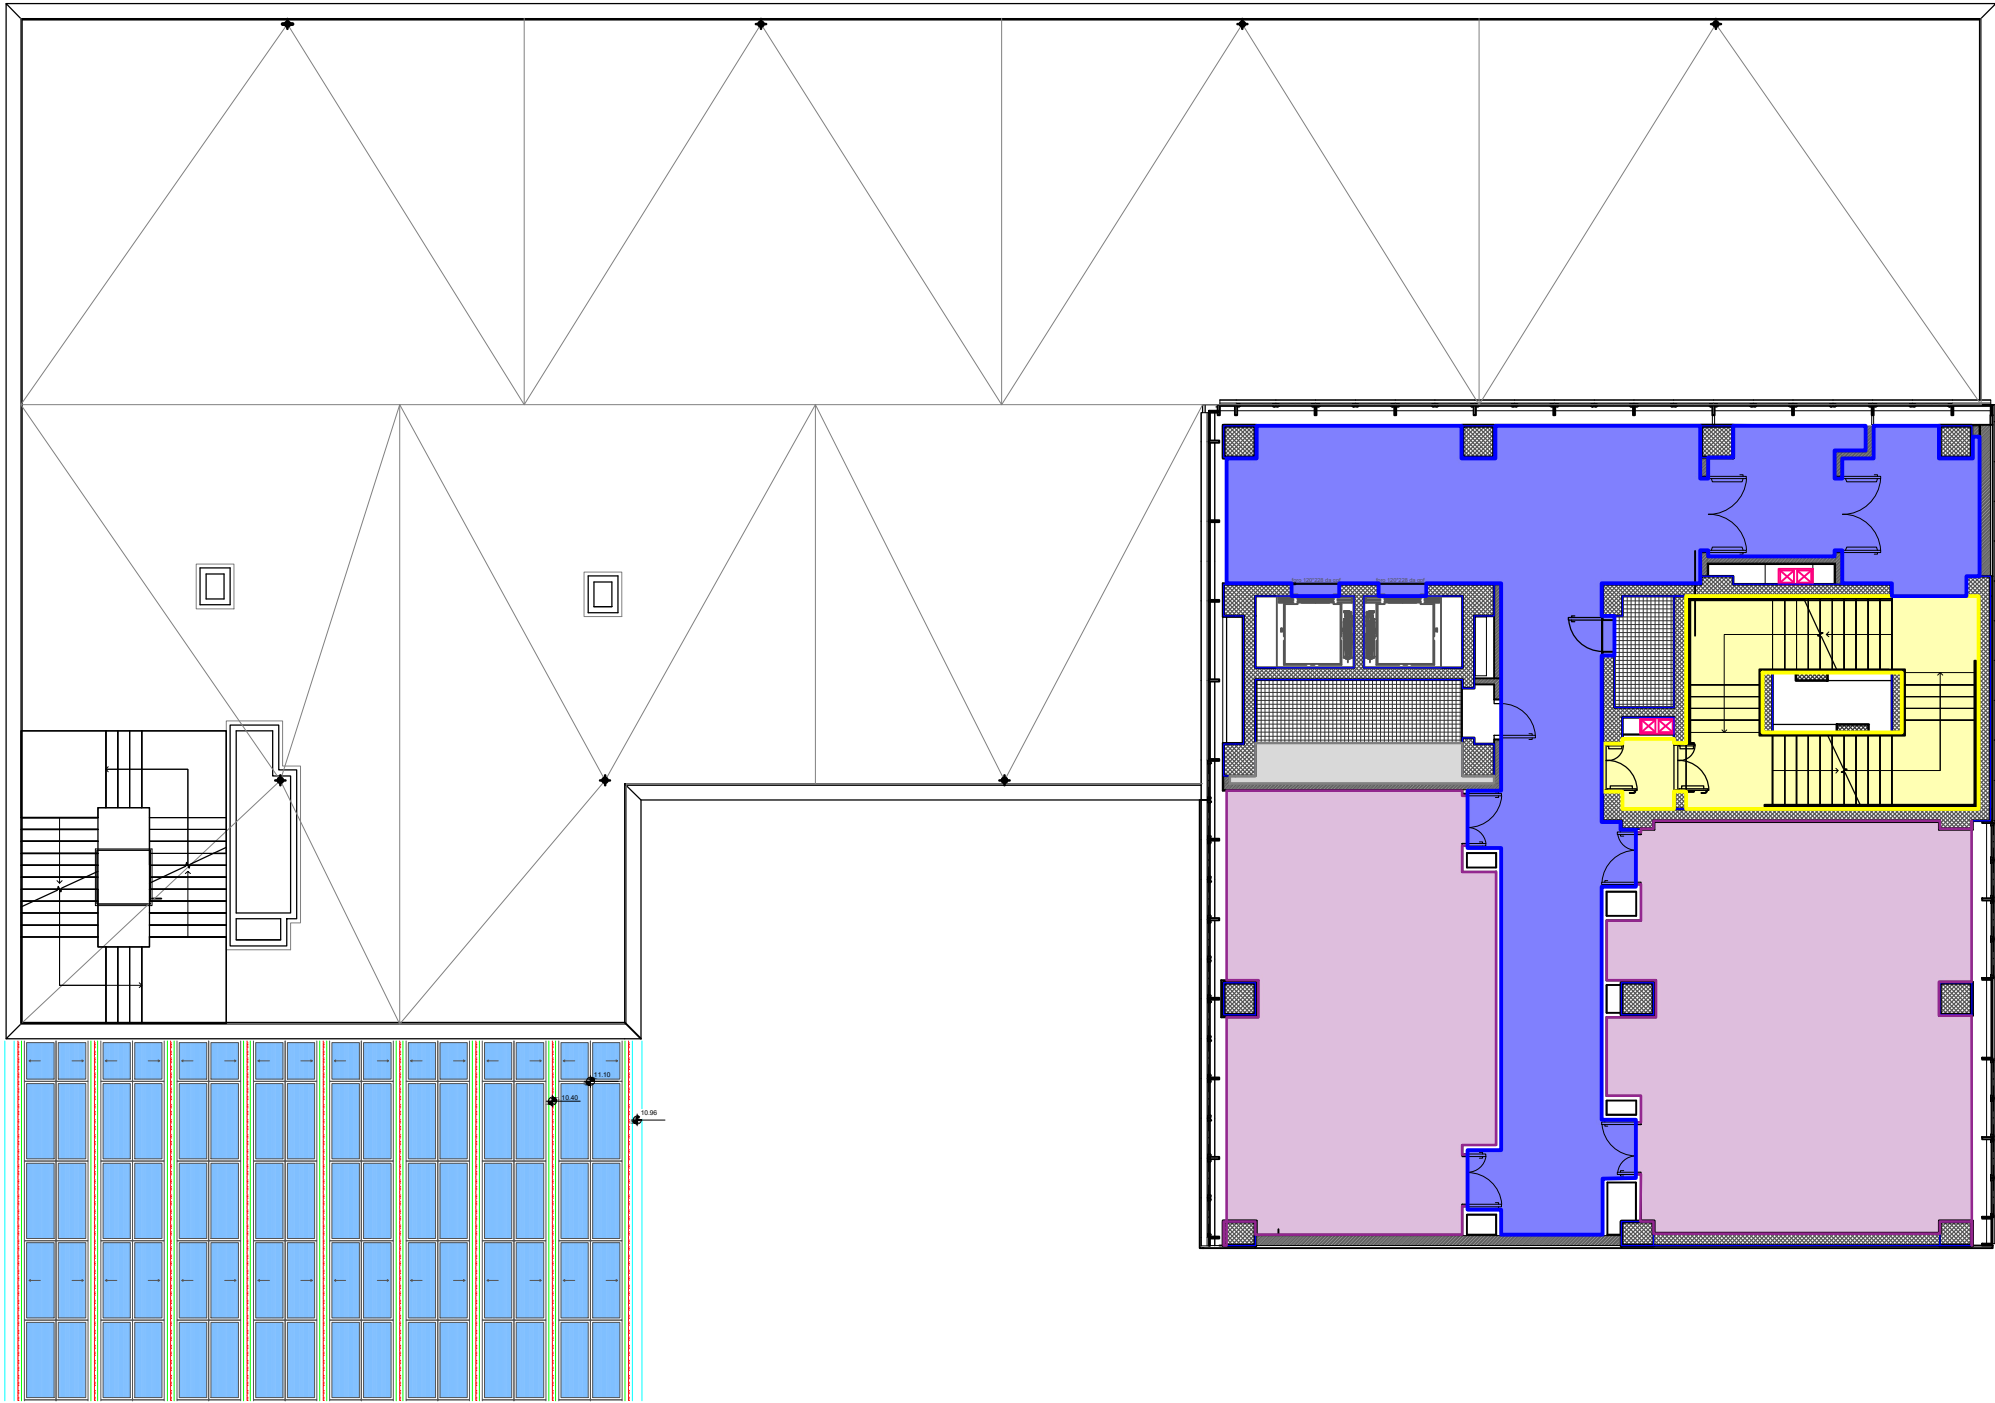

RILIEVO PIANTA PIANO TERZO

LEGENDA:

Ufficio/studio Professore


Aula

Corridoio/spazio comune

Vano scala

Loggia

Locale tecnico/Impianti=
non compreso nell'appalto

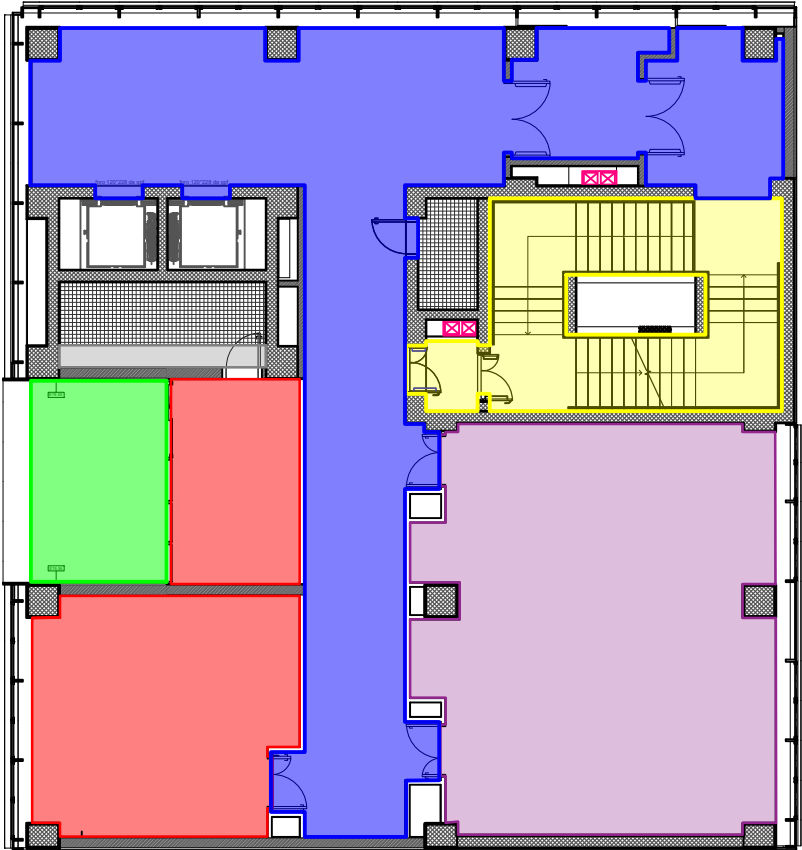

RILIEVO PIANTA PIANO TERRA

LEGENDA:

Ufficio/studio Prof.

Corridoio/spazio comune

Vano scala

Servizi igienici

Archivio/Deposito

Locale tecnico/Impianti=
non compreso nell'appalto



RILIEVO PIANTA PIANO PRIMO

LEGENDA:

Ufficio/studio Prof.


Corridoio/spazio comune

Vano scala

Servizi igienici

Archivio-Deposito


Locale tecnico/Impianti=
non compreso nell'appalto

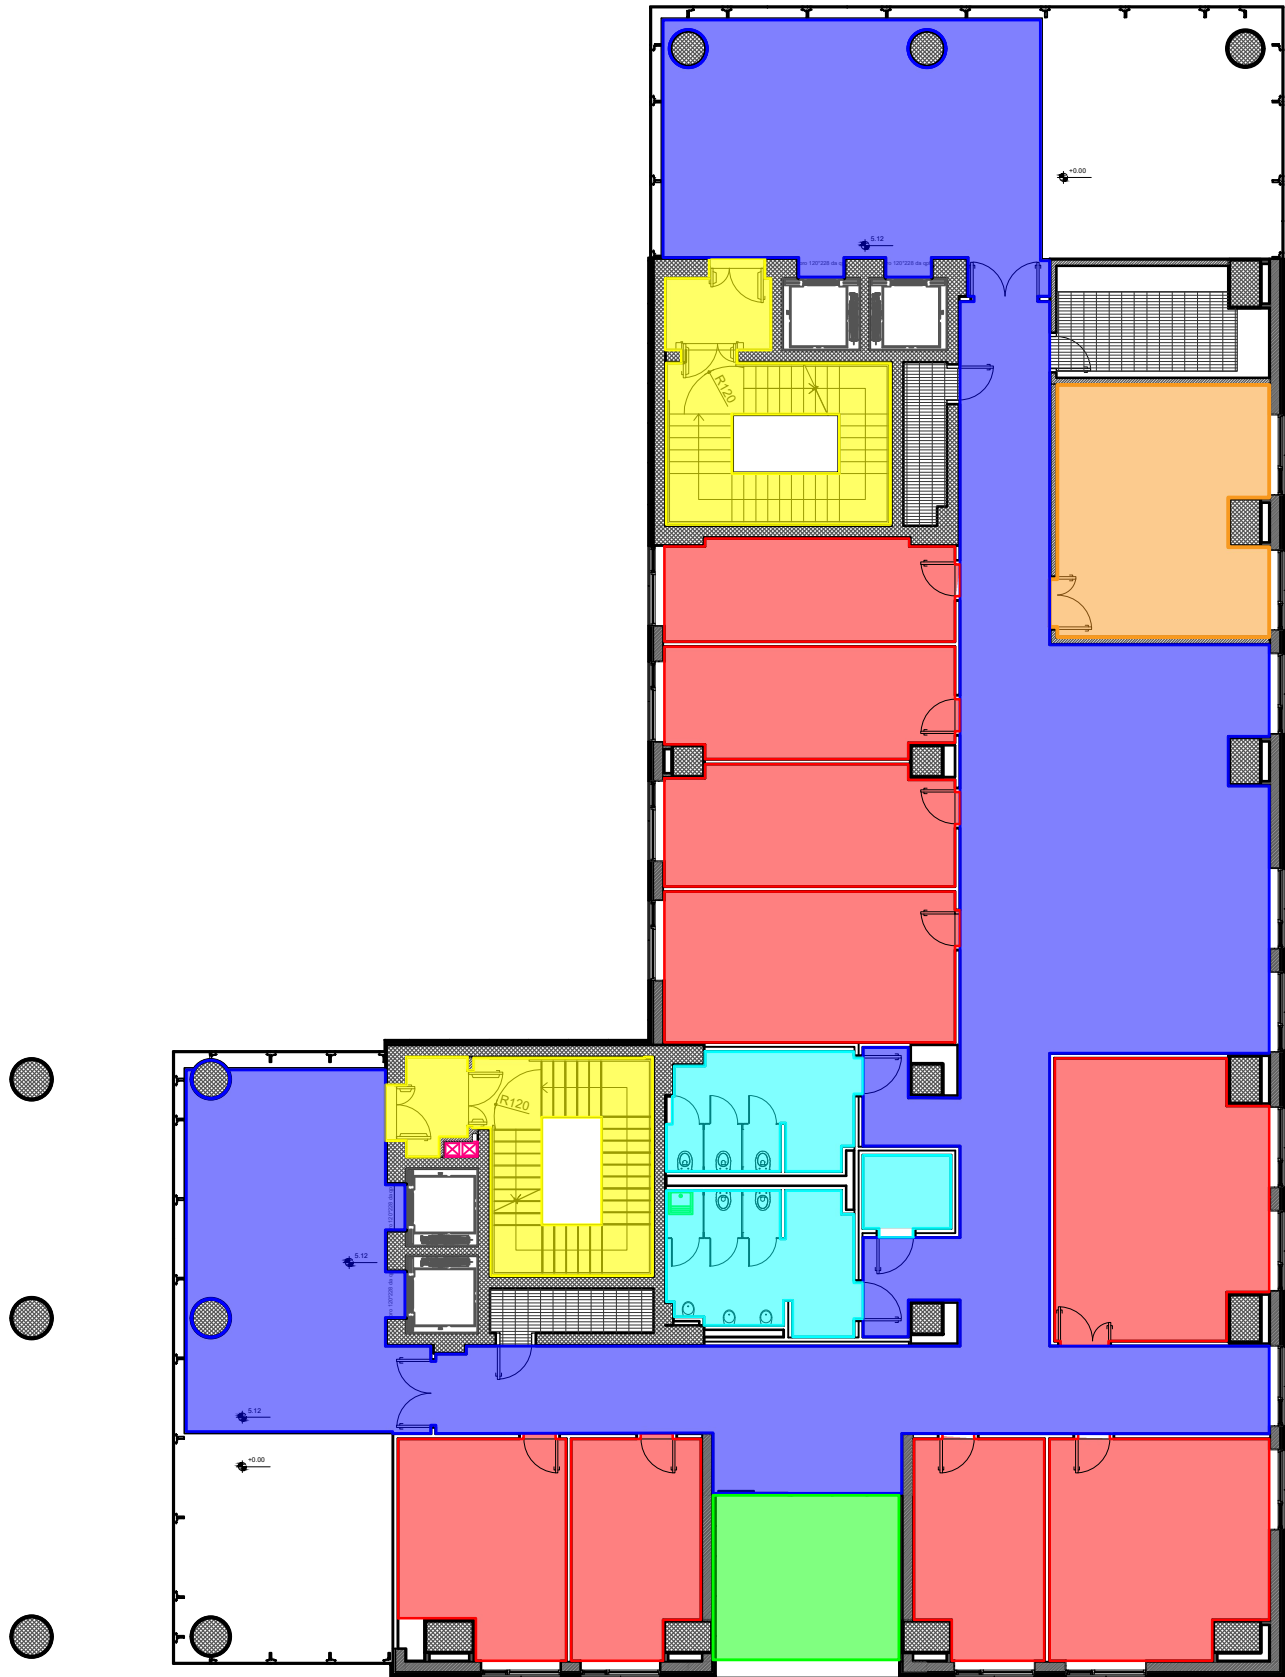

RILIEVO PIANTA PIANO SECONDO

LEGENDA:

- Ufficio/studio Prof.
- Corridoio/spazio comune
- Vano scala
- Servizi igienici
- Loggia
- Locale tecnico/Impianti=
non compreso nell'appalto

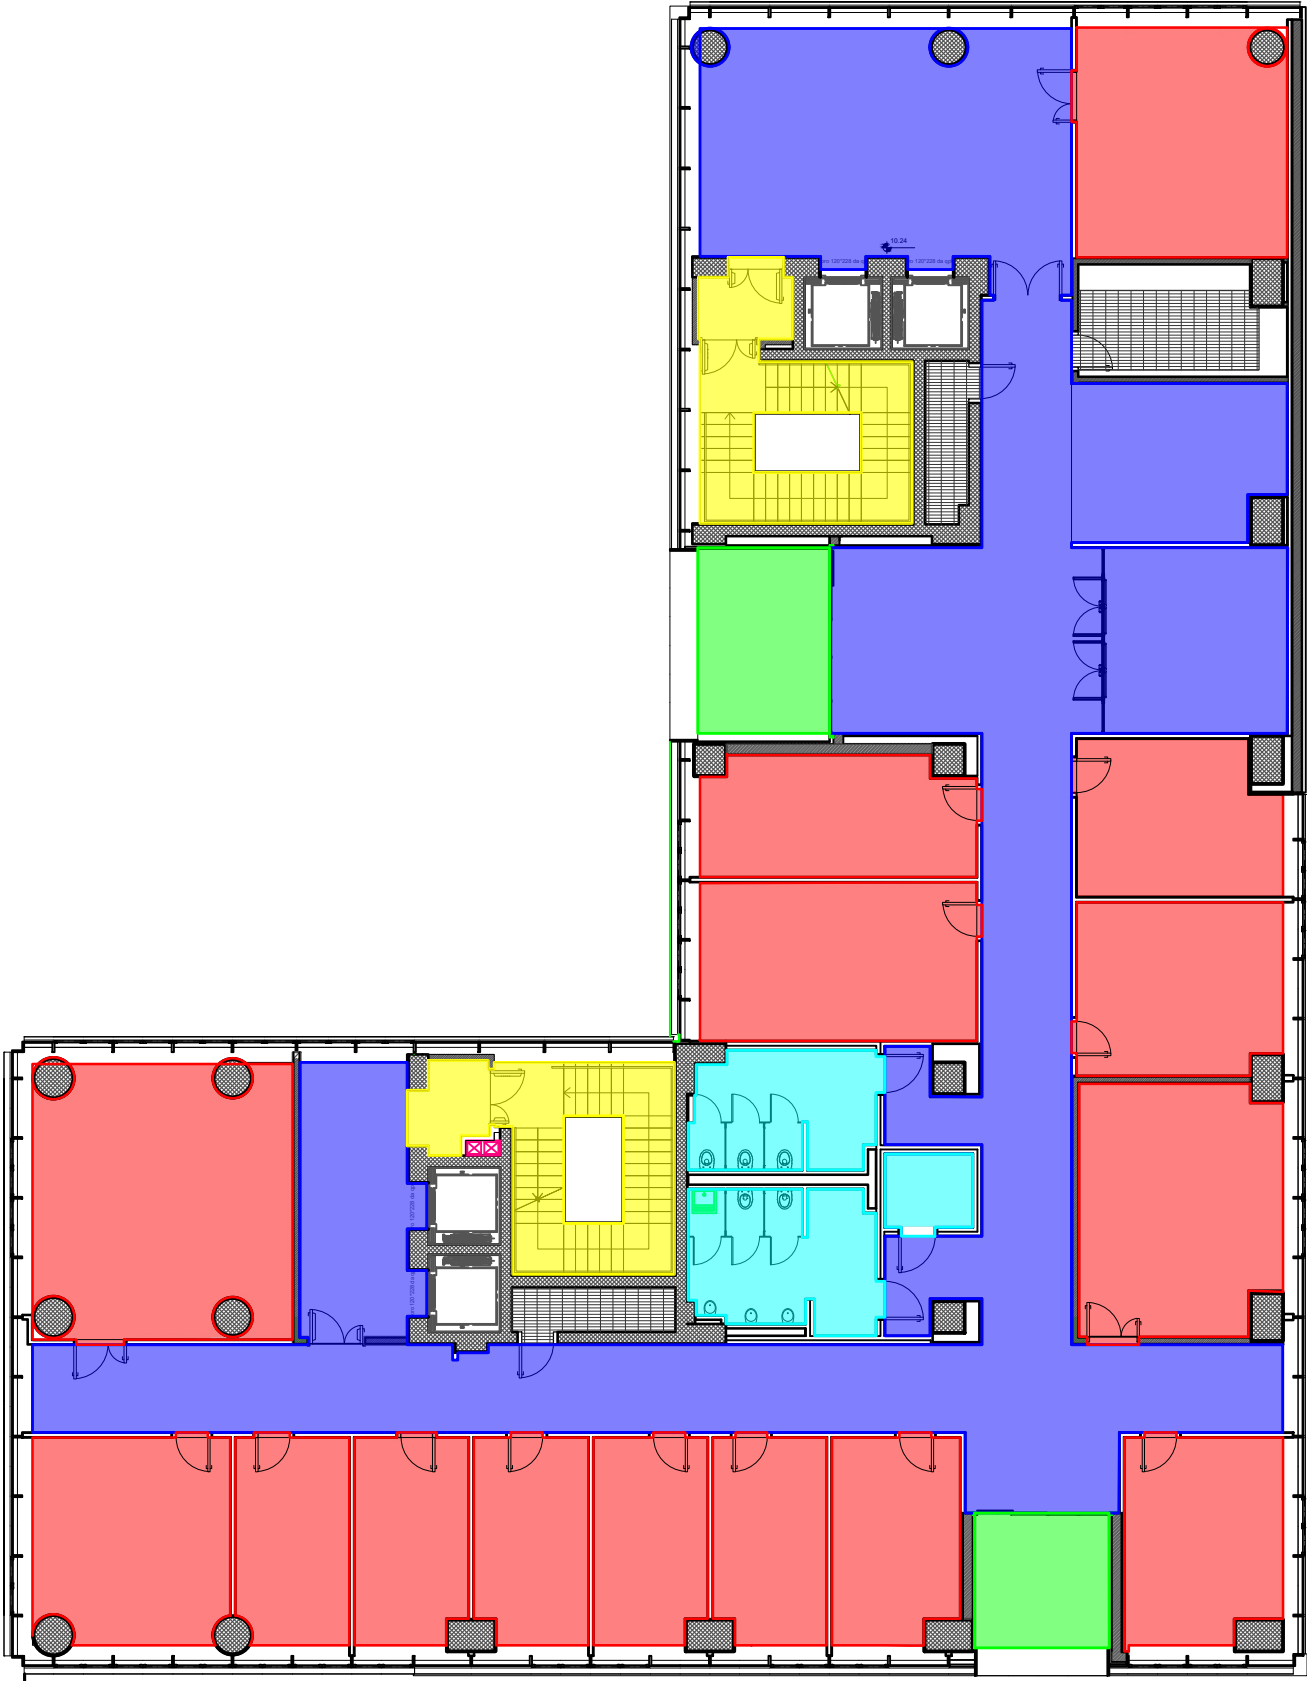

RILIEVO PIANTA PIANO TERZO

LEGENDA:

Sale riunioni/Ufficio/studio Prof.

Aula

Corridoio/spazio comune


Vano scala

Servizio igienici

Loggia

Archivio/Deposito


Locale tecnico/Impianti= non
compreso nell'appalto

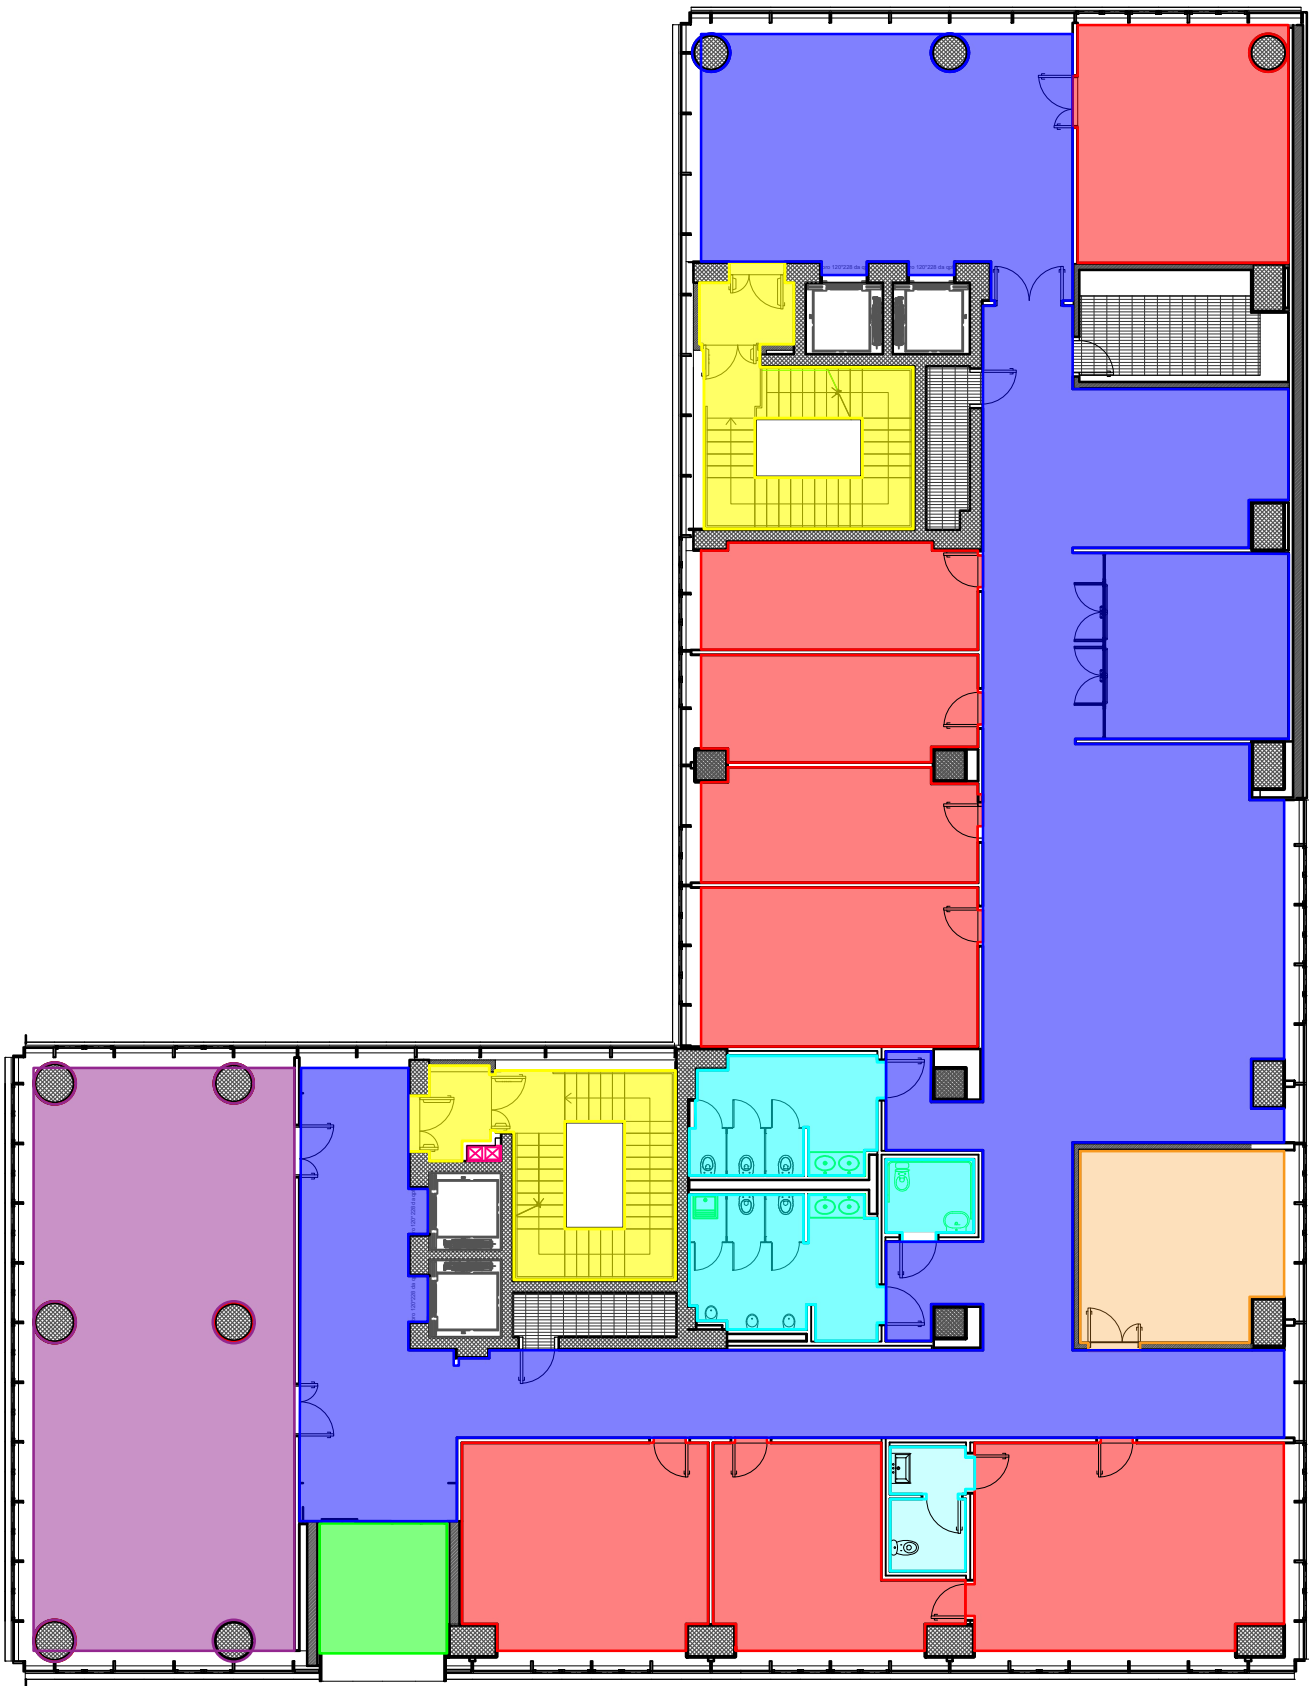

RILIEVO PIANTA PIANO TERRA

LEGENDA:

Ufficio/studio Professore	Servizi igienici
Laboratorio	Deposito
Corridoio/spazio comune	Locale tecnico/Impianti=
Vano scala	non compreso nell'appalto

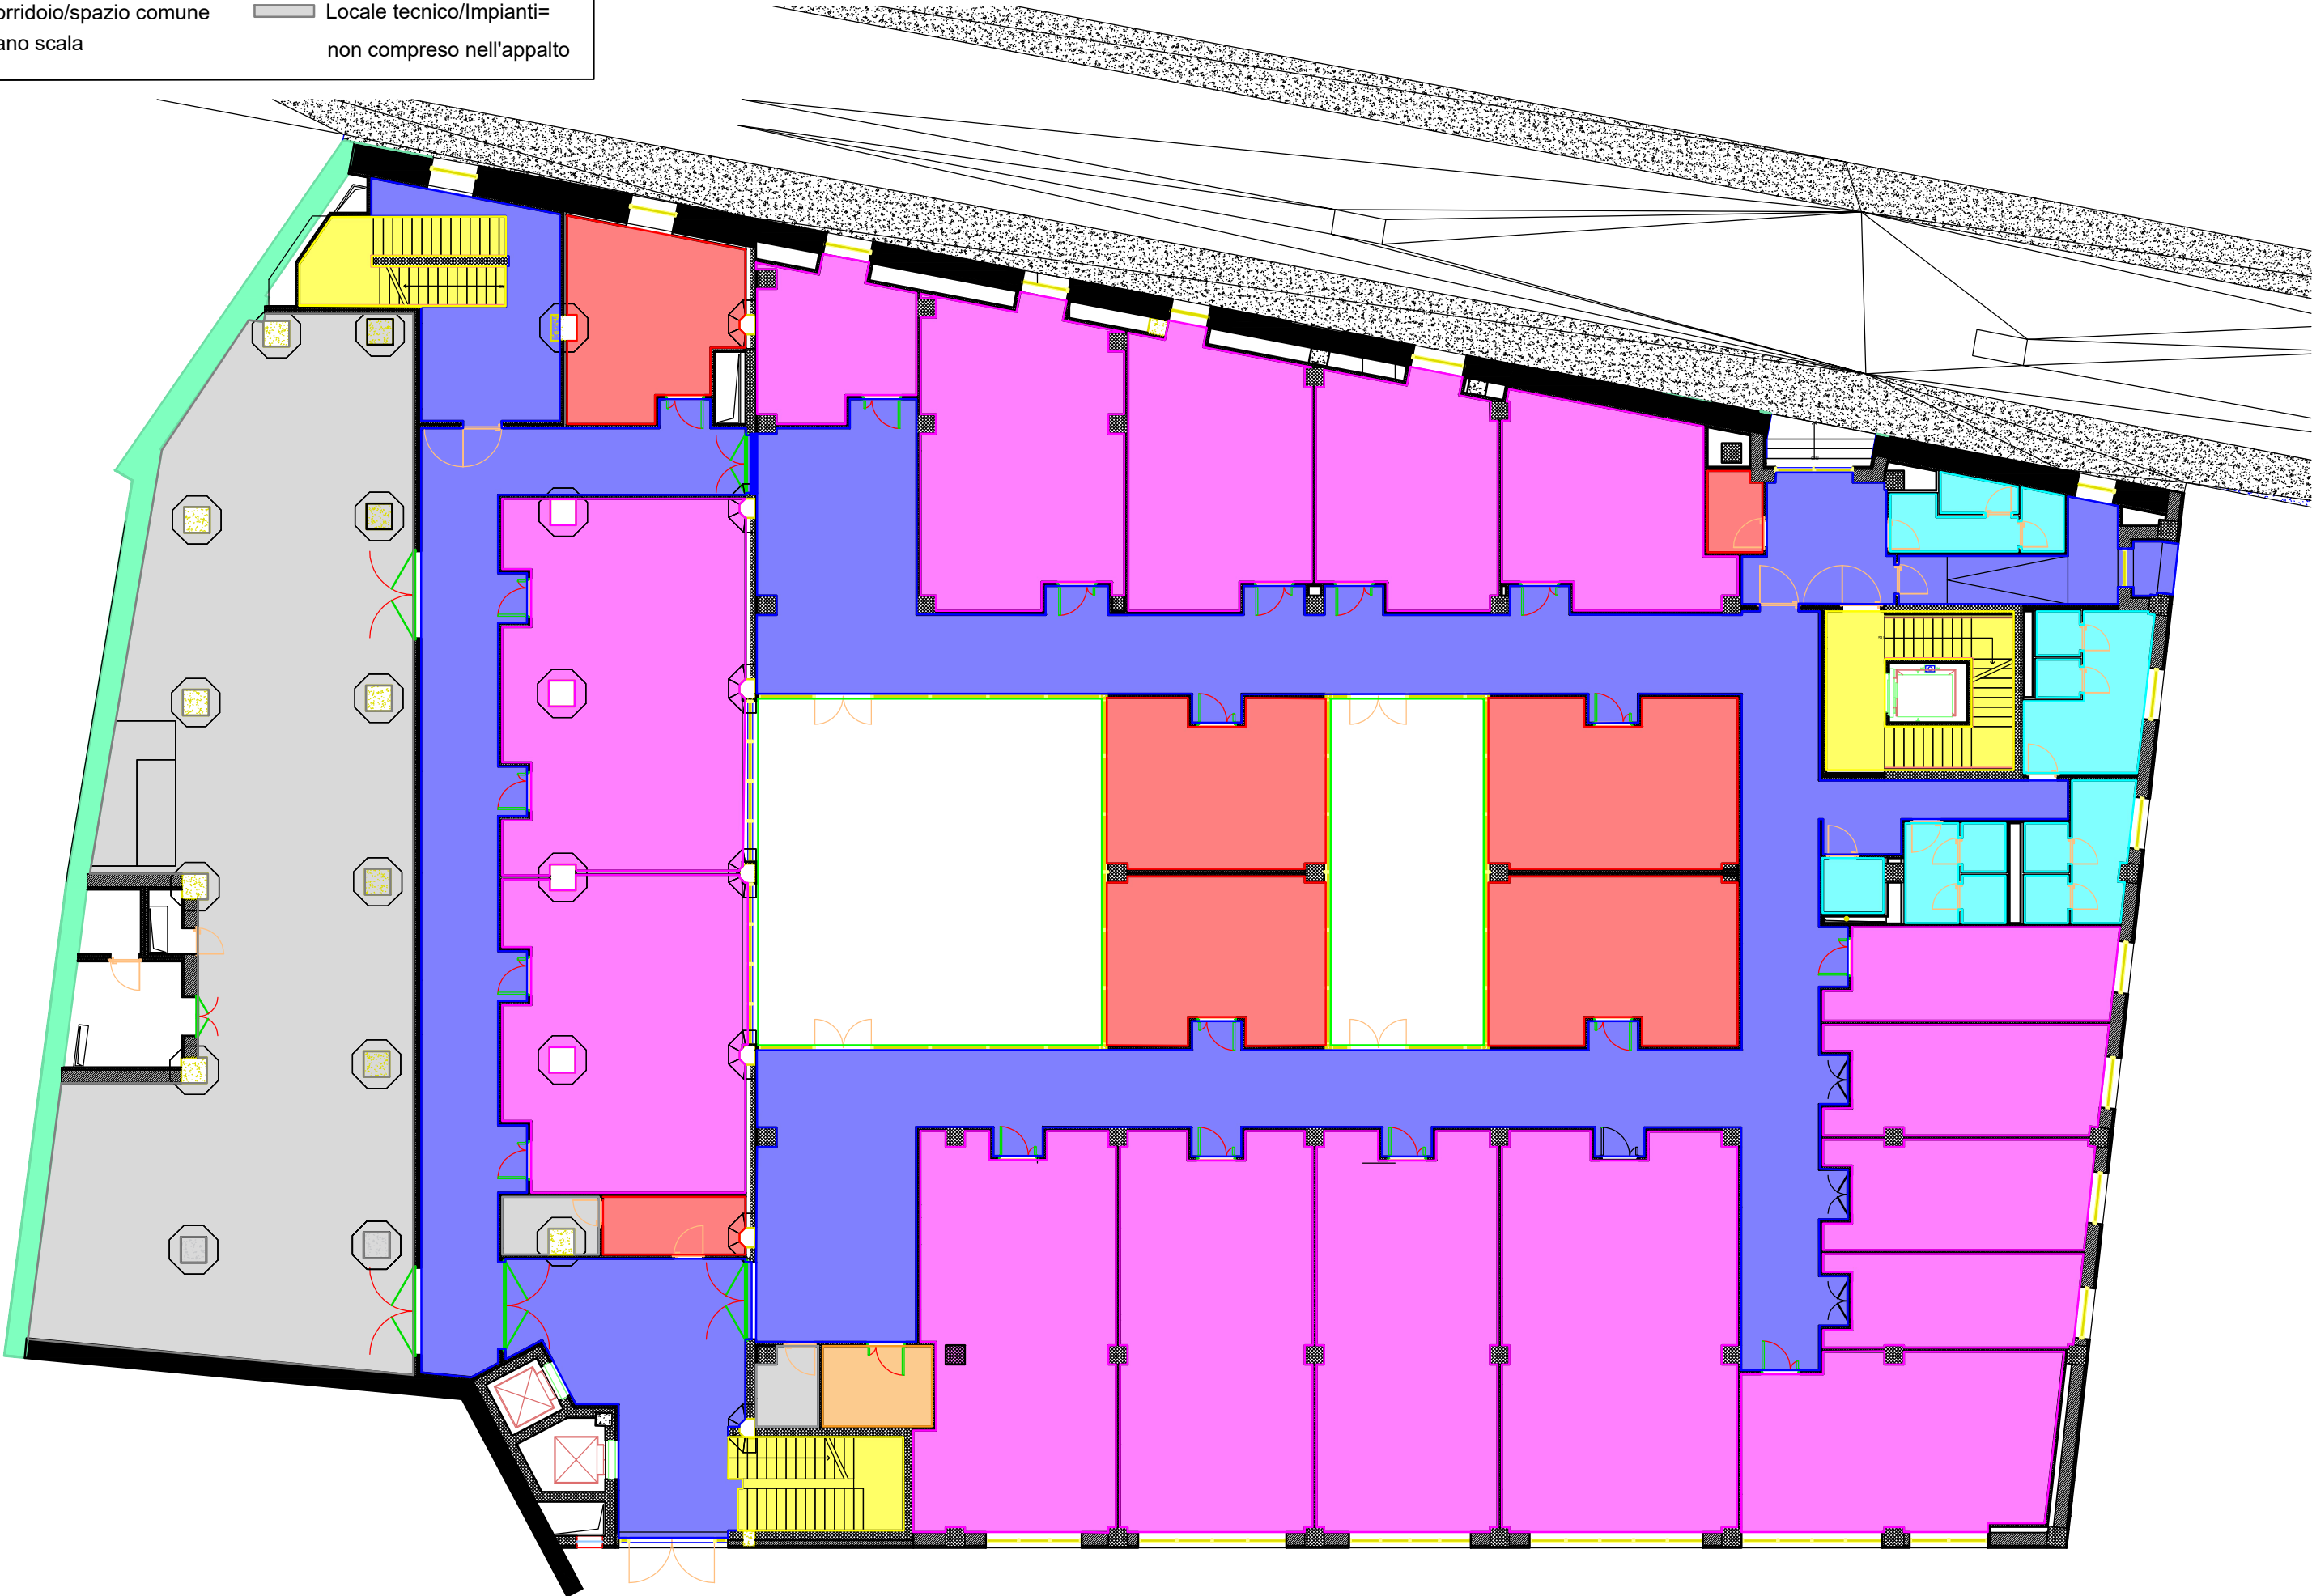

RILIEVO PIANTA PIANO PRIMO

LEGENDA:

Ufficio/studio Professore

Laboratorio


Corridoio/spazio comune

Vano scala

Servizi igienici

Deposito

Locale tecnico/Impianti=
non compreso nell'appalto

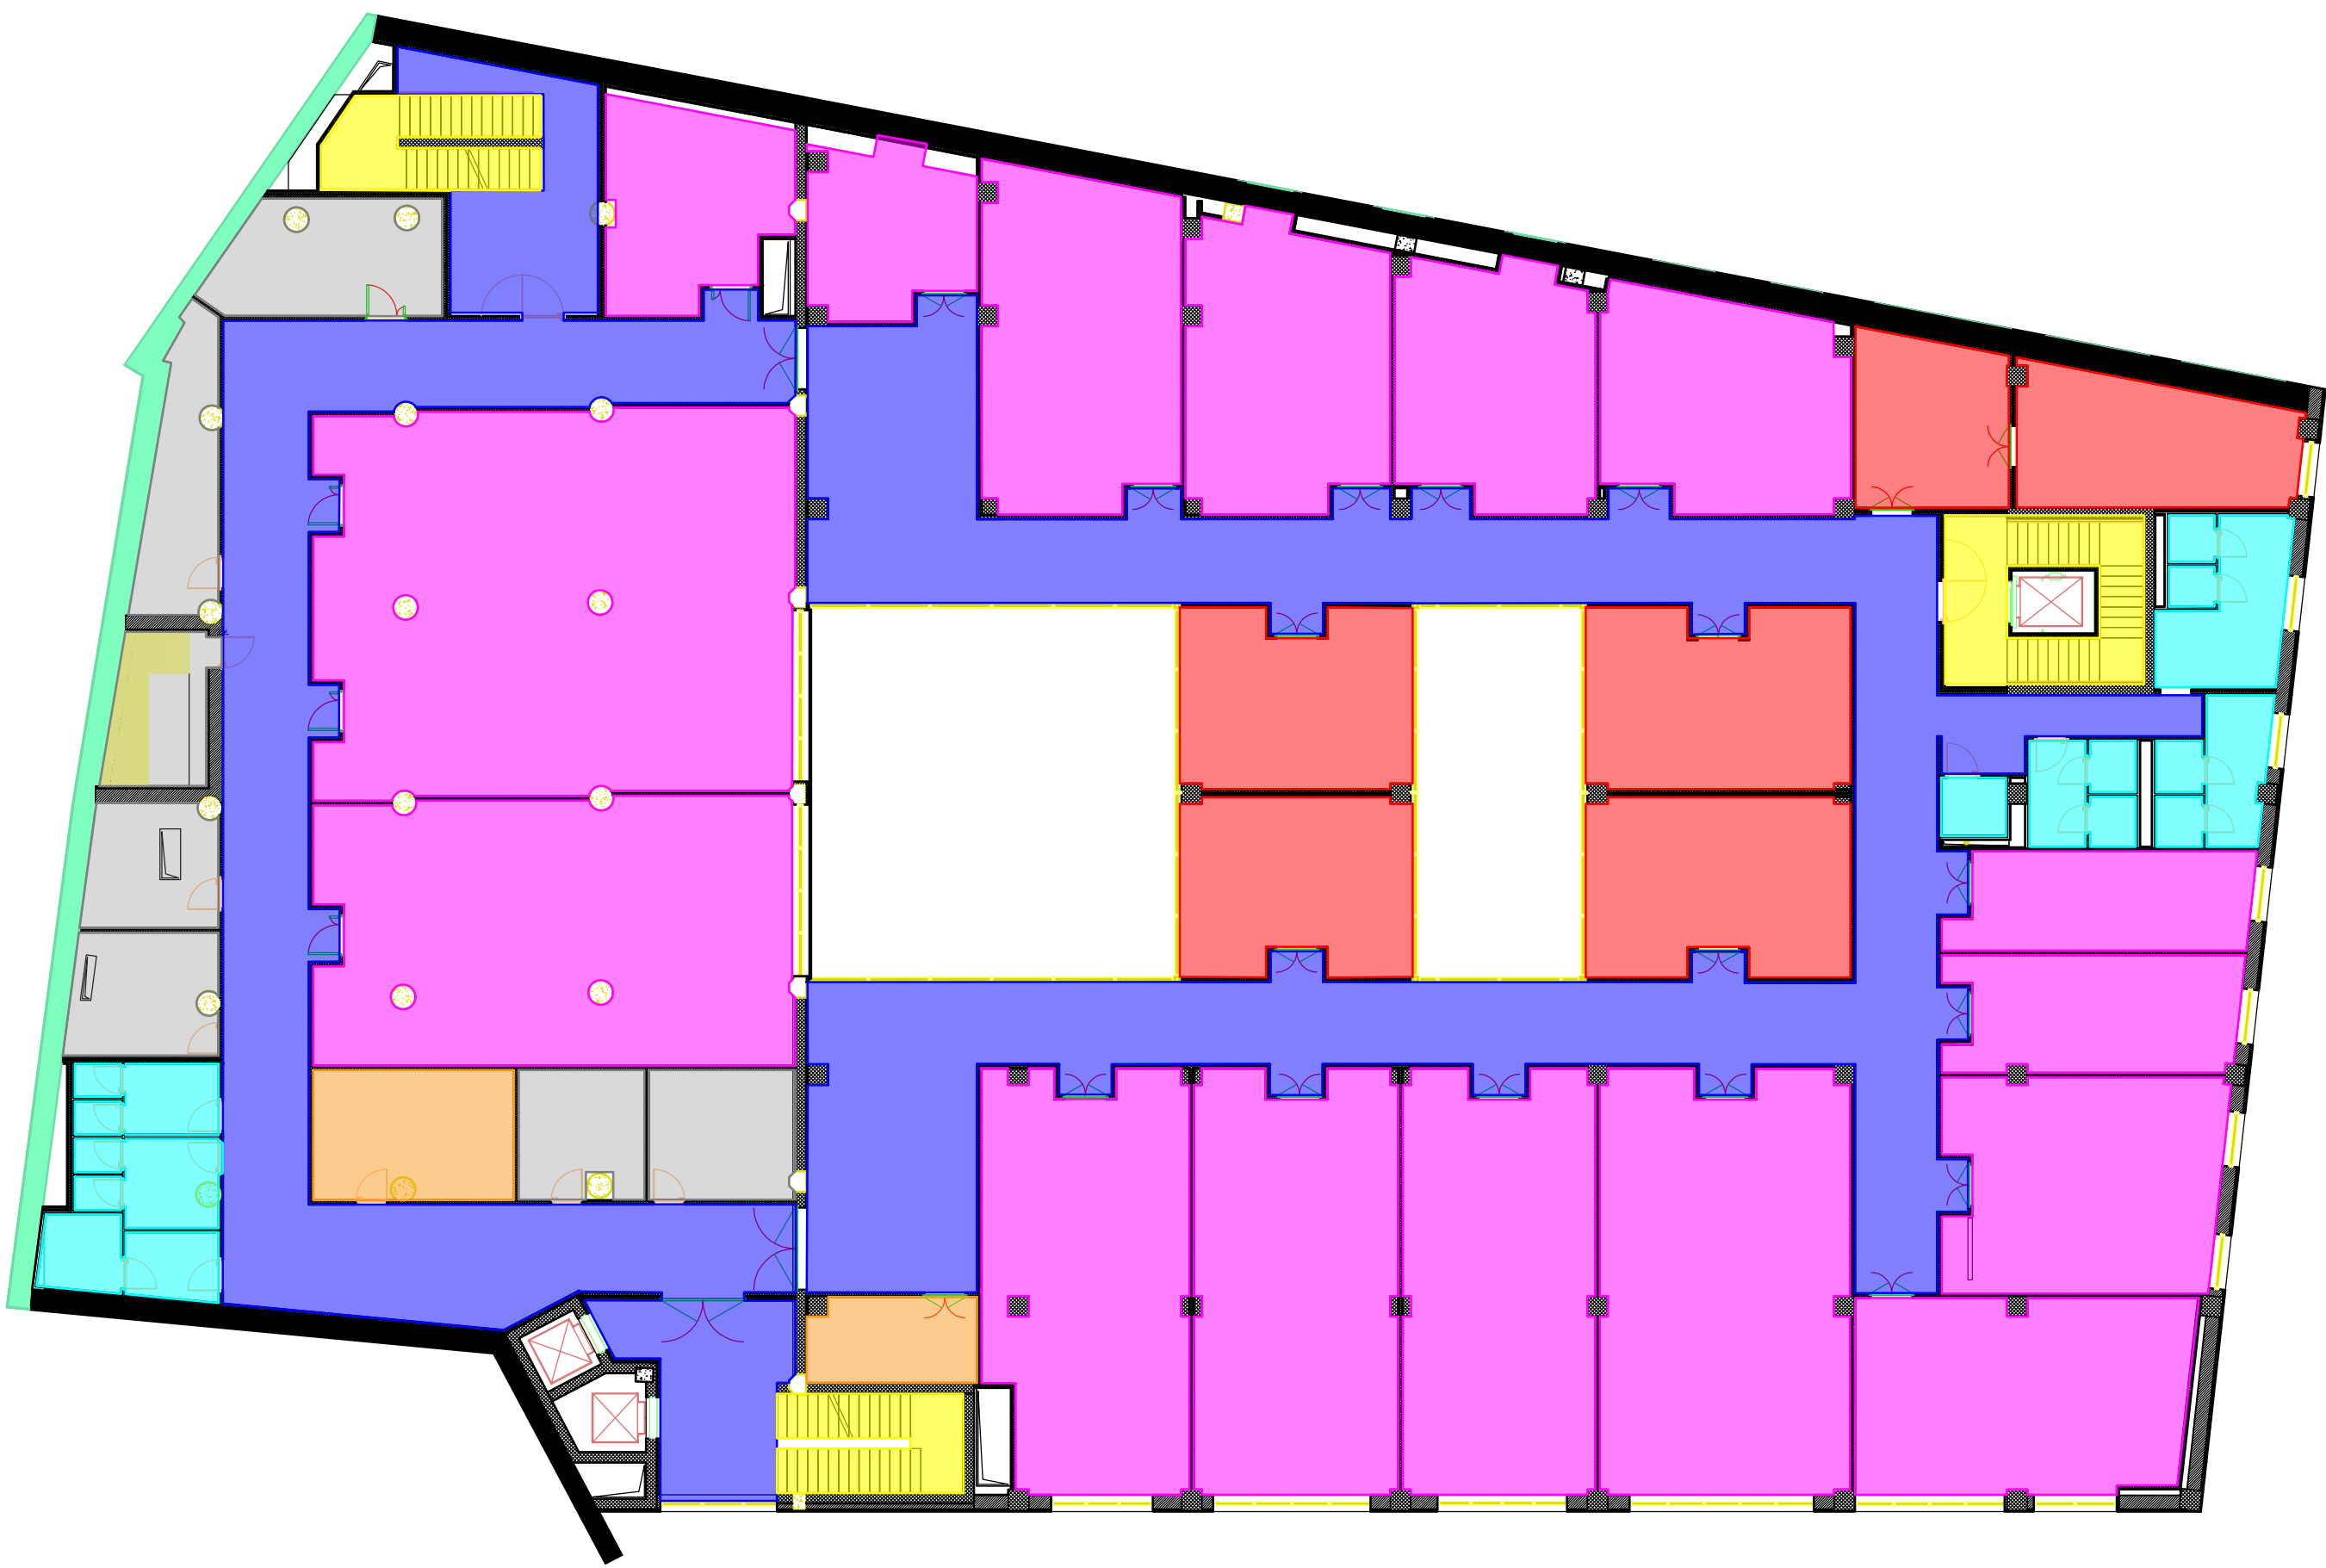

UNIVERSITÀ DEGLI STUDI DI NAPOLI FEDERICO II
UFFICIO SEGRETERIA DEL DIRETTORE GENERALE
allegato al DD/2021/1602 del 28/12/2021



RILIEVO PIANTA PIANO SECONDO

LEGENDA:

Ufficio/studio Professore


Laboratorio

Corridoio/spazio comune

Vano scala

Servizi igienici

Locale tecnico/Impianti=
non compreso nell'appalto

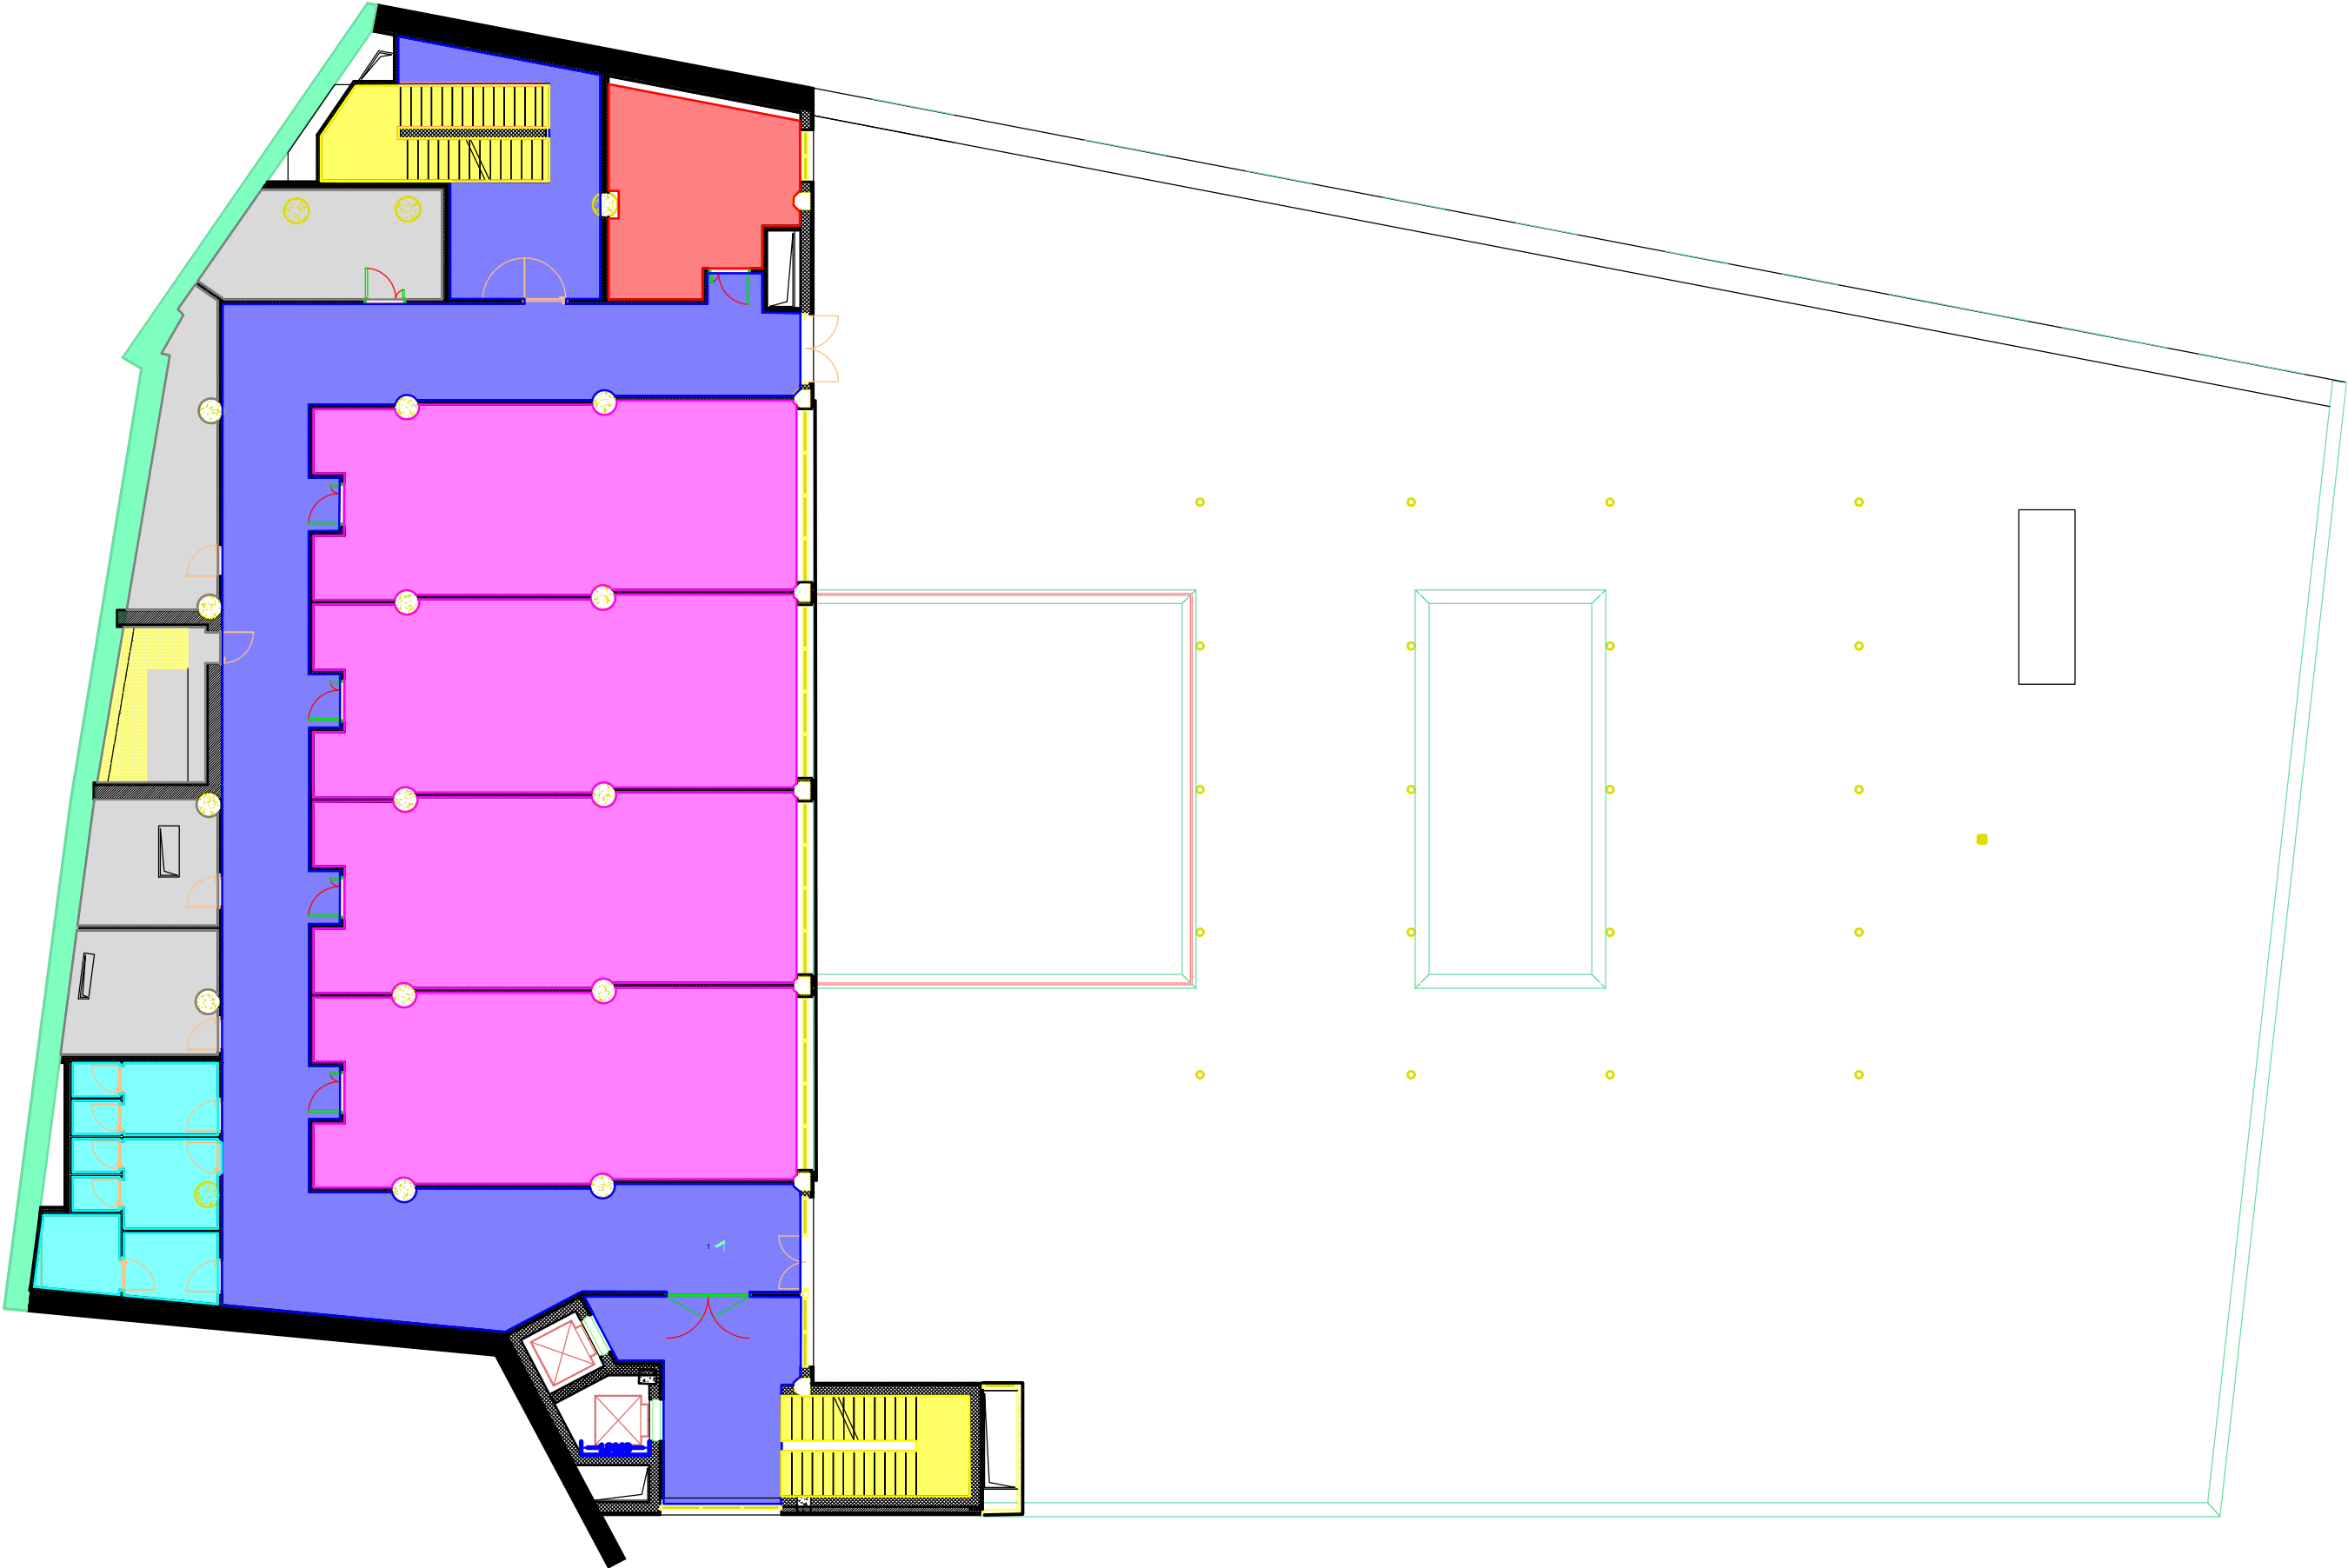

RILIEVO PIANTA PIANO TERZO

LEGENDA:

Ufficio/studio Professore

Servizi igienici

Laboratorio

Locale tecnico/Impianti=Corridoio/spazio comuneVano scala

RILIEVO PIANTA PIANO QUARTO


- LEGENDA:
- Ufficio/studio Professore

Corridoio/spazio comune

Vano scala


Servizi igienici

Locale tecnico/Impianti=
non compreso nell'appalto

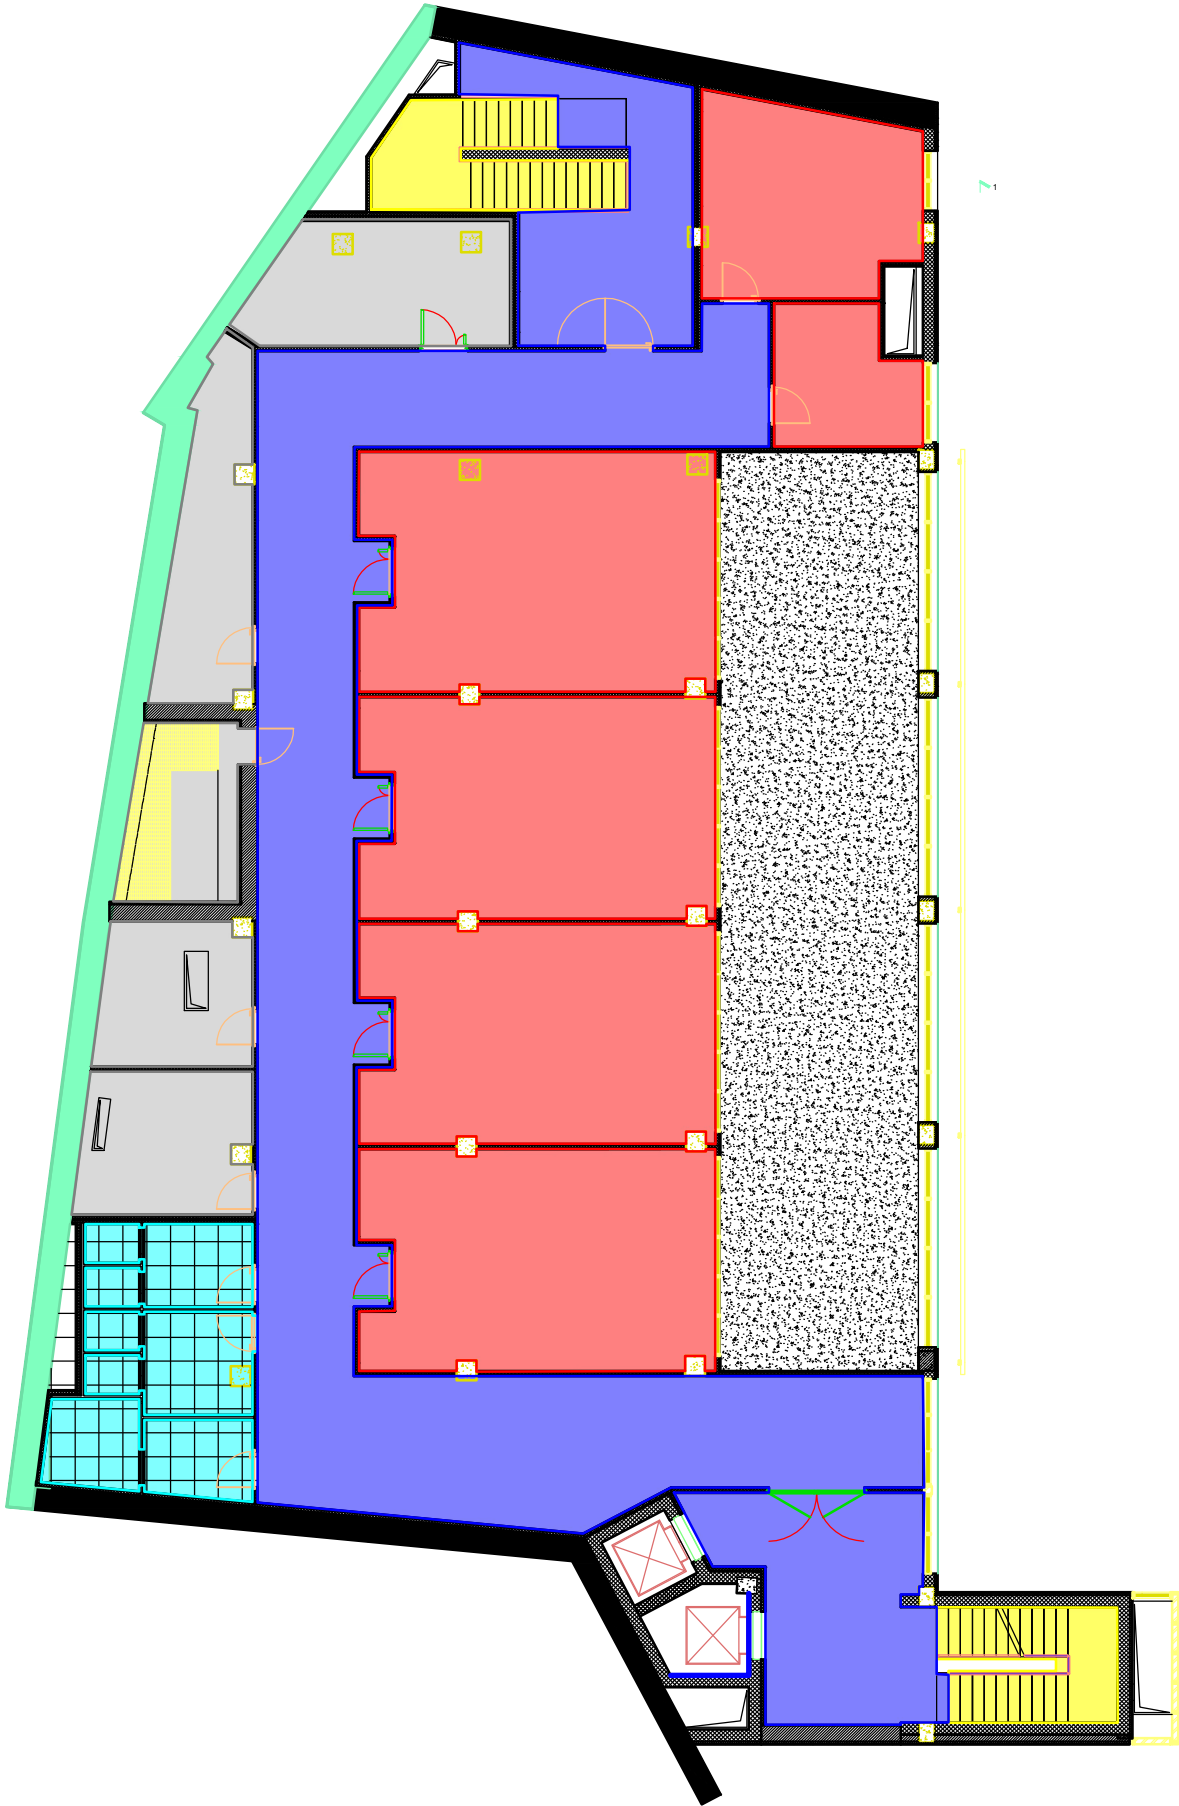

RILIEVO PIANTA PIANO QUINTO

- LEGENDA:
- Corridoio/spazio comune
 - Vano scala
 - Locale tecnico/Impianti= non compreso nell'appalto

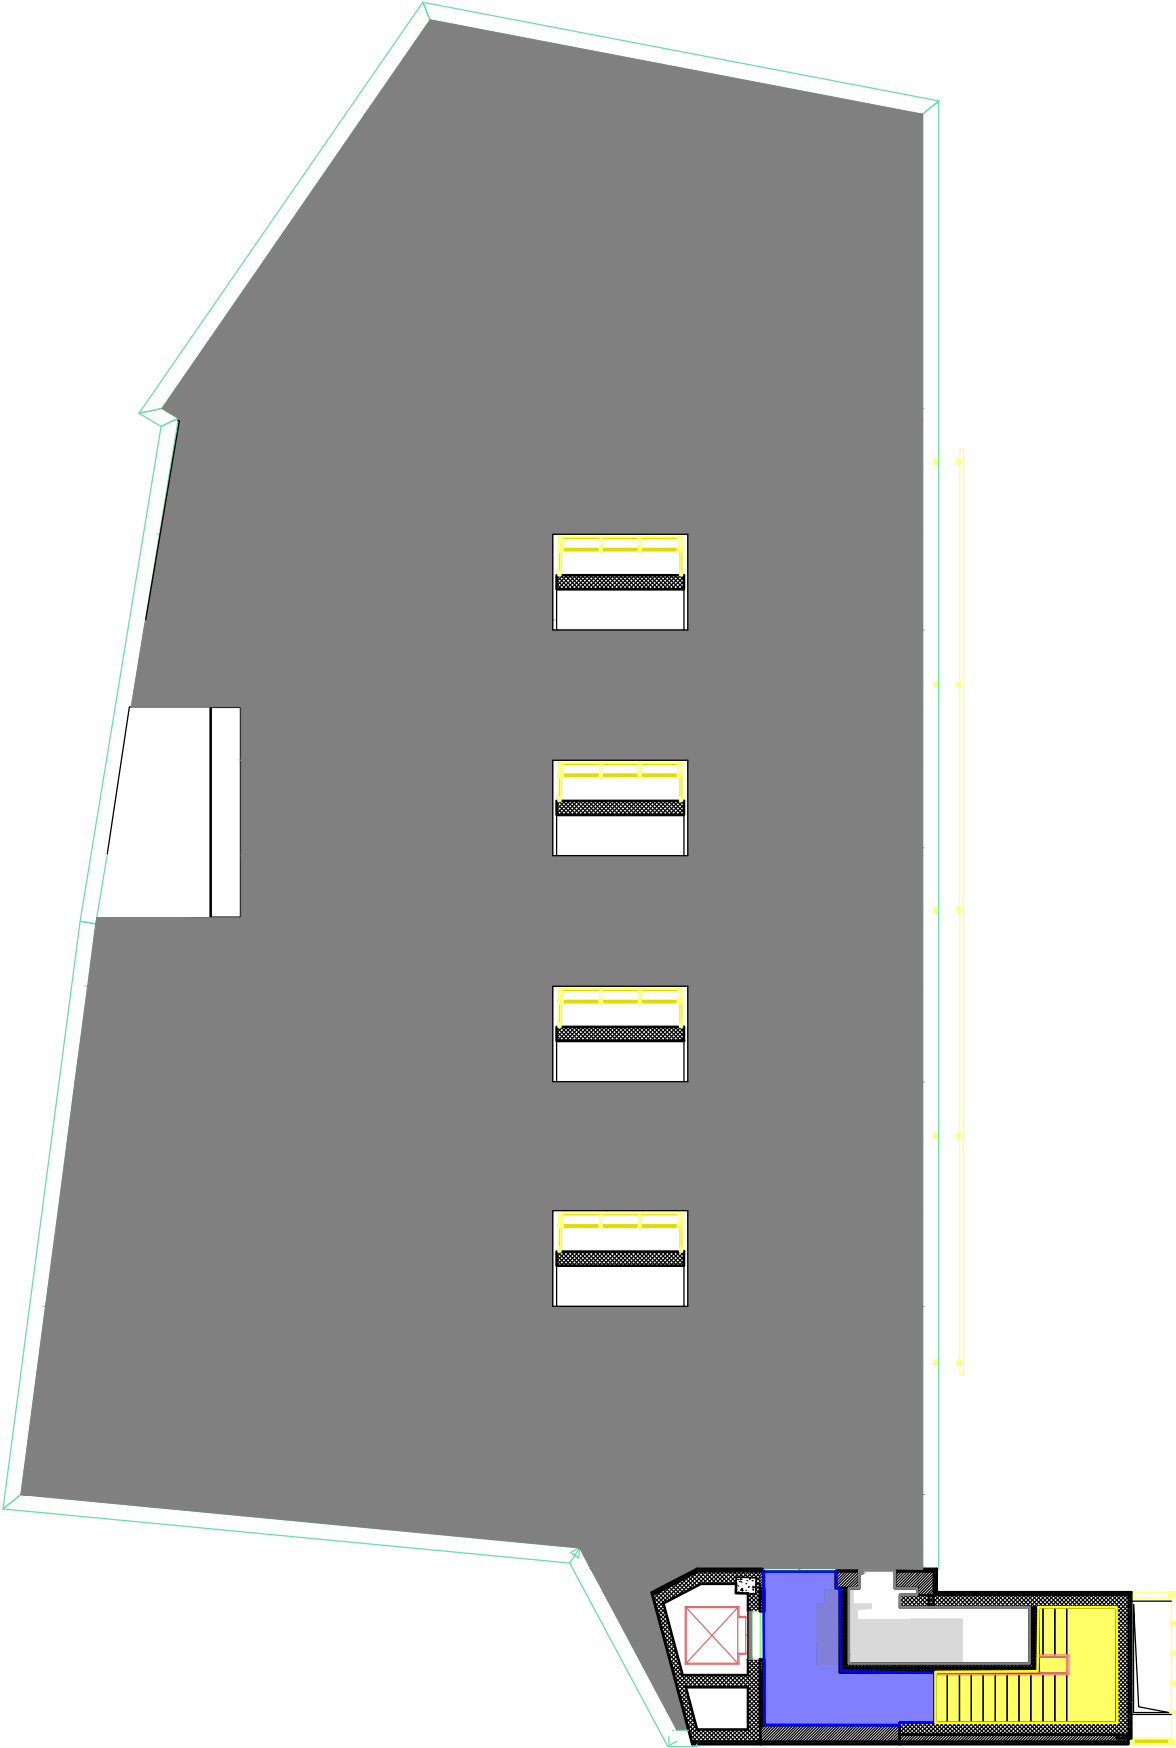

COMPLESSO SAN GIOVANNI

Localizzazione: Moduli A1-A2

Colore	Destinazioni d'uso	Area (mq)
	Garage	4 263,59
	Vano scala	694,19
	Pavimentazione esterna	4 331,66
	Grigliato	86,11
	Uffici/Studio Prof.	287,00
	Laboratorio	0,00
	Aula	2 799,00
	Corridoio/Spazio comune	2 203,00
	Servizi igienici	499,00
	Loggia	174,00
	Deposito	57,00




LEGENDA:

Pavimentazione esterna= 4.331,66 mq

Grigliato= 86,11 mq

PROGETTO SISTEMAZIONI ESTERNE

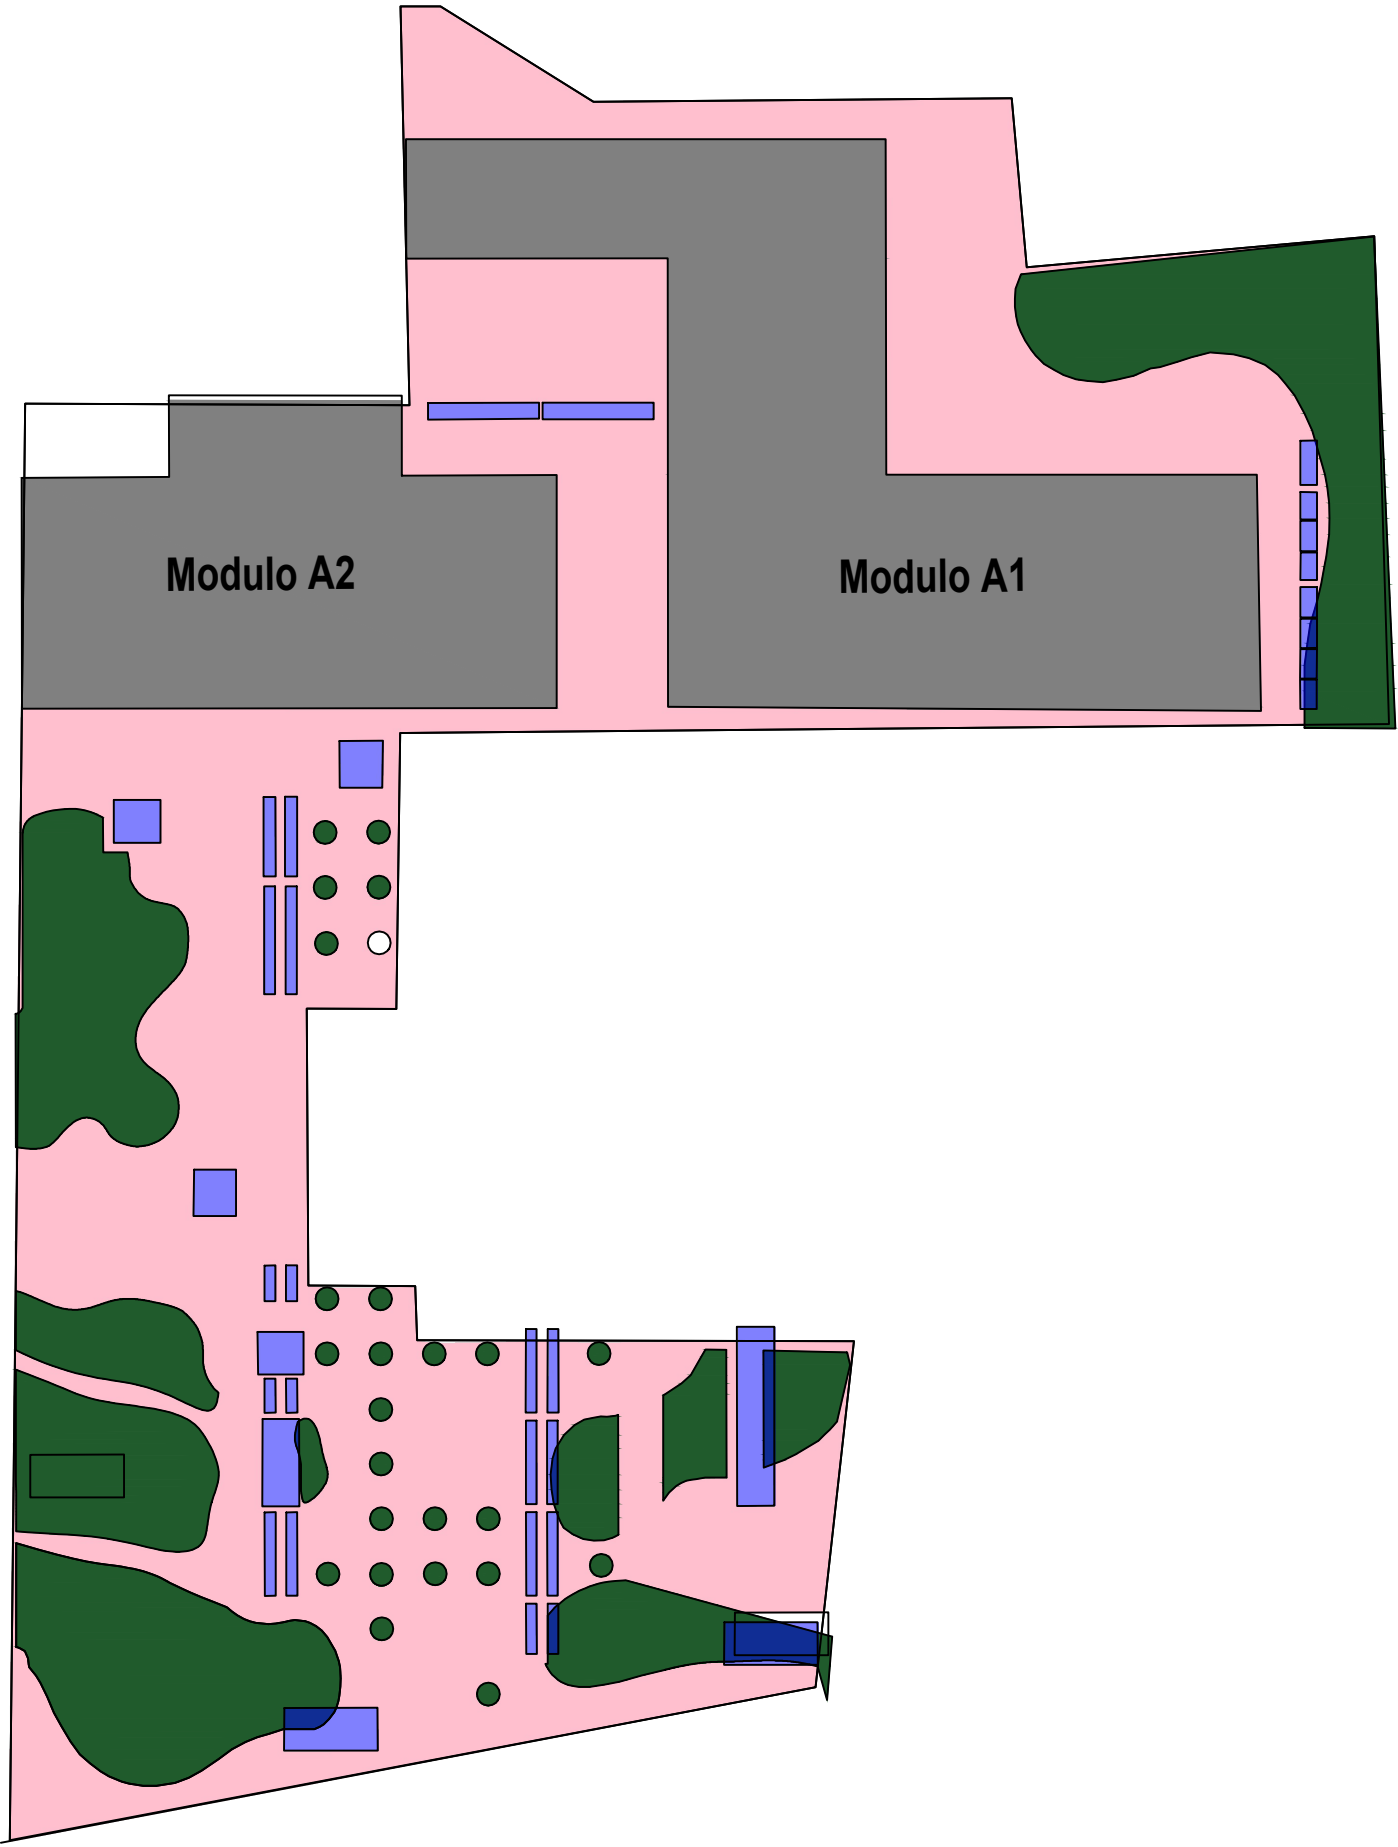


PROGETTO SISTEMAZIONI ESTERNE

LEGENDA:

Pavimentazione esterna= 4.331,66 mq

Grigliato= 86,11 mq

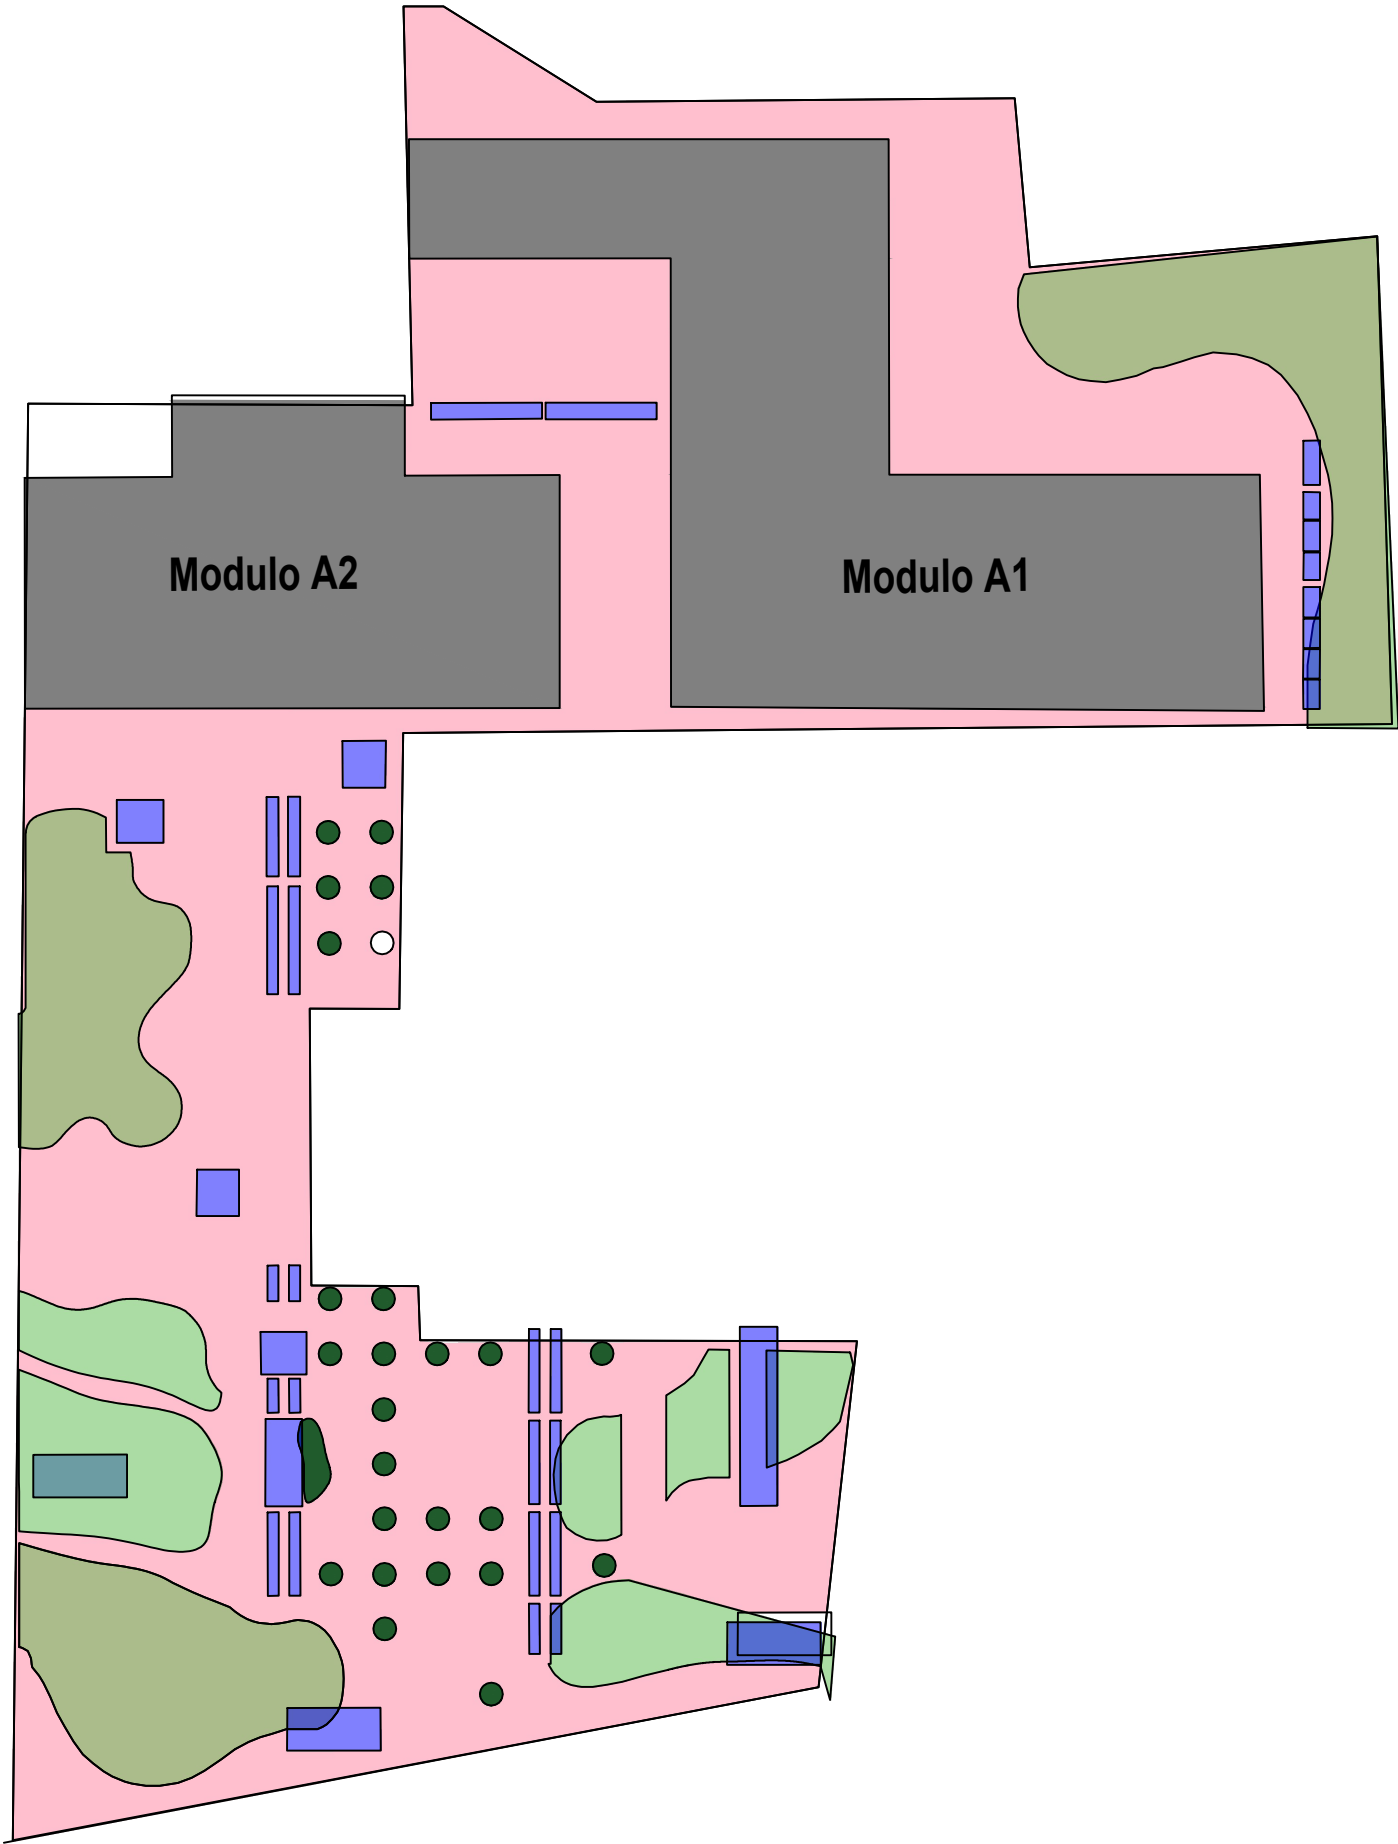


RILIEVO PIANTA PIANO TERRA

LEGENDA:

 Ufficio/studio Professore

 Aula

 Corridoio/spazio comune


 Vano scala

☐ Servizi igienici

 Deposito

☐ Locale tecnico/Impianti=

non compreso nell'appalto

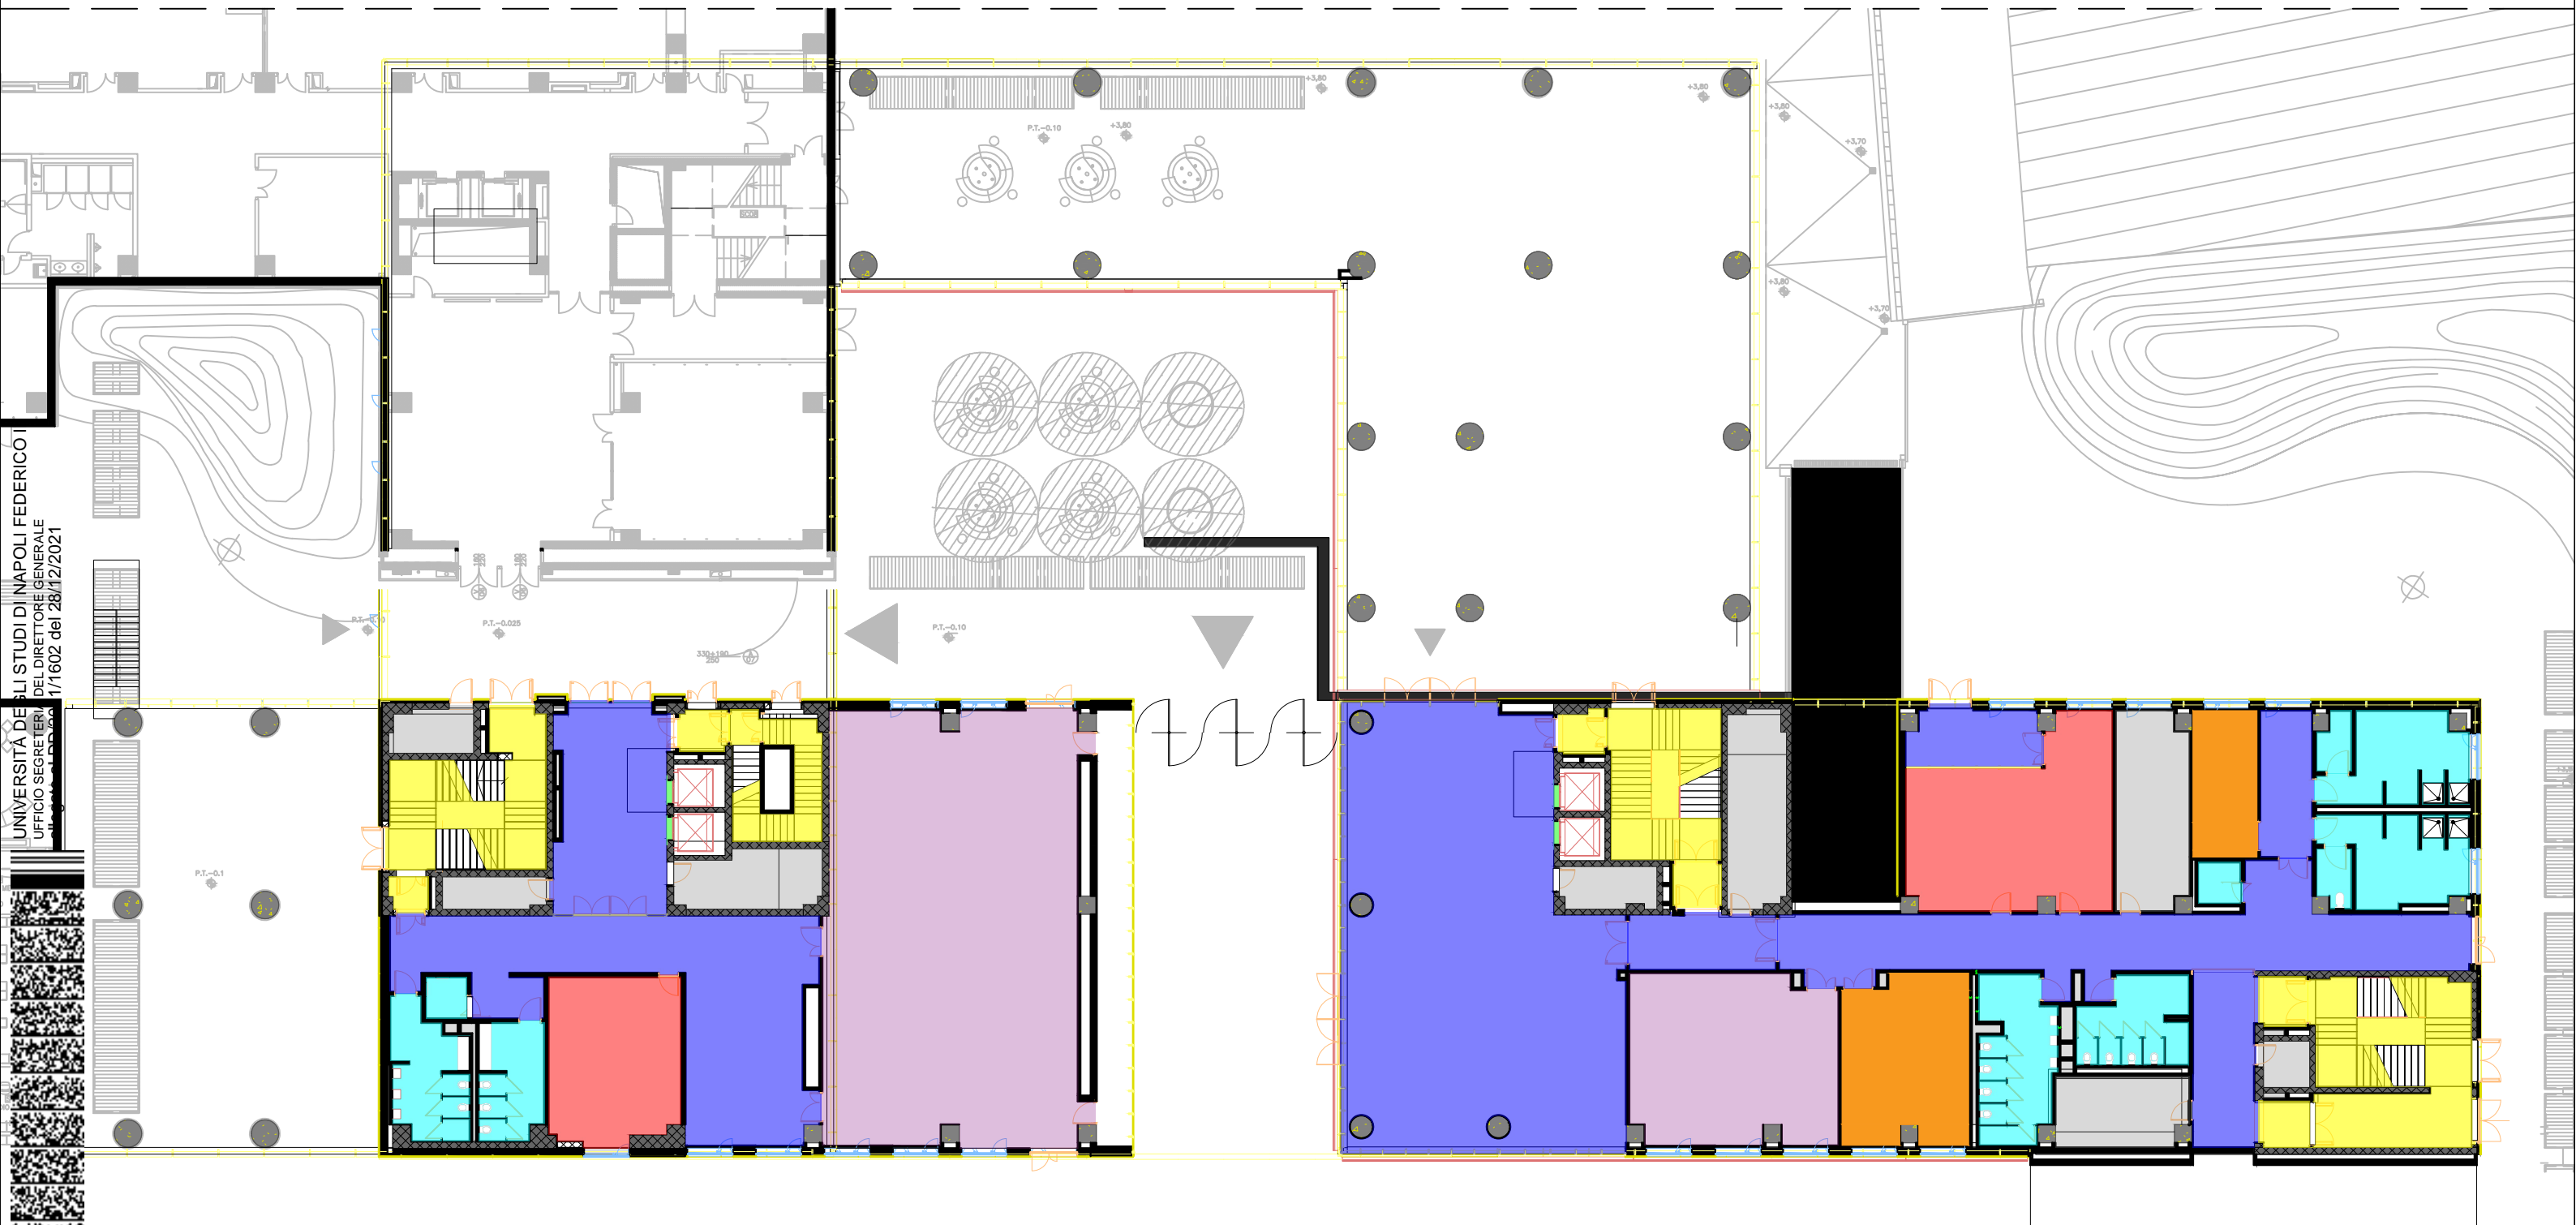

RILIEVO PIANTA PIANO PRIMO

LEGENDA:


- | | |
|---------------------------|---------------------------|
| Ufficio/studio Professore | Servizi igienici |
| Aula | Loggia |
| Corridoio/spazio comune | Locale tecnico/Impianti= |
| Vano scala | non compreso nell'appalto |



RILIEVO PIANTA PIANO SECONDO

- LEGENDA:
- Ufficio/studio Professore

Servizi igienici
- Aula
-
-
- Loggia

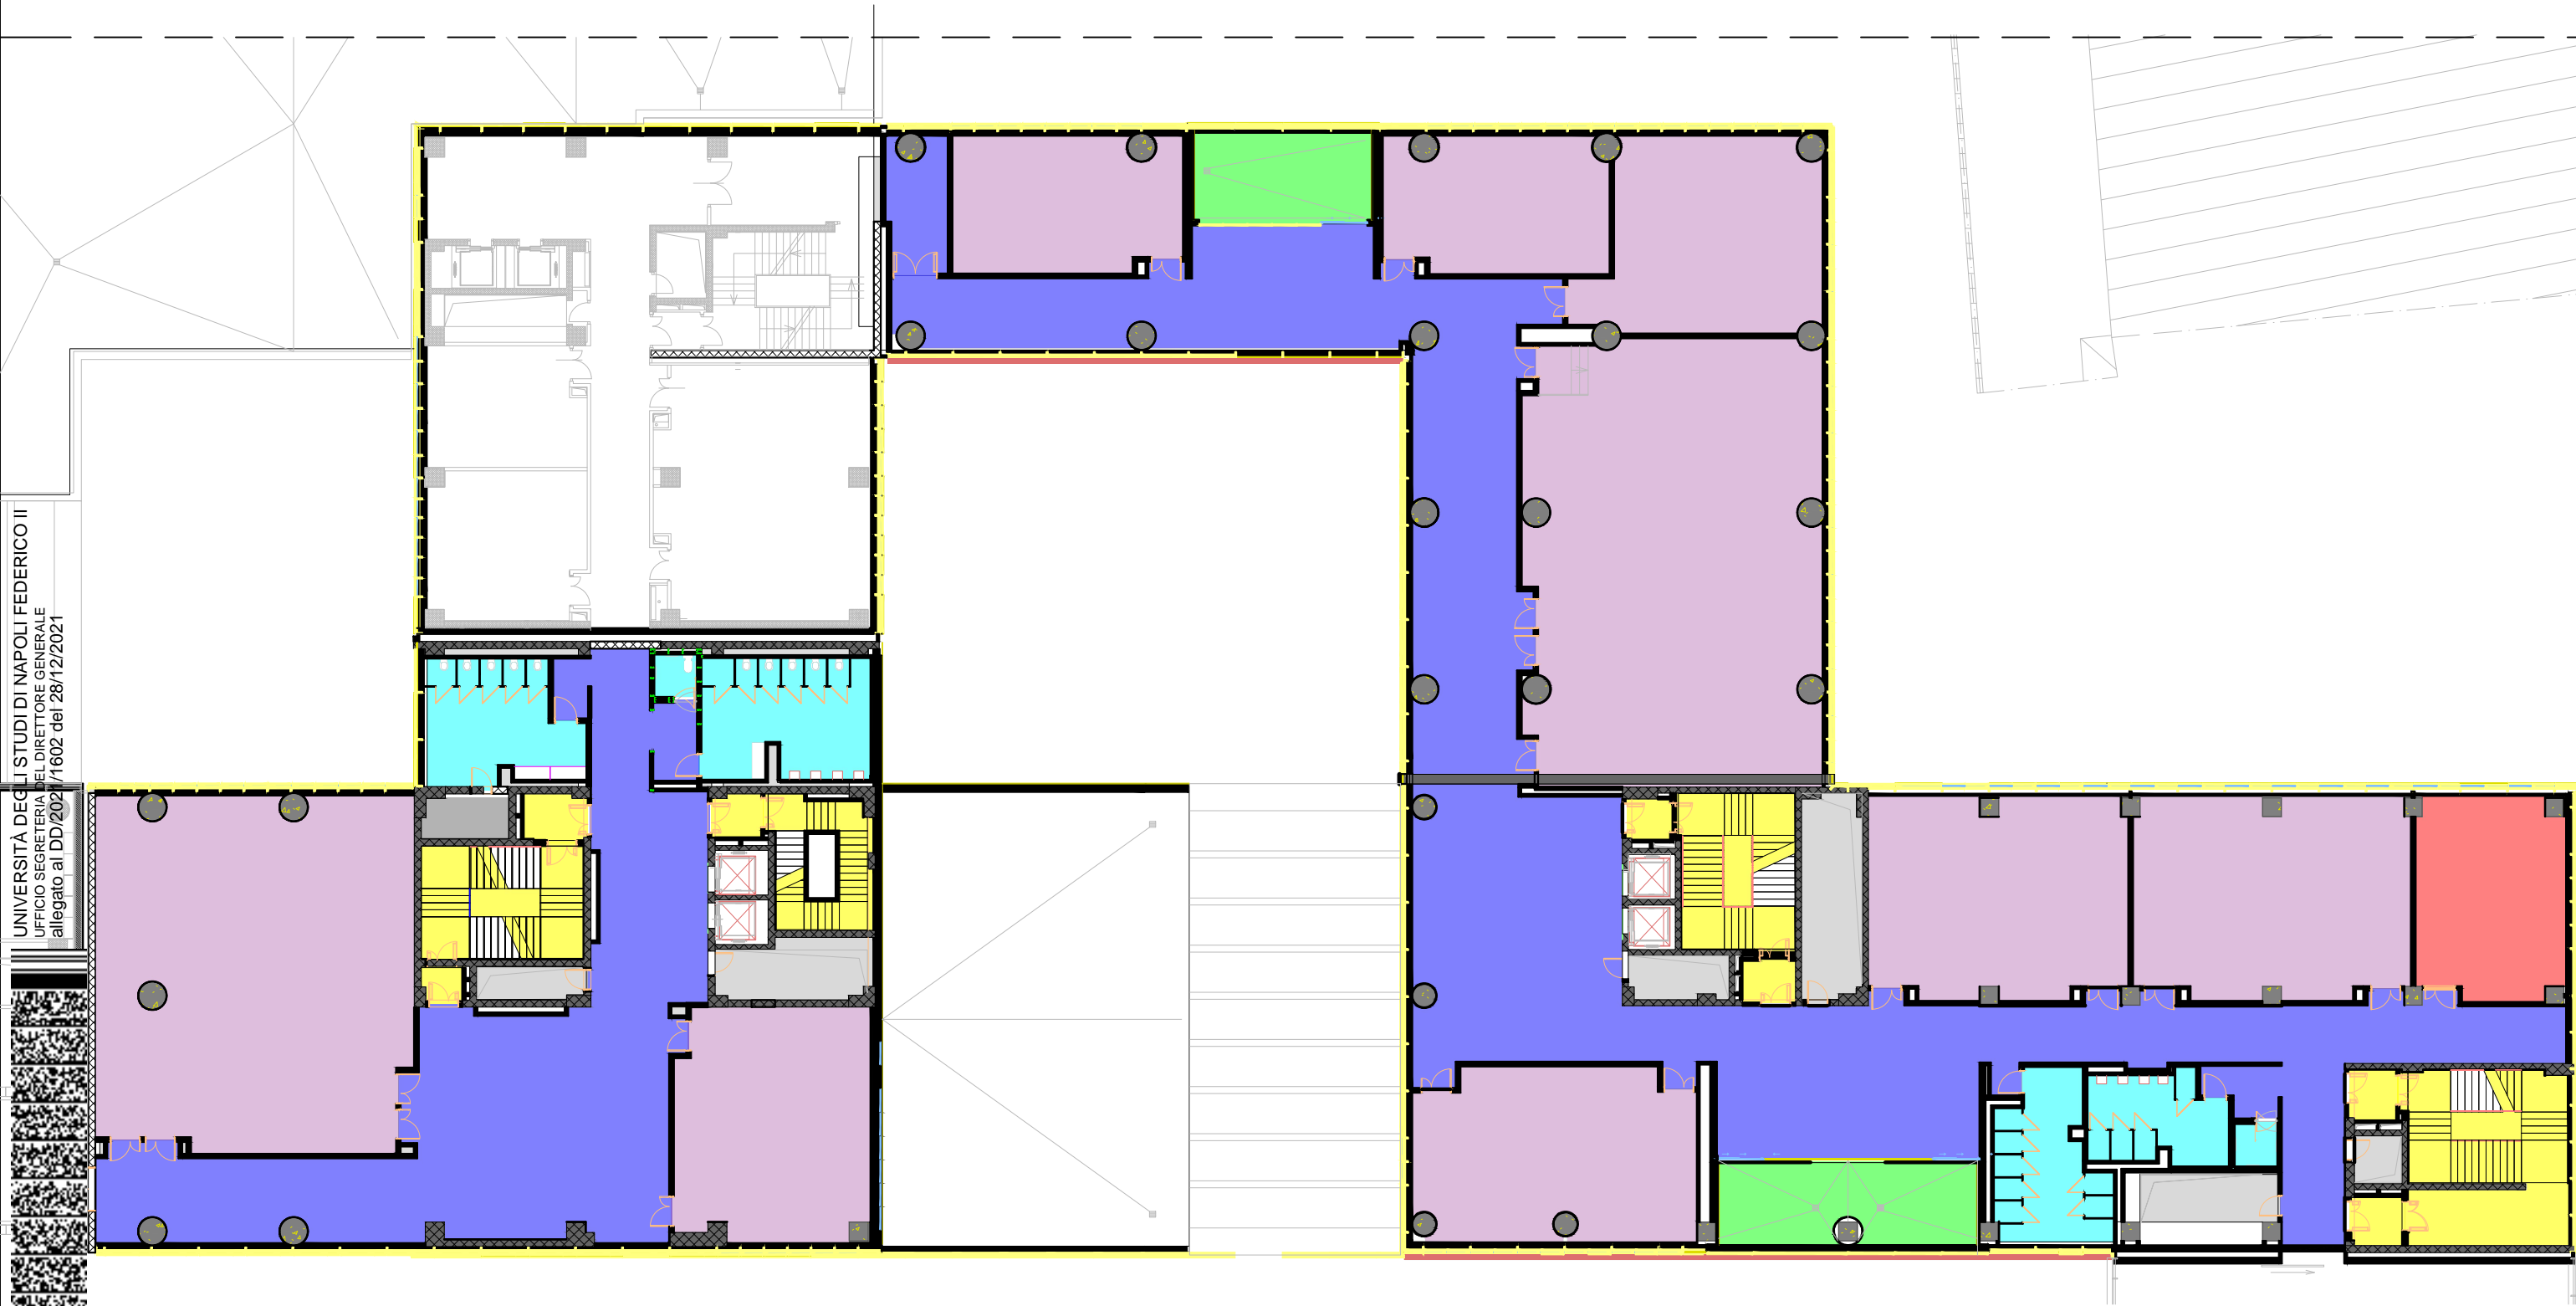Corridoio/spazio comuneVano scala

UNIVERSITÀ DEGLI STUDI DI NAPOLI FEDERICO II
UFFICIO SEGRETERIA DEL DIRETTORE GENERALE
allegato al DD/2021/1602 del 28/12/2021

RILIEVO PIANTA PIANO TERZO

LEGENDA:

Ufficio/studio Professore

Servizi igienici

Aula

LoggiaCorridoio/spazio comuneVano scala

UNIVERSITÀ DEGLI STUDI DI NAPOLI FEDERICO II
UFFICIO SEGRETERIA DEL DIRETTORE GENERALE
allegato al DD/2021/1602 del 28/12/2021

