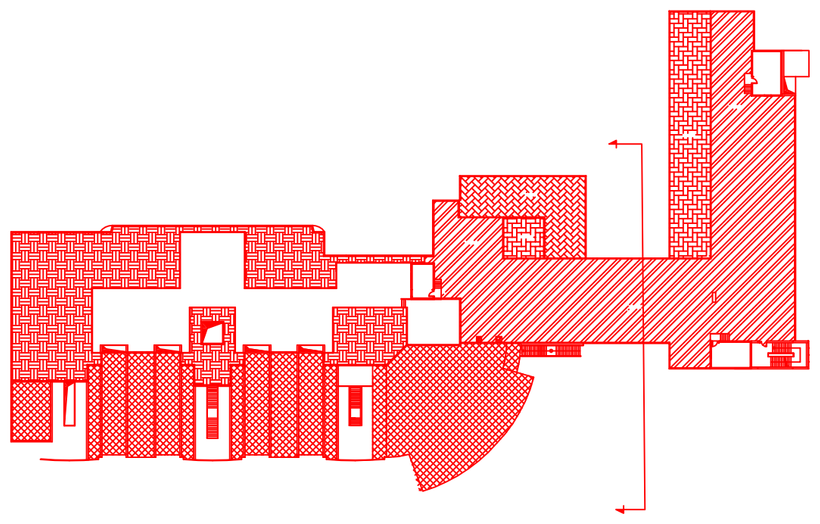

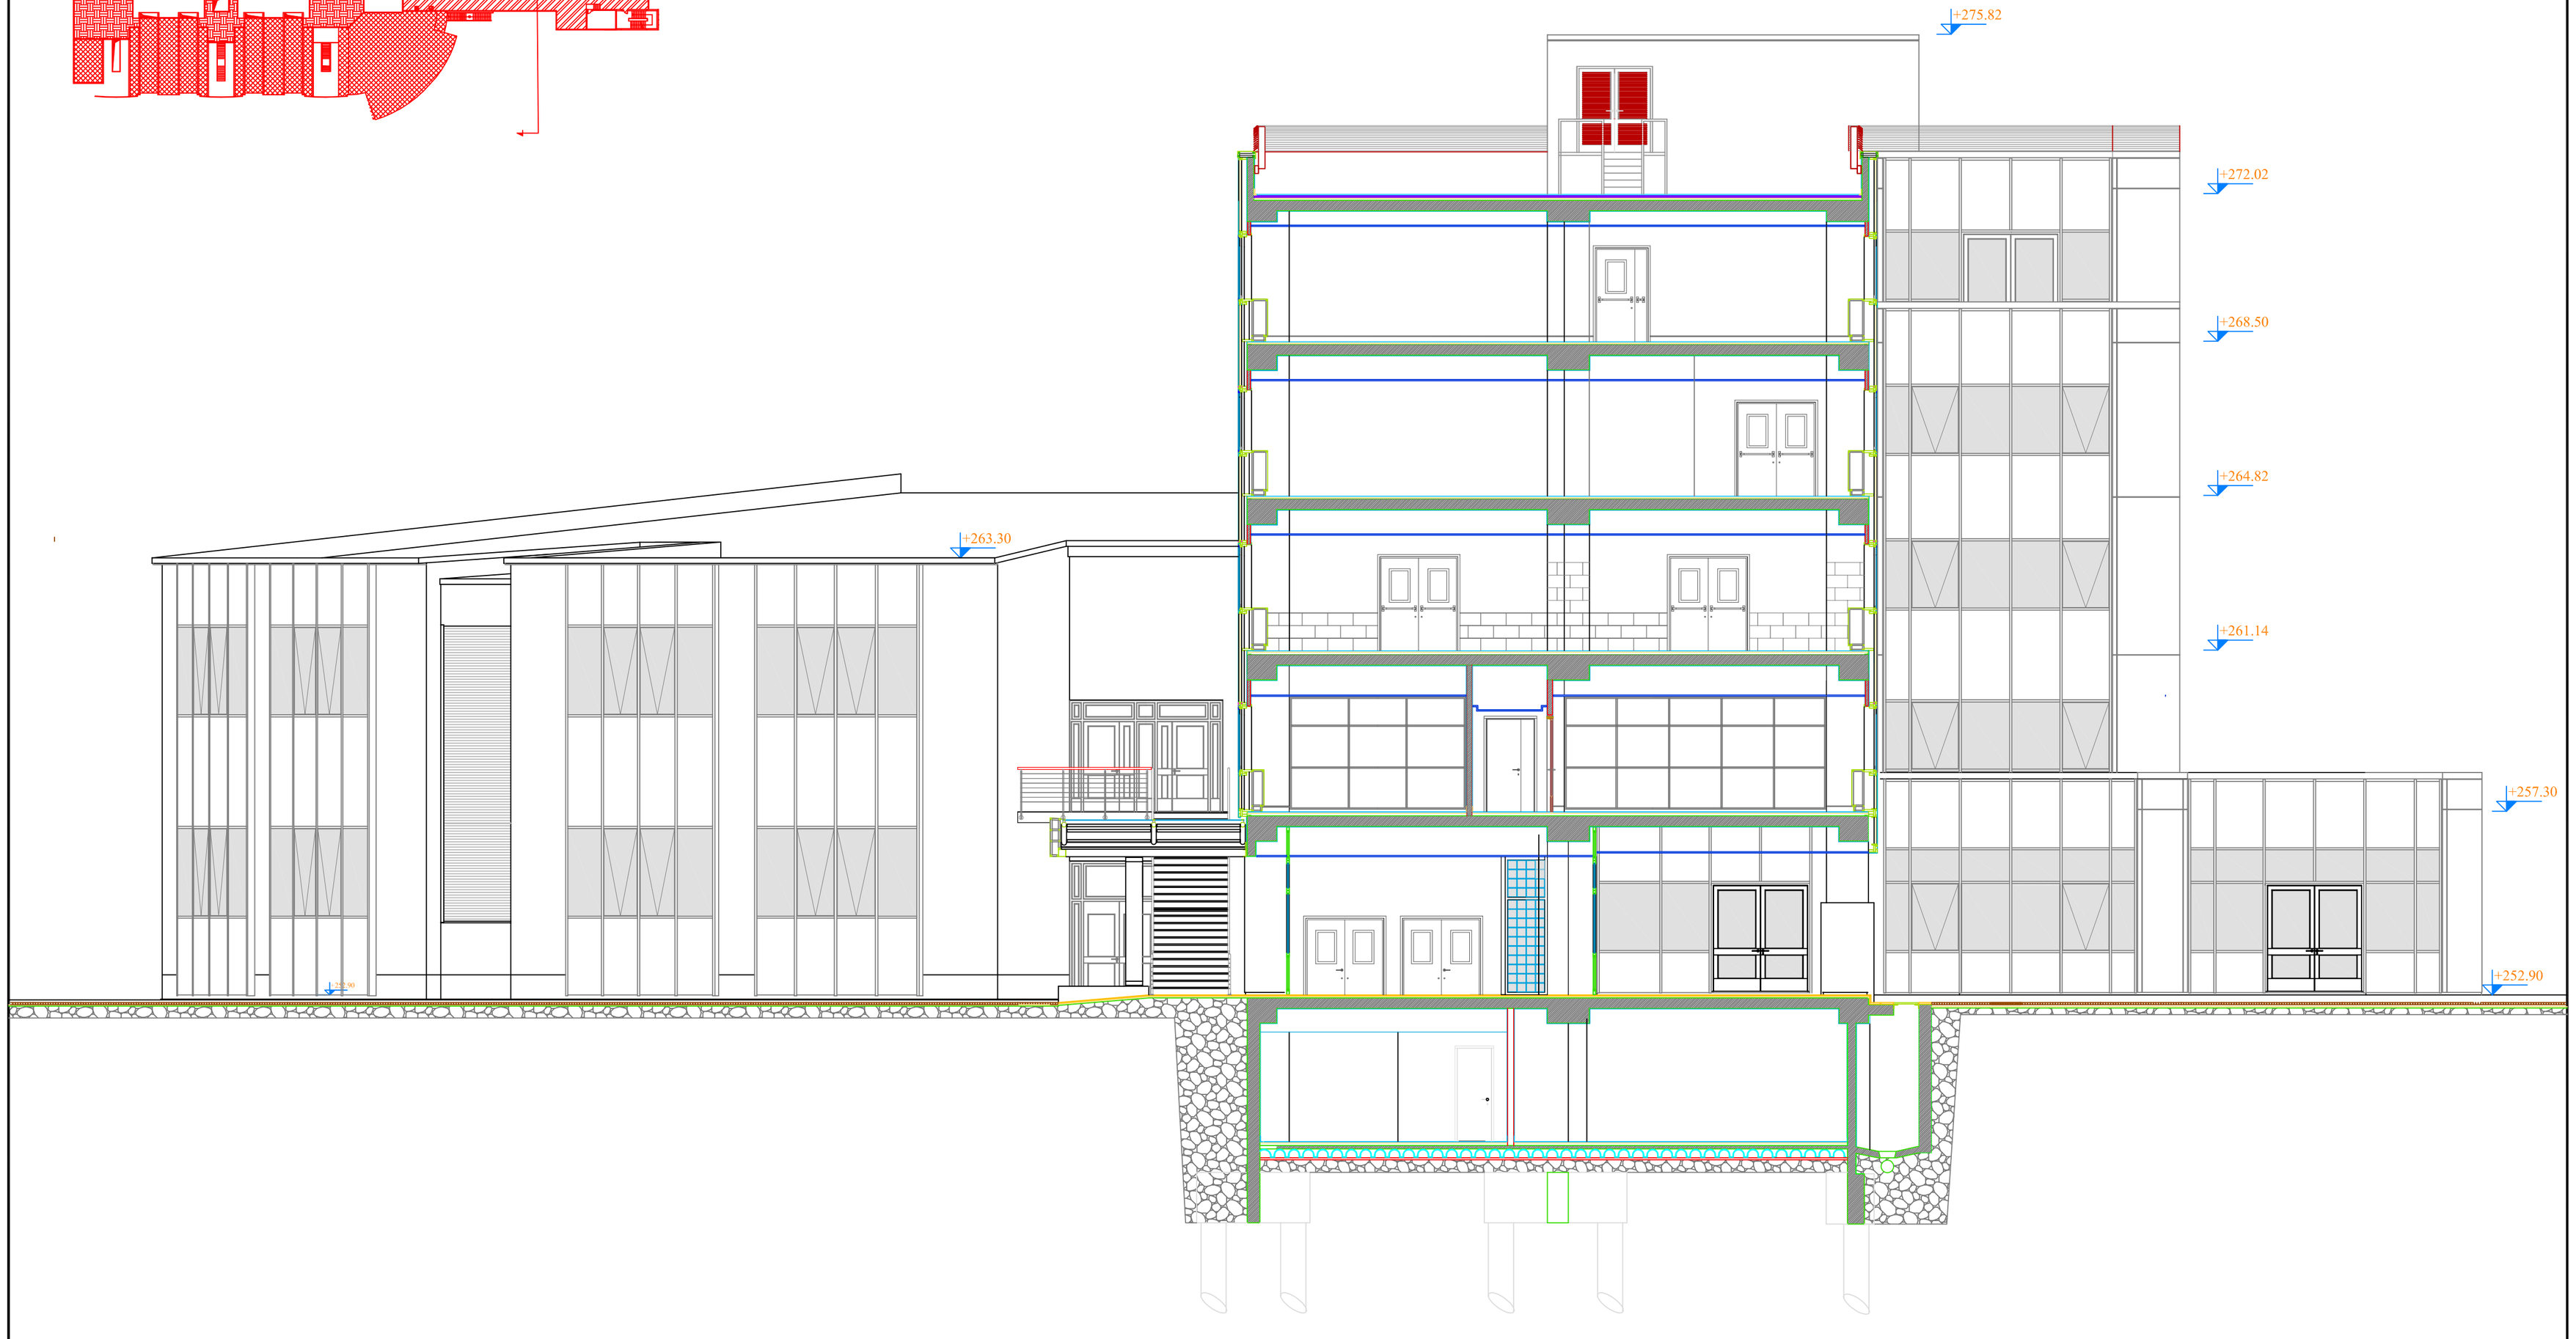

PROSPETTO-SEZIONE NORD OVEST scala 1:100

AS-BUILT

U.T.G.A.A.	15/12/2010

Università degli Studi di Napoli
Federico II
IV Ripartizione

REALIZZAZIONE DELLA SEDE DELLA FACOLTÀ DI SCIENZE BIOTECNOLOGICHE NEL COMPLESSO UNIVERSITARIO DI CAPPELLA DEI CANGIANI - NAPOLI

Capo progetto:	Arch. C. Mancuso
Resp. Imp. elettrici:	Ing. R. D'Alessio
Resp. Imp. termici:	Ing. F. Cascone
Resp. strutture:	Ing. A. Grieci
Resp. antincendio:	Ing. G. Glovino
Resp. Imp. idr. e gas tecnici:	Geom. G. Carandente

ASSOCIAZIONE TEMPORANEA DI IMPRESE

ITER Ellemme

ITER GESTIONI e APPALTI S.p.A. - ENRICO DEL GAUDIO S.p.A. - ELLEMME IMPIANTI S.p.A.
638, C.so Vitt. Emanuele - 80121 - Napoli - tel +39 081.7619601- fax +39 081.2482489 - e-mail: iterga@libero.it

PROGETTAZIONE:

PSE S.r.l. - PROGETTI DI SVILUPPO ENGINEERING
48, Via Martucci - 80121 - Napoli- tel +39 081.2461645- fax +39 081.661140 - e-mail: psesrl@fastwebnet.it

coordinamento:	Ing. Claudio Rossi	Collaboratori:
architettura:	arch. Giuseppe Squillante arch. Ferdinando D'Ambrosio arch. Vincenza Di Biase	arch. Angela Arcieri arch. Simona Borea
opere edili:	Ing. Claudio Rossi Ing. Luigi Marano	
strutture:	prof. Ing. Giuseppe Glordano ing. Vincenzo Calvanese	Ing. Gennaro Albano Ing. Luigi Cosenza Ing. Luca D'Aniello
geotecnica:	Ing. Luca de Sanctis	
Impianti Idrici, gas e di condizionamento:	Ing. Darlo De Santis	
Impianti elettrici e speciali:	prof. Ing. Massimo Blasi	
fognature:	Ing. Angelo Morlando	

REDATTO	VERIFICATO	APPROVATO	DESCRIZIONE REVISIONE	DATA	REV.
FLD	MARANO	ROSSI	Prima stesura	26/05/06	0.0

PROGETTO ESECUTIVO

(aggiornamento ex art. 57 C.S.A.)

TAVOLA:	GRADO:	TITOLO:			
A50	PROGETTO ESECUTIVO	PROSPETTO SEZIONE NORD-OVEST			
FILENAME:	PROJECT NUMBER:	RIF. COMMESSA:	FORMATO:	SCALA:	
tav5 prospett.dwg	01/06	G/RO006/05/GR	A0	1:100	