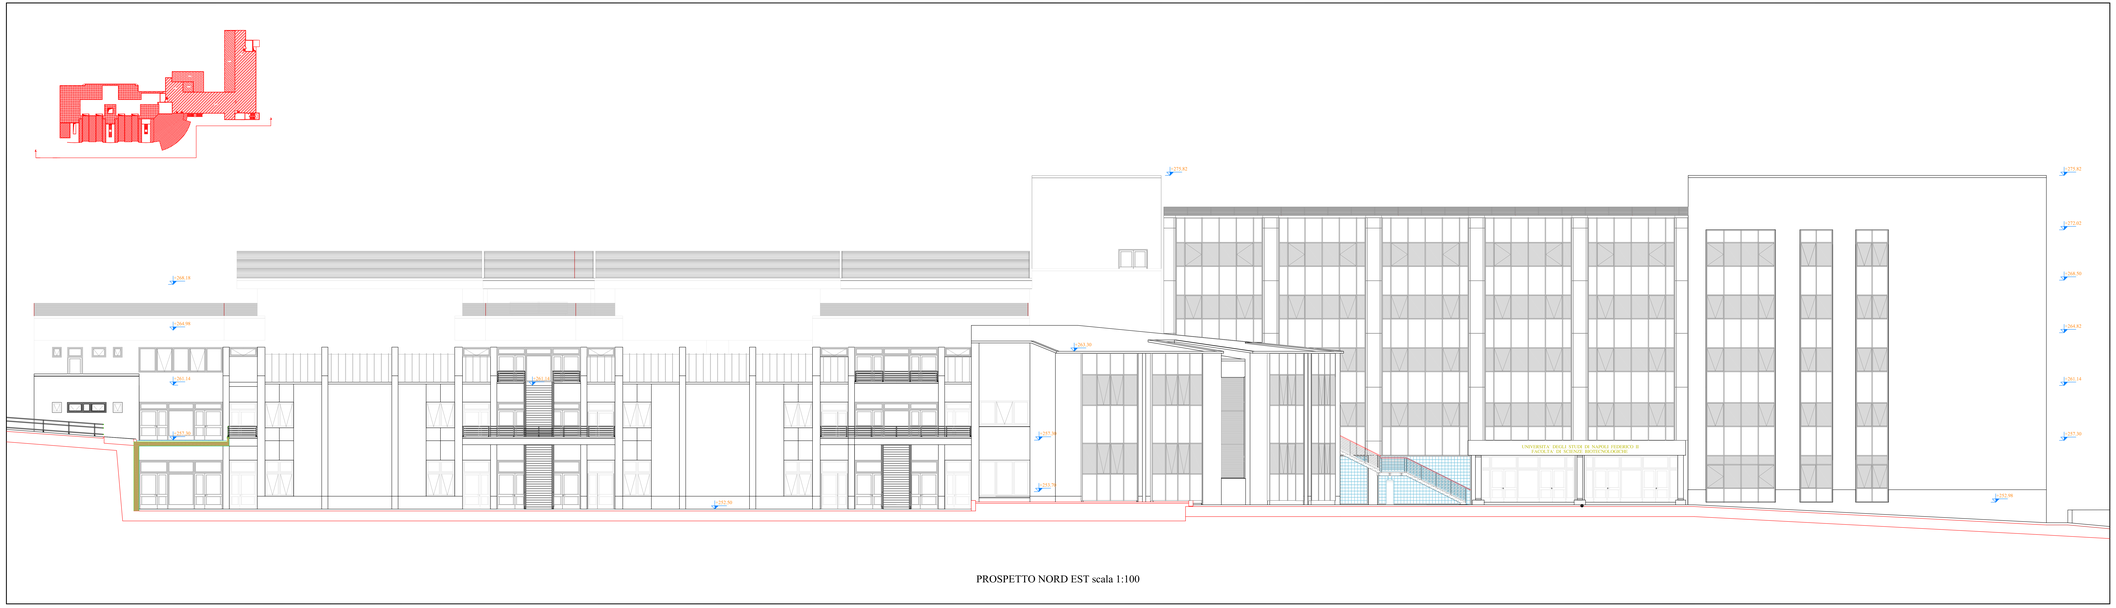

PROSPETTO NORD EST scala 1:100

AS-BUILT

U.T.G.N.A. 15/12/2010

Università degli Studi di Napoli Federico II
IV Ripartizione

REALIZZAZIONE DELLA SEDE DELLA FACOLTÀ DI SCIENZE BIOTECNOLOGICHE NEL COMPLESSO MONUMENTALE DI CAPPELLA DEI CANGIANI - NAPOLI

Capo progetto: Arch. C. Mancusi
Resp. Ing. strutt.: Ing. R. D'Alessio
Resp. Arch. territ.: Ing. F. Calcerano
Resp. impianti: Ing. G. Di Sarno
Resp. ambientale: Ing. N. Silvestro
Resp. Ins. sic. e gas tecnici: Geom. G. Carandente

ASSOCIAZIONE TEMPORANEA DI IMPRESE

ITER GESTIONI e APPALTI S.p.A. - ENRICO DEL GAUDIO S.p.A. - ELLEMME IMPIANTI S.p.A.

ITER GESTIONI e APPALTI S.p.A. - Via G. Ferraris, 66 - 81031 Aversa (CE) - Tel. 081 5041111 - Fax 081 5041100 - e-mail: info@iterspa.it
ITER, Cod. FISC. Ed Iscriz. - 81031 - Napoli - tel +39 081.7516610 - fax +39 081.2452455 - e-mail: ilenia@iterspa.it

PROGETTAZIONE

PSE S.r.l. - PROGETTI DI SVILUPPO ENGINEERING
Via Via Nuova 22 - 81031 - Aversa (CE) tel. 081.8126100 - fax 081.8901100 - e-mail: pse@pseprogetti.it

coordinamento:	Ing. Claudio Rossi	Collaboratori
architettura	arch. Antonio Migliotta arch. Pierdomenico D'Andreotti arch. Vincenza Di Biase	Ing. Angela Acciardi arch. Simona Bonea
opere edili:	Ing. Claudio Rossi prof. Ing. Edoardo Cosenza	
strutture:	prof. Ing. Francesco Giordano Ing. Vincenzo Calvanese	Ing. Gennaro Albano Ing. Luigi Cosenza
geotecnica:	Ing. Luca de Sanctis	Ing. Luca D'Ariello
impianti MAV, gas e di condizionamento:	Ing. Carlo De Santis	
impianti elettrici e speciali:	prof. Ing. Massimo Blasi	
ingegneria:	Ing. Angelo Mottarella	

FLO	MARANO	ROSSI		Prima stesura	24/05/05	0.0
VISTO	NOME	APPROVATO	REVISIONE GENERALE	DATA	REV.	

PROGETTO ESECUTIVO (aggiornamento ex art. 57 C.S.A.)

TITOLO: PROSPETTO ESECUTIVO — PROSPETTO NORD-EST

TAVOLA	PROGETTO NUMERO	DISCIPLINA	FORMATO	SCALA
A52	01/06	GENERALE	A0	1:100