PIANTA FINITURE PIANO TERZO scala 1:100

FINITURE

XX	NUMERO AMBIENTE
PAV. XX	PAVIMENTO
RIV. XX	RIVESTIMENTO
SOFF. XX	SOFFITTO

PAVIMENTI

E01/A	Pavimento in gres porcellanato di dimensioni cm 60x30 e/o 30x30
E01/B	Pavimento in PIASTRELLE di dimensioni cm 20x20
E01/C	Pavimento in ceramica atomizzata di dimensioni cm 30 x30
E02	Pavimento in marmo
E03	Pavimento in cls industriale
E04	Pavimento in lineolum
E08	Pavimento in gres porcellanato sopraelevato
E12	Pavimento in cubetti di porfido
C 13	Copertura in rame e pacchetto d'isolamento termico
C 15	Manto di copertura in calcestruzzo industriale su sottofondo impermeabile di poliuretano cm 4
C 16	Mattonelle 30 x 30 per esterno e sottofondo impermeabilizzato con poliuretano cm 4
C 17	Mascheramento frangisole facciata e copertura

RIVESTIMENTI

D04/A	Rivestimento in gres porcellanato di dimensioni 60x30 cm, h= 210 cm, con soprastante parete in intonaco e tinteggiatura
DO4/B	Rivestimento in gres porcellanato di dimensioni cm 60x30 , h=0.90 cm, con soprastante parete in intonaco e tinteggiatura
DO4/C	Rivestimento in piastrelle di ceramica di dimensioni 30x30 cm, h= 210 cm, con soprastante parete in intonaco e tinteggiatura
D04/D	Rivestimento in piastrelle di ceramica di dimensioni 30x30 cm, h= 90 cm, con soprastante parete in intonaco e tinteggiatura
DO5/A	Rivestimento in marmo, h= 0.90 cm, con soprastante parete in intonaco e tinteggiatura
DO5/B	Rivestimento in marmo, h= 2.20 cm, con soprastante parete in intonaco e tinteggiatura
DO6	Rivestimento in piastrelle di ceramica di dimensioni cm 20x20, h= 2.20 cm, con soprastante parete in intonaco e tinteggiatura
D14	Tinteggiatura di pareti interna più zoccolino battiscopa, h= cm 8/10
D18	Rivestimento fono assorbente TOP-ACUSTIC

CONTROSOFFITTI

D03	Controsoffitti in lastre di cemento rinforzato per esterni tinteggiati
D15/A	Controsoffitto misto con pannelli in fibre minerali mmicrofori grandi, velette e riquadri in cartongesso
D15/B	Controsoffitto misto con pannelli in fibre minerali microfori piccoli , velette e riquadri in cartongesso
D16	Controsoffitto in cartongesso
D16/A	Controsoffitto in pannelli metallici 60 x60
D17	Soffitti intonacati e tinteggiati
D17/B	FONDELLO PREDALLA REI più tinteggiatura
D18	Controsoffitto fono assorbente TOP-ACUSTIC
D19	Parete scorrevole
D22	Parete attrezzata

INFISSI IN ACCIAIO ZINCATO CON VETRO e/o GRIGLIATO O GELOSIA

LUCE NETTA VARCO
ALTEZZA
CODICE IDENTIFICATIVO
TIPOLOGIA PORTA

D11 - Porta in grigliato di acciaio zincato

Variab. D11 - bt. porta a battente doppio,

D12 - Elementi fissi in grigliato di acciaio zincato

205 D12 - bt. Finestre in grigliato di acciaio zincato dim. 50 x 100 cm

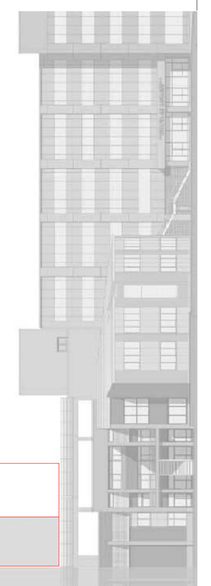

AS-BUILT

U.T.G.A.A.	15/12/2010

Università degli Studi di Napoli Federico II
IV Ripartizione

REALIZZAZIONE DELLA SEDE DELLA FACOLTÀ DI SCIENZE BIOTECNOLOGICHE NEL COMPLESSO UNIVERSITARIO DI CAPPELLA DEI CANGIANI - NAPOLI

Capo progetto: Arch. C. Mancuso
Resp. imp. elettrici: Ing. R. D'Alessio
Resp. imp. termici: Ing. F. Cascone
Resp. strutture: Ing. A. Grieci
Resp. antincendio: Ing. G. Giovino
Resp. Imp. Idr. e gas tecnici: Geom. G. Carandente

ASSOCIAZIONE TEMPORANEA DI IMPRESE
ITER GESTIONI e APPALTI S.p.A. - ENRICO DEL GAUDIO S.p.A. - ELLEMME IMPIANTI S.p.A.
638, C.so Vitt. Emanuele - 80121 - Napoli - tel +39 081.7619601- fax +39 081.2482489 - e-mail: iterga@libero.it

PROGETTAZIONE:
PSE S.r.l. - PROGETTI DI SVILUPPO ENGINEERING
48, Via Martucci - 80121 - Napoli- tel +39 081.2461648- fax +39 081.661140 - e-mail: psesrl@fastwebnet.it

coordinamento: Ing. Claudio Rossi
architettura: arch. Giuseppe Squillante, arch. Ferdinando D'Ambrosio, arch. Vincenza Di Biase
opere edili: ing. Claudio Rossi, ing. Luigi Marano
strutture: prof. ing. Giuseppe Giordano, ing. Vincenzo Calvanese
geotecnica: ing. Luca de Sanctis
impianti idrici, gas e di condizionamento: ing. Dario De Santis
impianti elettrici e speciali: prof. ing. Massimo Blasi
fognature: ing. Angelo Morlando
Collaboratori: arch. Angela Arcieri, arch. Simona Borea, Ing. Gennaro Albano, Ing. Luigi Cosenza, Ing. Luca D'Aniello

REDATTO	VERIFICATO	APPROVATO	DESCRIZIONE REVISIONE	DATA	REV.
FLD	MARANO	ROSSI	Prima stesura	26/05/06	0.0

PROGETTO ESECUTIVO

(aggiornamento ex art. 57 C.S.A.)

TAVOLA:	GRADO:		TITOLO:		
A7	PROGETTO ESECUTIVO		PIANTA FINITURE TERZO PIANO		
	FILENAME	PROJECT NUMBER	RIF. COMMESSA	FORMATO	SCALA
	finiture as built a3 - a9 bis.dwg	01/06	G/R006/05/GR	A0	1:100