DETTAGLIO PORTE

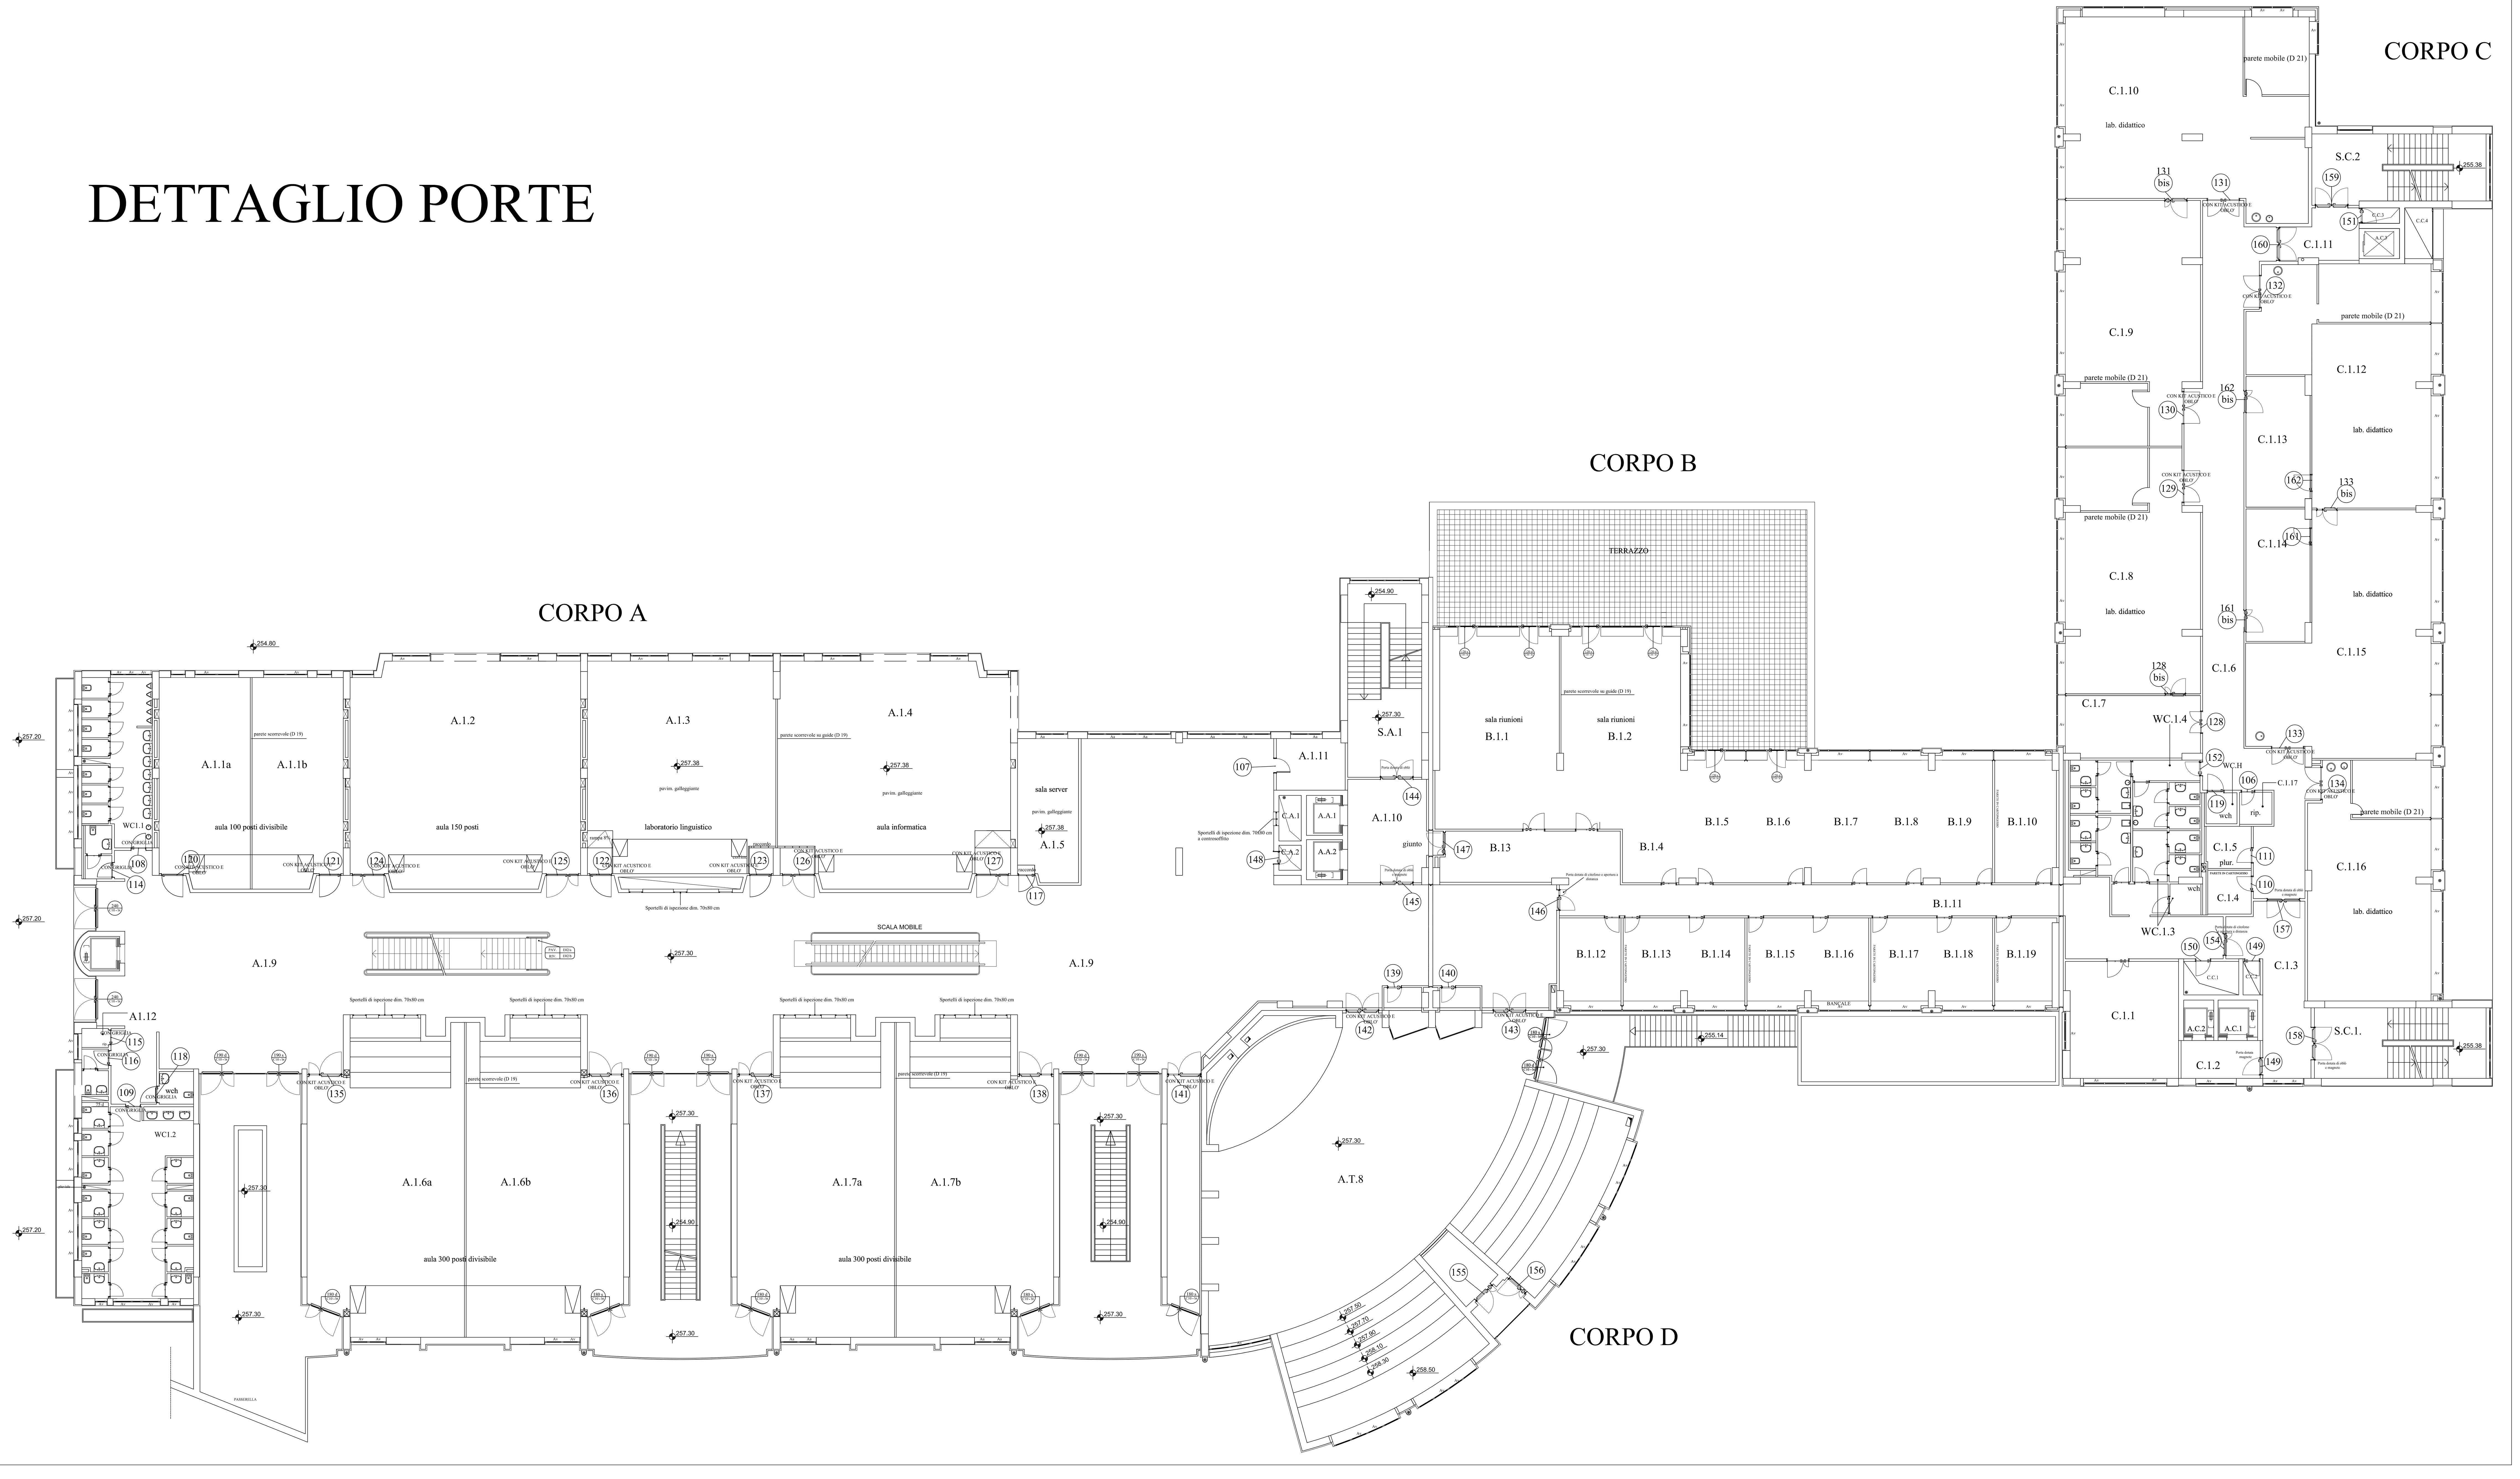

n°	tipologia	localizzazione	accessori	dim. Passaggio	
106	D07 1 anta	C.1.17	maniglia	80	215
107	D07 1 anta	A.1.11	maniglia	90	215
108	D07 con griglia areazione1 anta	WC1.1	maniglia	90	215
109	D07 con griglia areazione1 anta	WC1.2	maniglia	90	215
110	D07 1 anta	C.1.4	maniglia	90	215
111	D07 1 anta	C.1.5	maniglia	90	215
114	D07 con griglia areazione1 anta	antibagno	maniglia	90	215
115	D07 con griglia areazione1 anta	RIP. IN CORPO A	maniglia	90	215
116	D07 con griglia areazione1 anta	RIP. IN CORPO A	maniglia	90	215
117	D07 1 anta	A.1.5	maniglia	100	215
118	D07 con griglia areazione1 anta	W.C.H (A)	Push Bar	100	215
119	D07 1 anta	W.C.H (C)	Push Bar	100	215
120	D08 rei 60 1 anta con oblò e kit acustico	A.1.1.a	Push Bar	133	215
121	D08 rei 60 1 anta con oblò e kit acustico	A.1.1.b	Push Bar	133	215
122	D08 rei 60 1 anta con oblò e kit acustico	A.1.3	Push Bar	133	215
123	D08 rei 60 1 anta con oblò e kit acustico	A.1.3	Push Bar	133	215
124	D08 rei 60 2 anta con oblò e kit acustico	A.1.2	Push Bar	SM (120+60) 200	215
125	D08 rei 60 2 anta con oblò e kit acustico	A.1.2	Push Bar	SM (120+60) 200	215
126	D08 rei 60 2 anta con oblò e kit acustico	A.1.4	Push Bar	SM (120+60) 200	215
127	D08 rei 60 2 anta con oblò e kit acustico	A.1.4	Push Bar	SM (120+60) 200	215
128	D07 2 ante	C.1.7	maniglia	(100+40) 140	215
128 bis	D07 2 ante	C.1.7	maniglia	(100+40) 140	215
129	D07 2 ante oblò e Kit acustico	C.1.8	Push Bar	200	215
130	D07 2 ante oblò e Kit acustico	C.1.9	Push Bar	200	215
131	D07 2 ante oblò e Kit acustico	C.1.10	Push Bar	200	215
131 bis	D07 2 ante oblò e Kit acustico	C.1.9	Push Bar	200	215
132	D07 2 ante oblò e Kit acustico	C.1.12	Push Bar	200	215
133	D07 2 ante oblò e Kit acustico	C.1.12	Push Bar	200	215
133bis	D07 2 ante oblò e Kit acustico	C.1.15	Push Bar	(100+40) 140	215
134	D07 2 ante oblò e Kit acustico	C.1.16	Push Bar	FM 190 (95+95)	215

n°	tipologia	localizzazione	accessori	dim. Passaggio	
135	D08 rei 60 2 anta con oblò e kit acustico	A.1.6.a	Push Bar	SM (120+60) 200	215
136	D08 rei 60 2 anta con oblò e kit acustico	A.1.6.b	Push Bar	SM (120+60) 200	215
137	D08 rei 60 2 anta con oblò e kit acustico	A.1.7.a	Push Bar	SM (120+60) 200	215
138	D08 rei 60 2 anta con oblò e kit acustico	A.1.7.b	Push Bar	SM (120+60) 200	215
139	D09 rei 120 1 anta	A.T.8 cabina proiezione	Push Bar	80	215
140	D09 rei 120 1 anta	A.T.8 cabina proiezione	Push Bar	80	215
141	D09 rei 120 2 ante con oblò e kit acustico	A.1.9	Push Bar	SM (120+60) 200	215
142	D09 rei 120 2 ante con oblò e kit acustico	A.T.8	Push Bar	200	215
143	D09 rei 120 2 ante con oblò e kit acustico	A.T.8	Push Bar	200	215
144	D09 rei 120 2 ante con oblò	S.A.1	Push Bar	200	215
145	D09 rei 120 2 ante con oblò con Magnete	A.1.10	Push Bar	200	215
146	D09 rei 120 2 ante apertura a distanza	A.1.9	Push Bar	(100+45) 145	215
147	D09 rei 120 2 ante	B.13	Push Bar	(100+45) 145	215
148	D09 rei 120 1 anta	C.A.2	maniglia	70	215
149	D10 rei 120 1 anta con magnete	C.C.2	maniglia	80	215
150	D10 rei 120 1 anta	C.C.1	maniglia	90	215
151	D10 rei 120 1 anta	C.C.3	maniglia	80	215
152	D10 rei 120 1 anta	W.C.1.4	maniglia	100	215
153	D10 rei 120 1 anta con oblò	C.1.2	maniglia	100	215
154	D10 rei 120 2 anta apertura a distanza	C.1.2	Push Bar	(100+45) 145	215
155	D10 rei 120 2 anta	A.T.8	Push Bar	(100+30) 130	215
156	D10 rei 120 2 anta	A.T.8	Push Bar	(100+30) 130	215
157	D10 rei 120 2 anta con oblò e magnete	C.1.3	Push Bar	200	215
158	D10 rei 120 2 anta con oblò e magnete	S.C.1	Push Bar	200	215
159	D10 rei 120 2 anta	S.C.2	Push Bar	200	215
160	D10 rei 120 2 anta	C.1.11	Push Bar	(90+90) 180	215
161	D07 2 ante	C.1.14	maniglia	(100+40) 140	215
161 bis	D07 2 ante	C.1.14	maniglia	(100+40) 140	215
162	D07 1 anta	C.1.13	maniglia	100	215
162bis	D07 2 ante	C.1.13	maniglia	(100+40) 140	215

AS-BUILT

ASSOCIAZIONE TEMPORANEA DI IMPRESE
ITER Ellemme
ITER GESTIONI e APPALTI S.p.A. - ENRICO DEL GAUDIO S.p.A. - ELLEMME IMPIANTI S.p.A.

PROGETTAZIONE: U.T.C.G.A.A.

Collaboratori: G.A.P

FLD	MARANO	ROSSI	Prima stesura	26/05/06	0.0

A57 — PROGETTO ESECUTIVO — ABACO INFISSI INTERNI ED ESTERNI PIANO PRIMO — A0 — 1:100