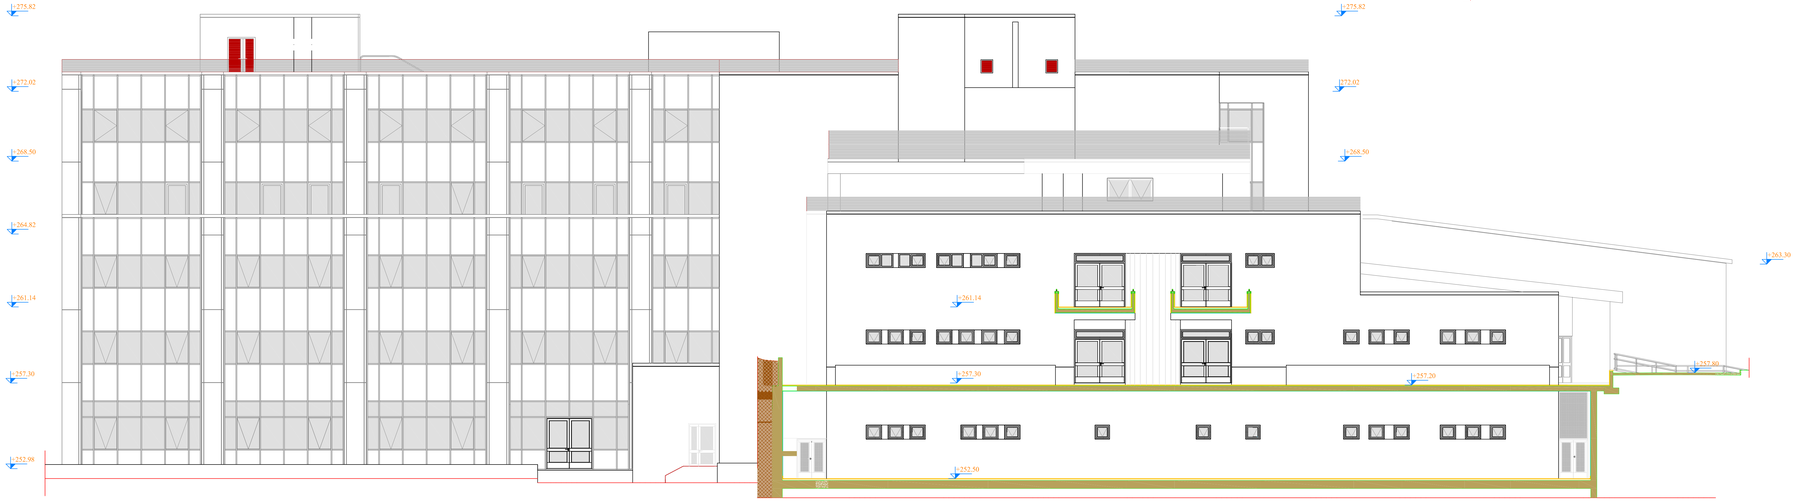

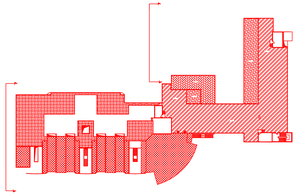

PROSPETTO SUD EST scala 1:100

AS-BUILT

U.T.G.A.A. | 15/12/2010

Università degli Studi di Napoli
Federico II
IV Ripartizione

REALIZZAZIONE DELLA SEDE DELLA FACOLTÀ DI SCIENZE BIOTECNOLOGICHE NEL COMPLESSO UNIVERSITARIO DI CAPPELLA DEI CANGIANI - NAPOLI

Capo progetto: Arch. C. Marcuzzo
Resp. imp. elettrici: Ing. R. D'Alessio
Resp. imp. termici: Ing. F. Cascone
Resp. strutture: Ing. A. Ferrara
Resp. antincendio: Ing. G. Girodivo
Resp. imp. idr. e gas tecnici: Geom. G. Carandente

ASSOCIAZIONE TEMPORANEA DI IMPRESE

ITER GESTIONI e APPALTI S.p.A. - ENRICO DEL GAUDIO S.p.A. - ELLEMME IMPIANTI S.p.A.
63B, Cas 180, Ercolano - 80121 - Napoli - tel +39 081.7616501- fax +39 081.2402489 - e-mail: iterga@libero.it

PROGETTAZIONE:

PSE S.r.l. - PROGETTI DI SVILUPPO ENGINEERING
46, Via Marbucci - 80121 - Napoli- tel +39 081.2405494- fax +39 081.5601401 - e-mail: psesrl@tiscalinet.it

coordinamento:	Ing. Claudio Rossi	
architettura:	arch. Giuseppe Squillante arch. Ferdinando D'Ambrosio arch. Vincenza Di Biase	Collaboratori: arch Angela Arsieri arch. Simona Bonea
opere edili:	Ing. Claudio Rossi Ing. Luigi Marano	
strutture:	prof. Ing. Giuseppe Giordano Ing. Vincenzo Calvanese	Ing. Gennaro Albano Ing. Luigi Covenza Ing. Luca D'Aniello
geotecnica:	Ing. Luca de Sanctis	
Impianti idrici, gas e di condizionamento:	Ing. Dario De Santis	
impianti elettrici e speciali:	prof. Ing. Massimo Blasi	
fognature:	Ing. Angelo Morlando	

FLD	MARANO	ROSSI	Prima stesura	26/05/06	0.0

PROGETTO ESECUTIVO
(aggiornamento ex art. 57 C.S.A.)

PROGETTO TAVOLA	VERIFICATO	APPROVATO	DESCRIZIONE REVISIONE	DATA	REV.
PROGETTO ESECUTIVO			PROSPETTO SUD-EST		
A54	FILENAME	PROJECT NUMBER	REF. CONVERSION	FORMATO	SCALA
		01/06	CURVOSOSOGR	A0	1:100