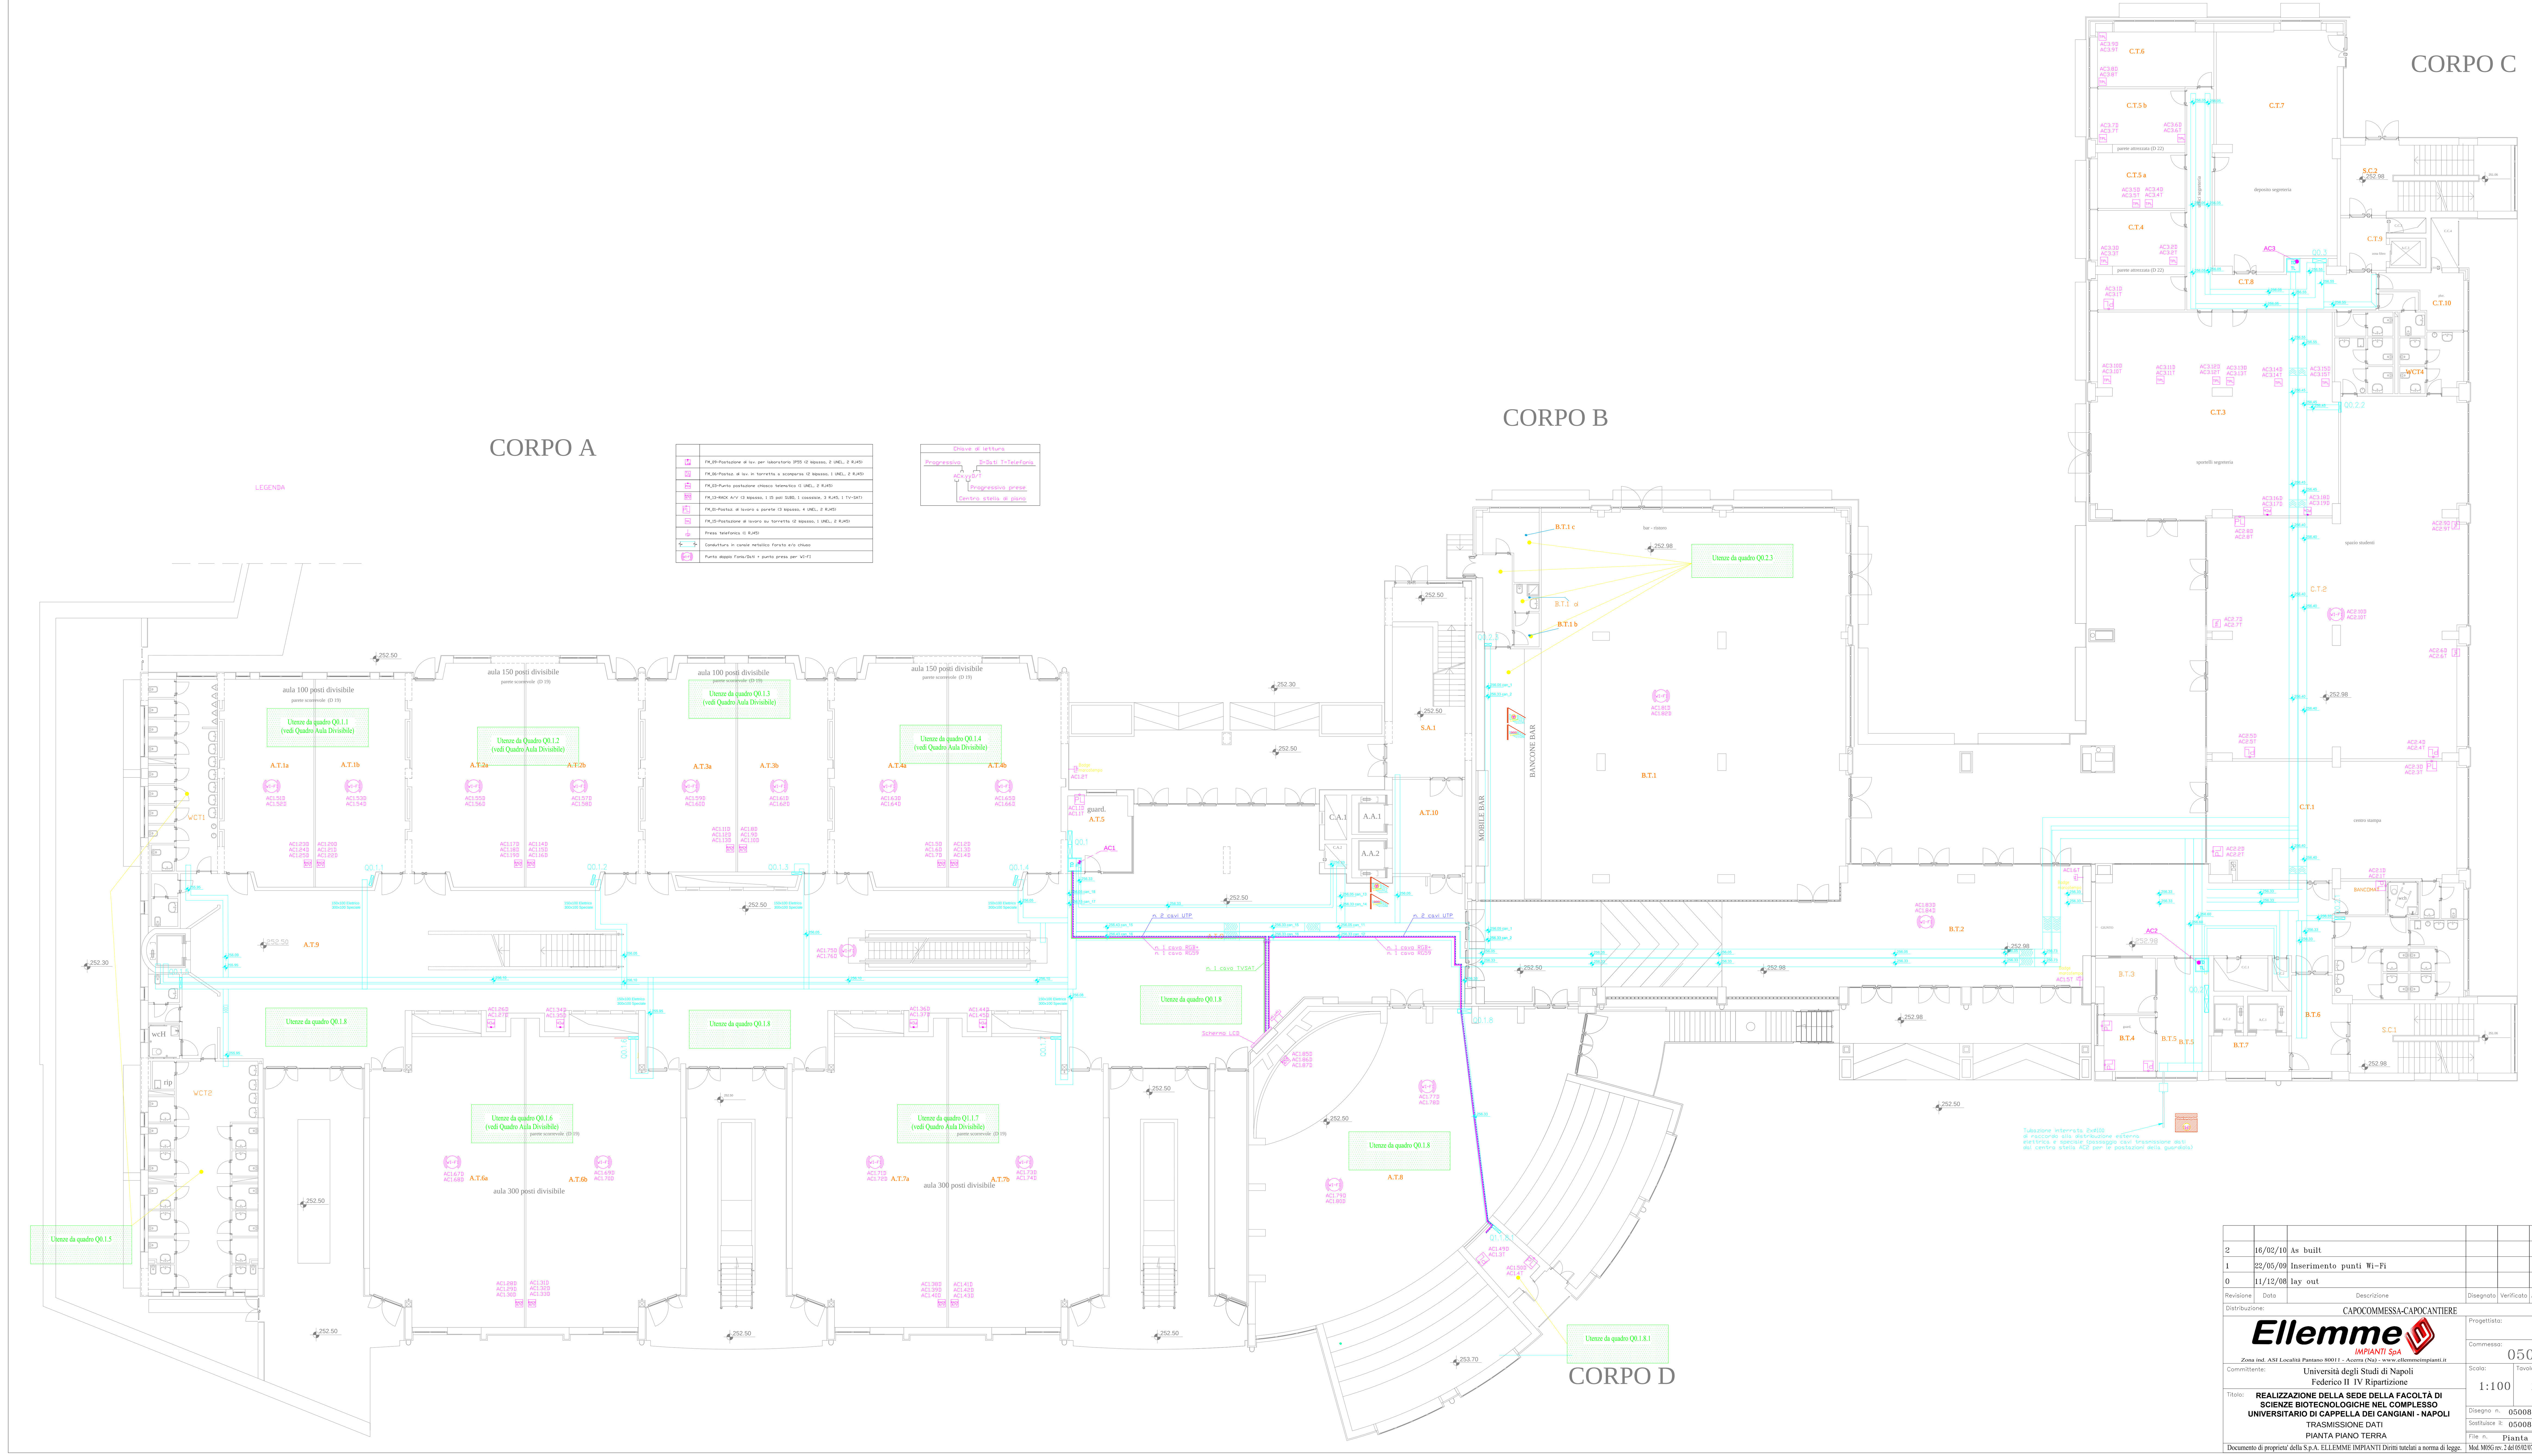

Revisione	Data	Descrizione	Disegnato	Verificato	Approvato
2	16/02/10	As built			
1	22/05/09	Inserimento punti Wi-Fi			
0	11/12/08	lay out			

Distribuzione: CAPOCOMMESSA-CAPOCANTIERE

Ellemme IMPIANTI SpA
Zona ind. ASI Località Pantano 80011 - Acerra (Na) - www.ellemmeimpianti.it

Progettista:

Commessa: 05008

Committente: Università degli Studi di Napoli Federico II IV Ripartizione

Scala: 1:100

Tavola: 131

Titolo: **REALIZZAZIONE DELLA SEDE DELLA FACOLTÀ DI SCIENZE BIOTECNOLOGICHE NEL COMPLESSO UNIVERSITARIO DI CAPPELLA DEI CANGIANI - NAPOLI**

TRASMISSIONE DATI

PIANTA PIANO TERRA

Disegno n. 050081312

Sostituisce il: 050081311

File n. Pianta paino terra-illuminazione-FM-speciali.DWG

Documento di proprieta' della S.p.A. ELLEMME IMPIANTI Diritti tutelati a norma di legge.

Mod. M05G rev. 2 del 05/02/07