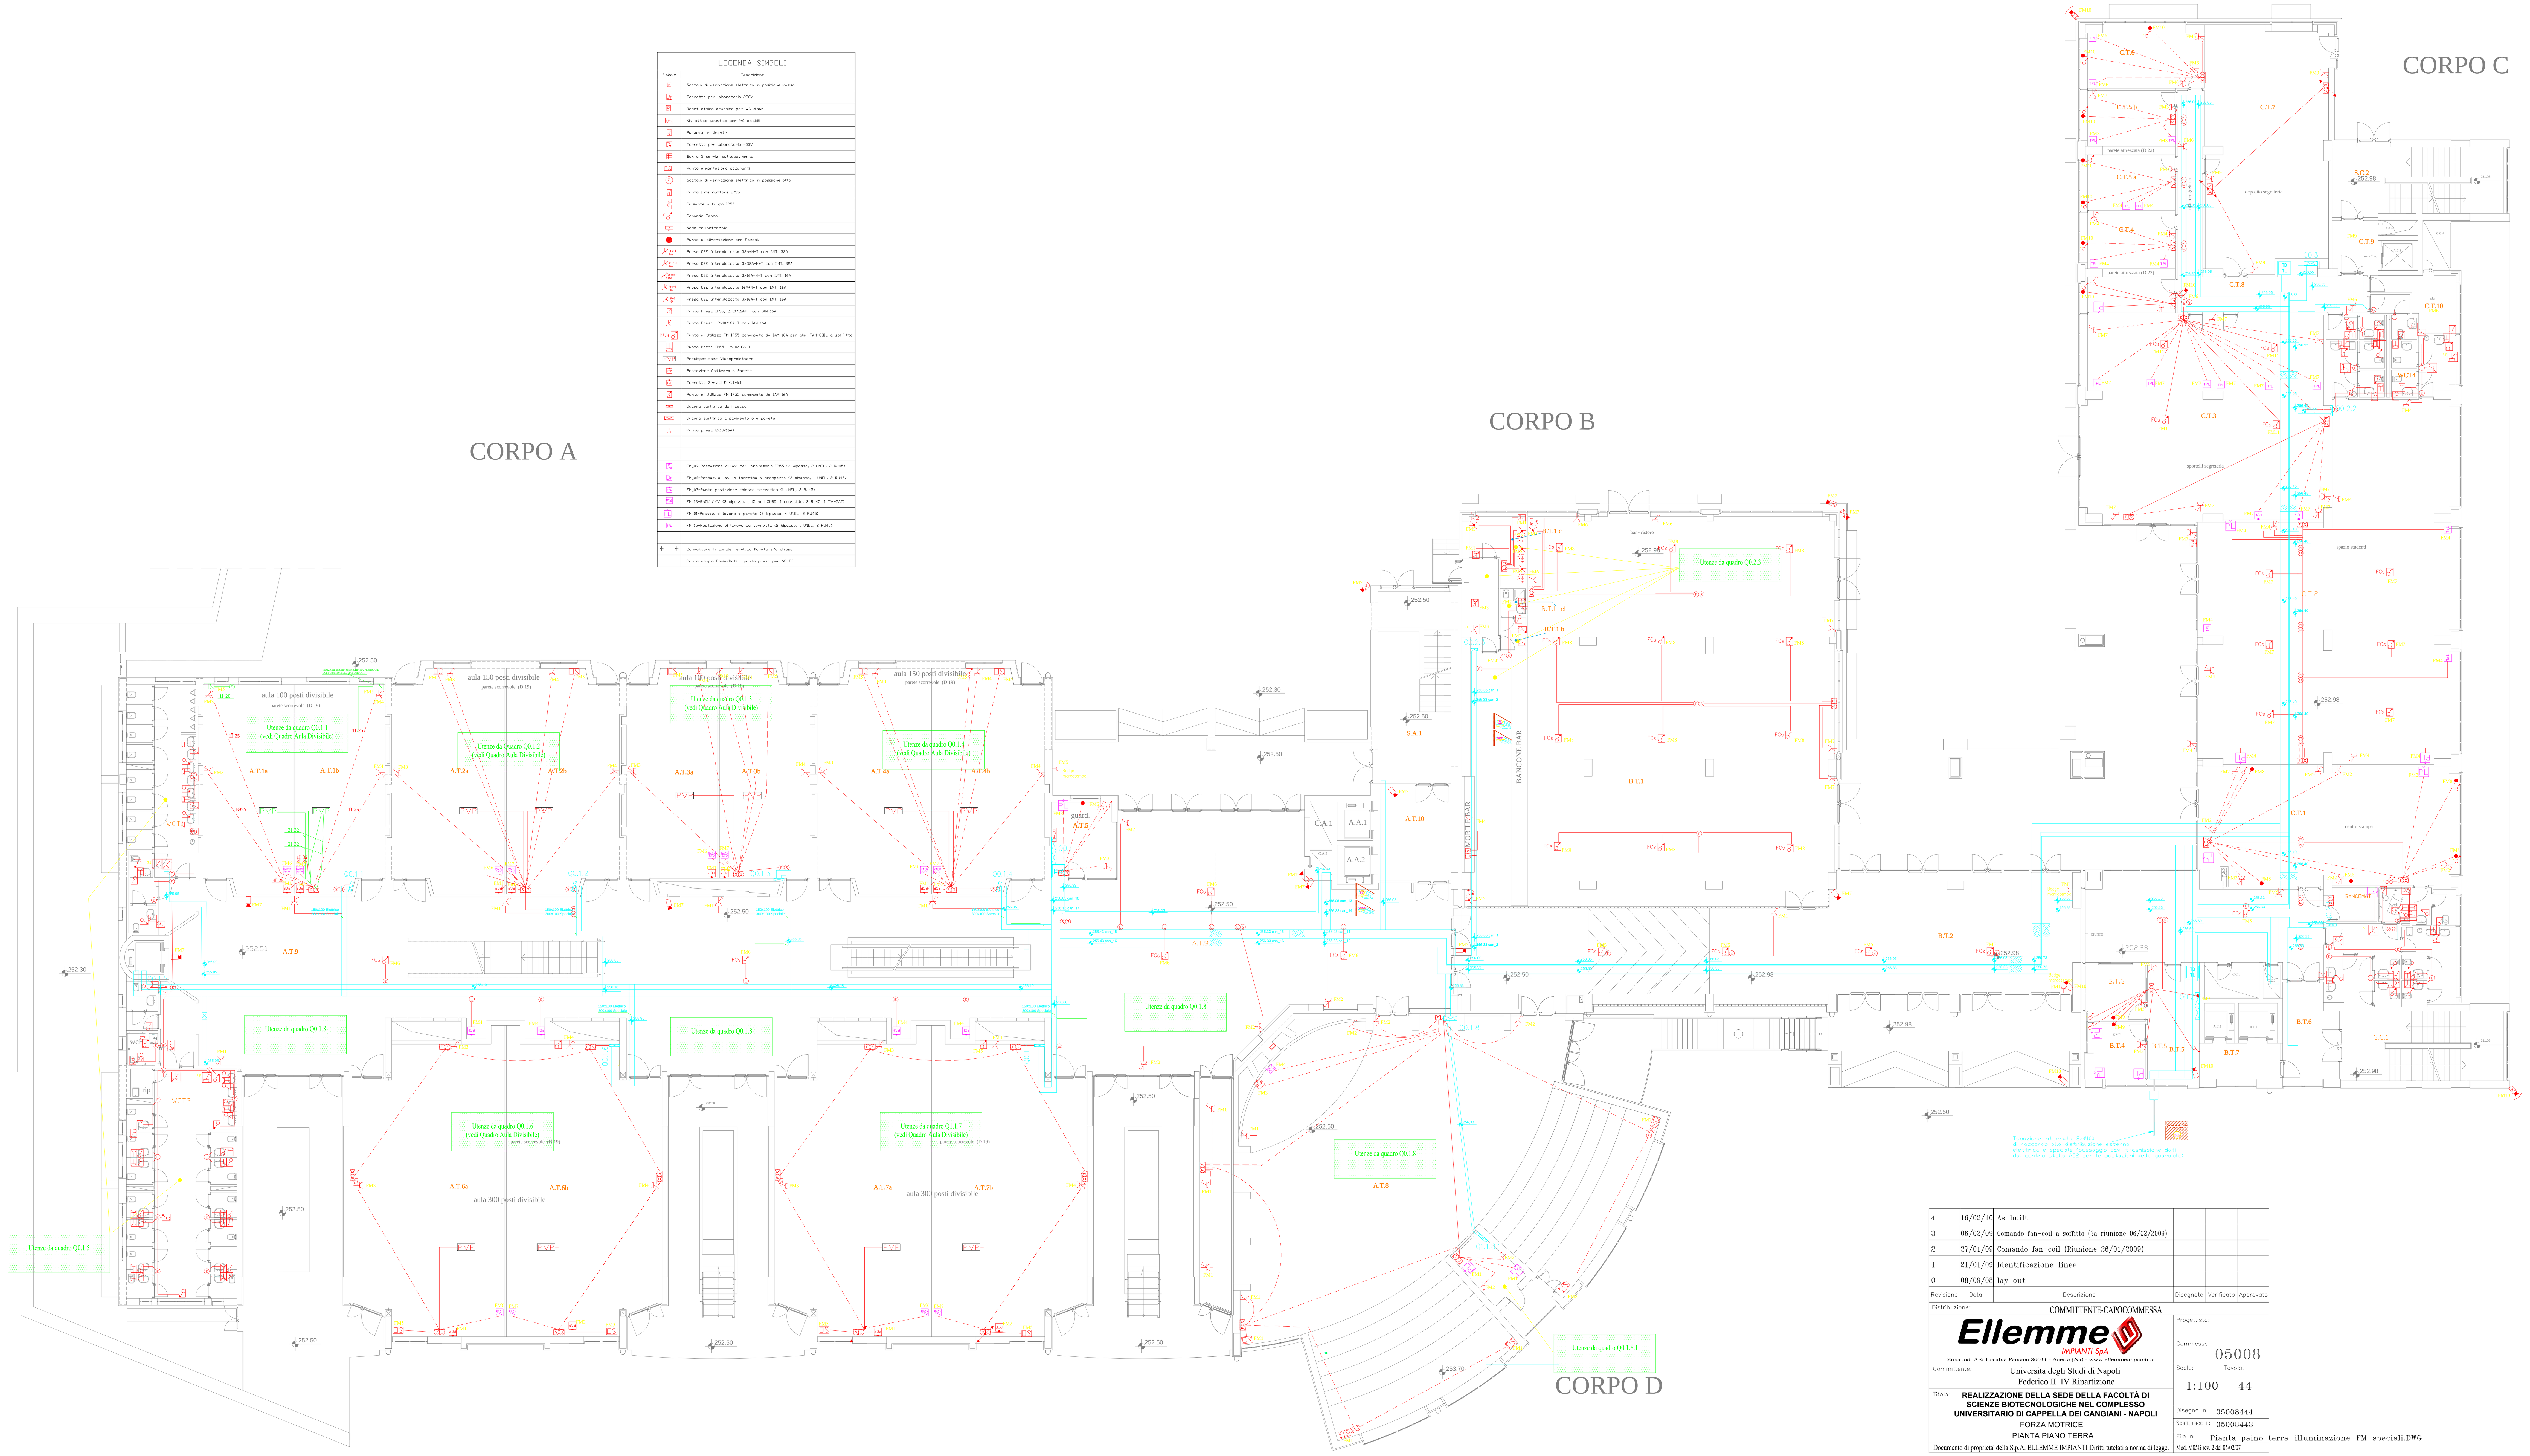

LEGENDA SIMBOLI

Simbolo	Descrizione
	Scatola di derivazione elettrica in posizione bassa
	Torretta per laboratorio 230V
	Reset ottico acustico per WC disabili
	Kit ottico acustico per WC disabili
	Pulsante e tirante
	Torretta per laboratorio 400V
	Box a 3 servizi sottopavimento
	Punto alimentazione oscuranti
	Scatola di derivazione elettrica in posizione alta
	Punto Interruttore IP55
	Pulsante a fungo IP55
	Comando Fancoil
	Nodo equipotenziale
	Punto di alimentazione per Fancoil
	Presa CEE Interbloccata 32A+N+T con IMT. 32A
	Presa CEE Interbloccata 3x32A+N+T con IMT. 32A
	Presa CEE Interbloccata 3x16A+N+T con IMT. 16A
	Presa CEE Interbloccata 16A+N+T con IMT. 16A
	Presa CEE Interbloccata 3x16A+T con IMT. 16A
	Punto Presa IP55, 2x10/16A+T con IAM 16A
	Punto Presa 2x10/16A+T con IAM 16A
FCs	Punto di Utilizzo FM IP55 comandato da IAM 16A per alim. FAN-COIL a soffitto
	Punto Presa IP55 2x10/16A+T
PVP	Predisposizione Videoproiettore
	Postazione Cattedra a Parete
	Torretta Servizi Elettrici
	Punto di Utilizzo FM IP55 comandato da IAM 16A
	Quadro elettrico da incasso
	Quadro elettrico a pavimento o a parete
	Punto presa 2x10/16A+T
	FM_09-Postazione di lav. per laboratorio IP55 (2 bipasso, 2 UNEL, 2 RJ45)
	FM_06-Postaz. di lav. in torretta a scomparsa (2 bipasso, 1 UNEL, 2 RJ45)
	FM_03-Punto postazione chiosco telematico (1 UNEL, 2 RJ45)
	FM_13-RACK A/V (3 bipasso, 1 15 poli SUBD, 1 coassiale, 3 RJ45, 1 TV-SAT)
	FM_01-Postaz. di lavoro a parete (3 bipasso, 4 UNEL, 2 RJ45)
	FM_15-Postazione di lavoro su torretta (2 bipasso, 1 UNEL, 2 RJ45)
	Conduttura in canale metallico forato e/o chiuso
	Punto doppio Fonia/Dati + punto presa per WI-FI

Revisione	Data	Descrizione	Disegnato	Verificato	Approvato
4	16/02/10	As built			
3	06/02/09	Comando fan-coil a soffitto (2a riunione 06/02/2009)			
2	27/01/09	Comando fan-coil (Riunione 26/01/2009)			
1	21/01/09	Identificazione linee			
0	08/09/08	lay out			

Distribuzione:

COMMITTENTE-CAPOCOMMESSA

Ellemme IMPIANTI SpA

Zona ind. ASI Località Pantano 80011 - Acerra (Na) - www.ellemmeimpianti.it

Committente: Università degli Studi di Napoli Federico II IV Ripartizione

Titolo: REALIZZAZIONE DELLA SEDE DELLA FACOLTÀ DI SCIENZE BIOTECNOLOGICHE NEL COMPLESSO UNIVERSITARIO DI CAPPELLA DEI CANGIANI - NAPOLI

FORZA MOTRICE

PIANTA PIANO TERRA

Progettista:

Commessa: 05008

Scala: 1:100

Tavola: 44

Disegno n. 05008444

Sostituisce il: 05008443

File n. Pianta paino terra-illuminazione-FM-speciali.DWG

Documento di proprieta' della S.p.A. ELLEMME IMPIANTI Diritti tutelati a norma di legge.

Mod. M05G rev. 2 del 05/02/07