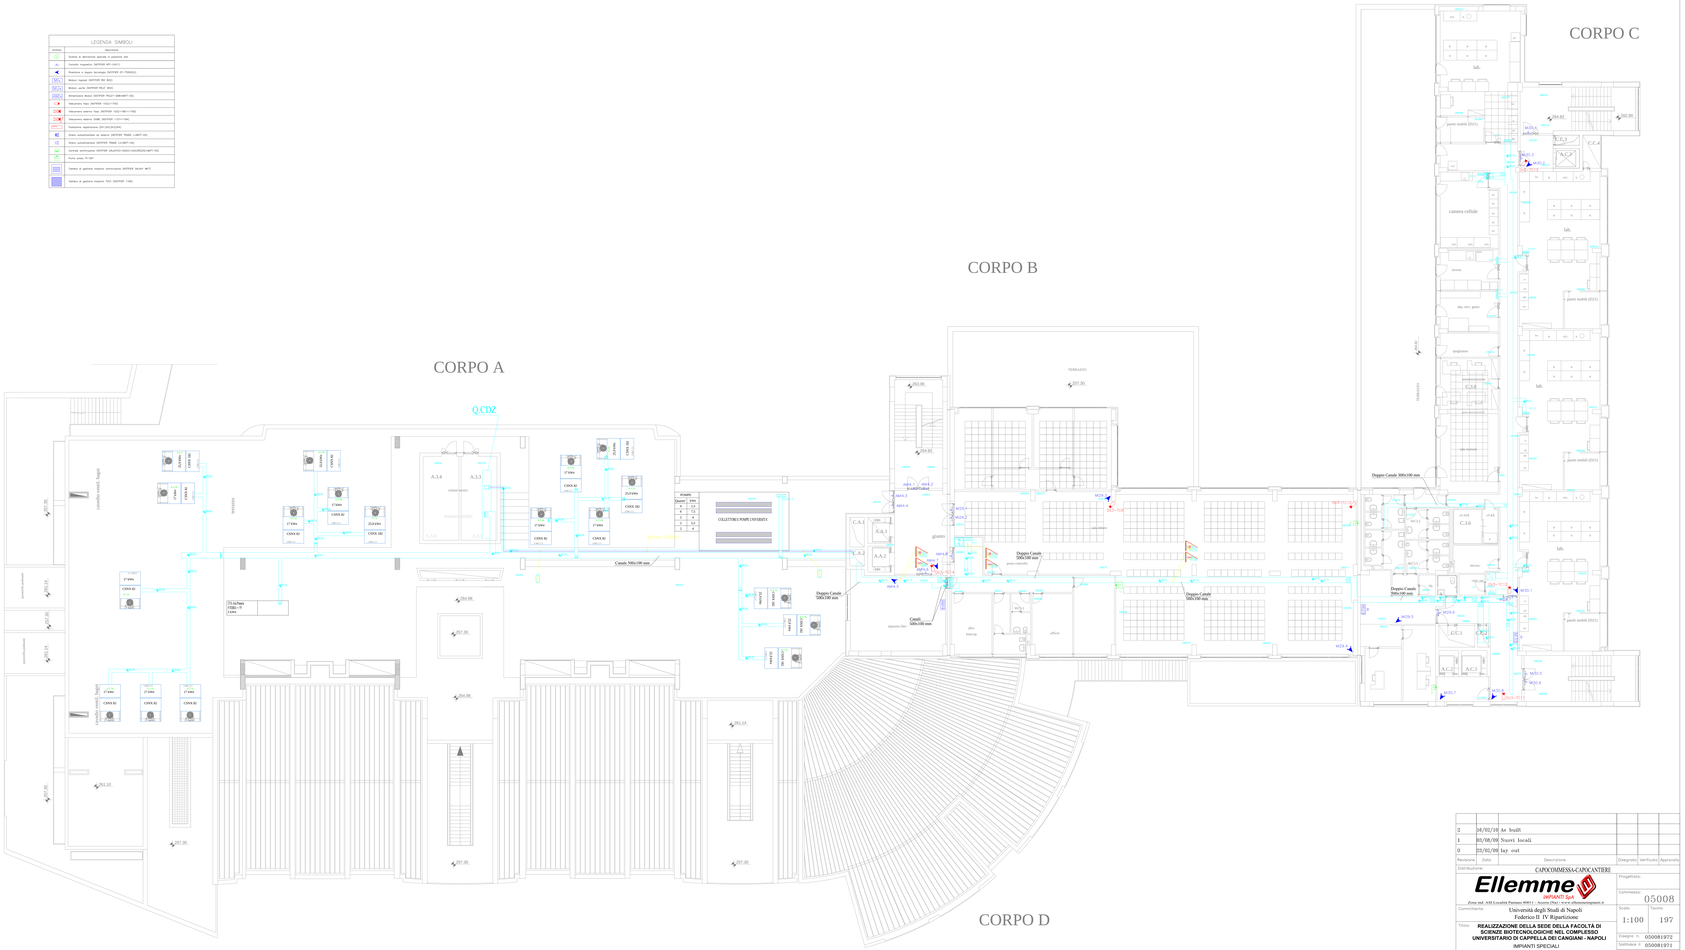

Revisione	Data	Descrizione	Disegnato	Verificato	Approvato
2	16/02/10	As built			
1	03/08/08	Nuovi locali			

Distribuzione: CAPOCOMMESSA-CAPOCANTIERE

Ellemme INPIANTI SpA

Zona Ind. A30 Località Pantano 83011 - Avellino (Av) - www.ellemmeimpianti.it

Committente: Università degli Studi di Napoli Federico II IV Ripartizione

Progettista:

Commessa: 05008

Scala: 1:100 | Tavola: 197

Titolo: **REALIZZAZIONE DELLA SEDE DELLA FACOLTÀ DI SCIENZE BIOTECNOLOGICHE NEL COMPLESSO UNIVERSITARIO DI CAPPELLA DEI CANGIANI - NAPOLI**

IMPIANTI SPECIALI

TVCC, ANTINTRUSIONE E TVSAT - PIANO TERZO - PIANTA

Documento di proprietà della S.p.A. ELLEMME INPIANTI Delle tutelate a norma di legge

Disegno n.: 050081972

Sostituito a: 050081971

File n.: Piano terzo-Illuminazione-FM-Impianti speciali.DWG

