LEGENDA SIMBOLI

- Tubazione scarichi acque nere in PEAD, passante all'interno dell'edificio sotto il pavimento o all'esterno in posizione interrata
- Tubazione scarichi acque nere in PEAD, passante a soffitto del piano sottostante
- Tubazione scarichi acque meteoriche in PEAD
- Tubazione Impianto idrico
- Identificazione colonna di scarico acque nere
- Identificazione colonna pluviali
- Identificazione colonna di ventilazione
- Pozzetto sifonato con chiusino in ghisa
- Pozzetto con chiusino in ghisa
- Pozzetto con caditoia in ghisa
- Griglia lineare con pozzetto
- Scarico per terrazza, per tetti o da pavimento
- Pendenza tubazioni
- Tappo di ispezione
- Piletta sifonata di scarico Ø50
- Sportello ispezione cavedi con caratt. "REI" - dim. cm 70x70
- Collare intumescente per tubazioni attraversanti pareti e/o soffitti REI

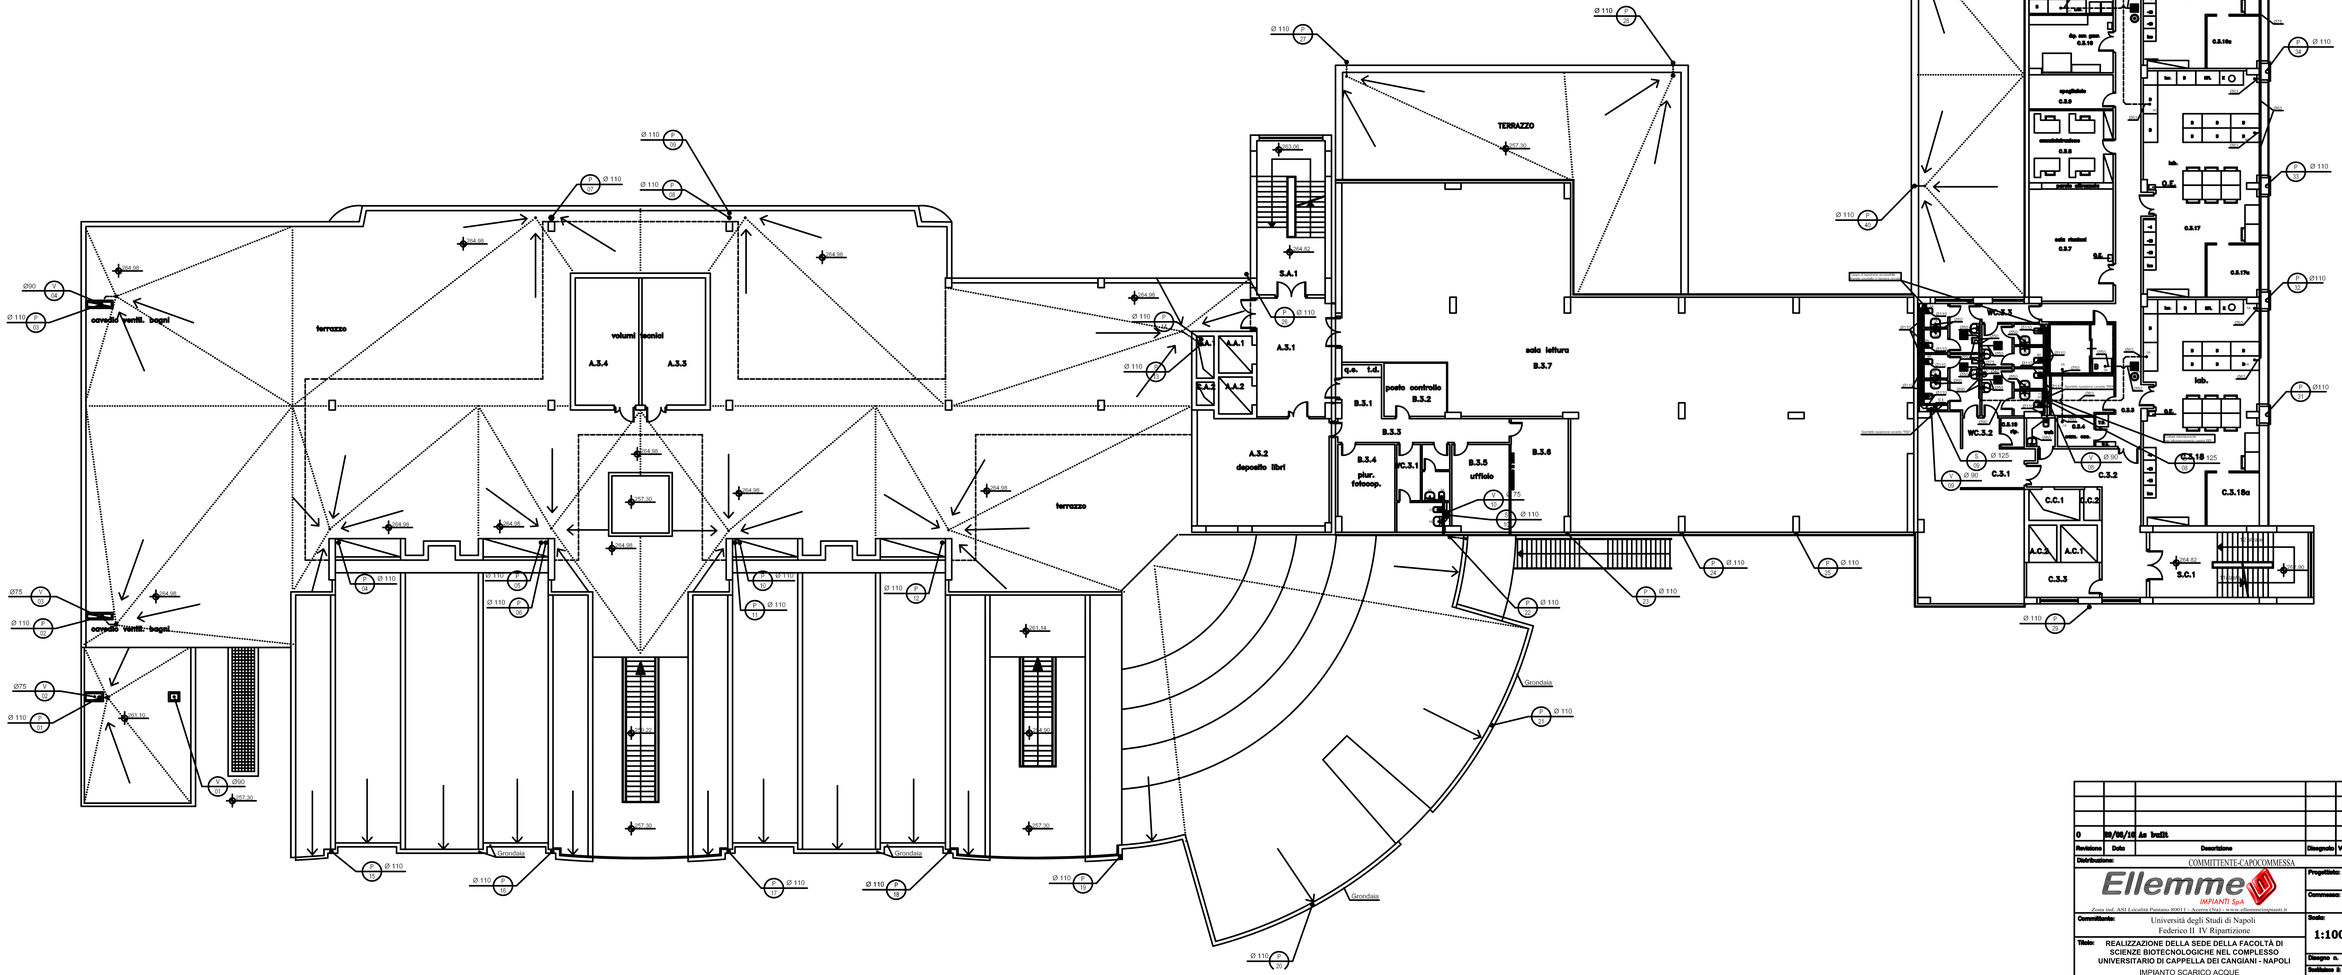

Revisione	Data	Descrizione	Disegnato	Verificato	Approvato
0	09/05/16	As built.			

Distribuzione:

COMMITTENTE-CAPOCOMMESSA

Ellemme IMPIANTI SpA

Zona ind. ASI Località Pantano 80011 – Acerra (Na) - www.ellemmeimpianti.it

Committente: Università degli Studi di Napoli Federico II IV Ripartizione

Titolo: REALIZZAZIONE DELLA SEDE DELLA FACOLTÀ DI SCIENZE BIOTECNOLOGICHE NEL COMPLESSO UNIVERSITARIO DI CAPPELLA DEI CANGIANI - NAPOLI

IMPIANTO SCARICO ACQUE

PIANO TERZO

Progettista:

Commessa: 05008

Scala: 1:100

Tavola: 408

Disegno n. 050082360

Sostituisce il:

File n.

Documento di proprietà della S.p.A. ELLEMME IMPIANTI Diritti tutelati a norma di legge

Mod. M006 rev. 7 del 09/02/07