LEGENDA SIMBOLI

- Tubazione scarichi acque nere in PEAD, passante all'interno dell'edificio sotto il pavimento o all'esterno in prossimo interrato
- Tubazione scarichi acque nere in PEAD, passante a soffitto del piano sottostante
- Tubazione scarichi acque meteoriche in PEAD
- Tubazione impianto idrico
- Identificazione colonna di scarico acque nere
- Identificazione colonna piovali
- Identificazione colonna di ventilazione
- Pozzetto sifonato con chiusino in ghisa
- Pozzetto con chiusino in ghisa
- Pozzetto con caditoia in ghisa
- Griglia lineare con pozzetto
- Scarico per terrazza, per tetti o da pavimento
- Pendenza tubazioni
- Tappo di ispezione
- Piletta sifonata di scarico Ø50
- Sportello ispezione cavedi con cardi, "REI" - dim. cm 70x70
- Collare intumescente per tubazioni attraversanti pareti e/o soffitti REI

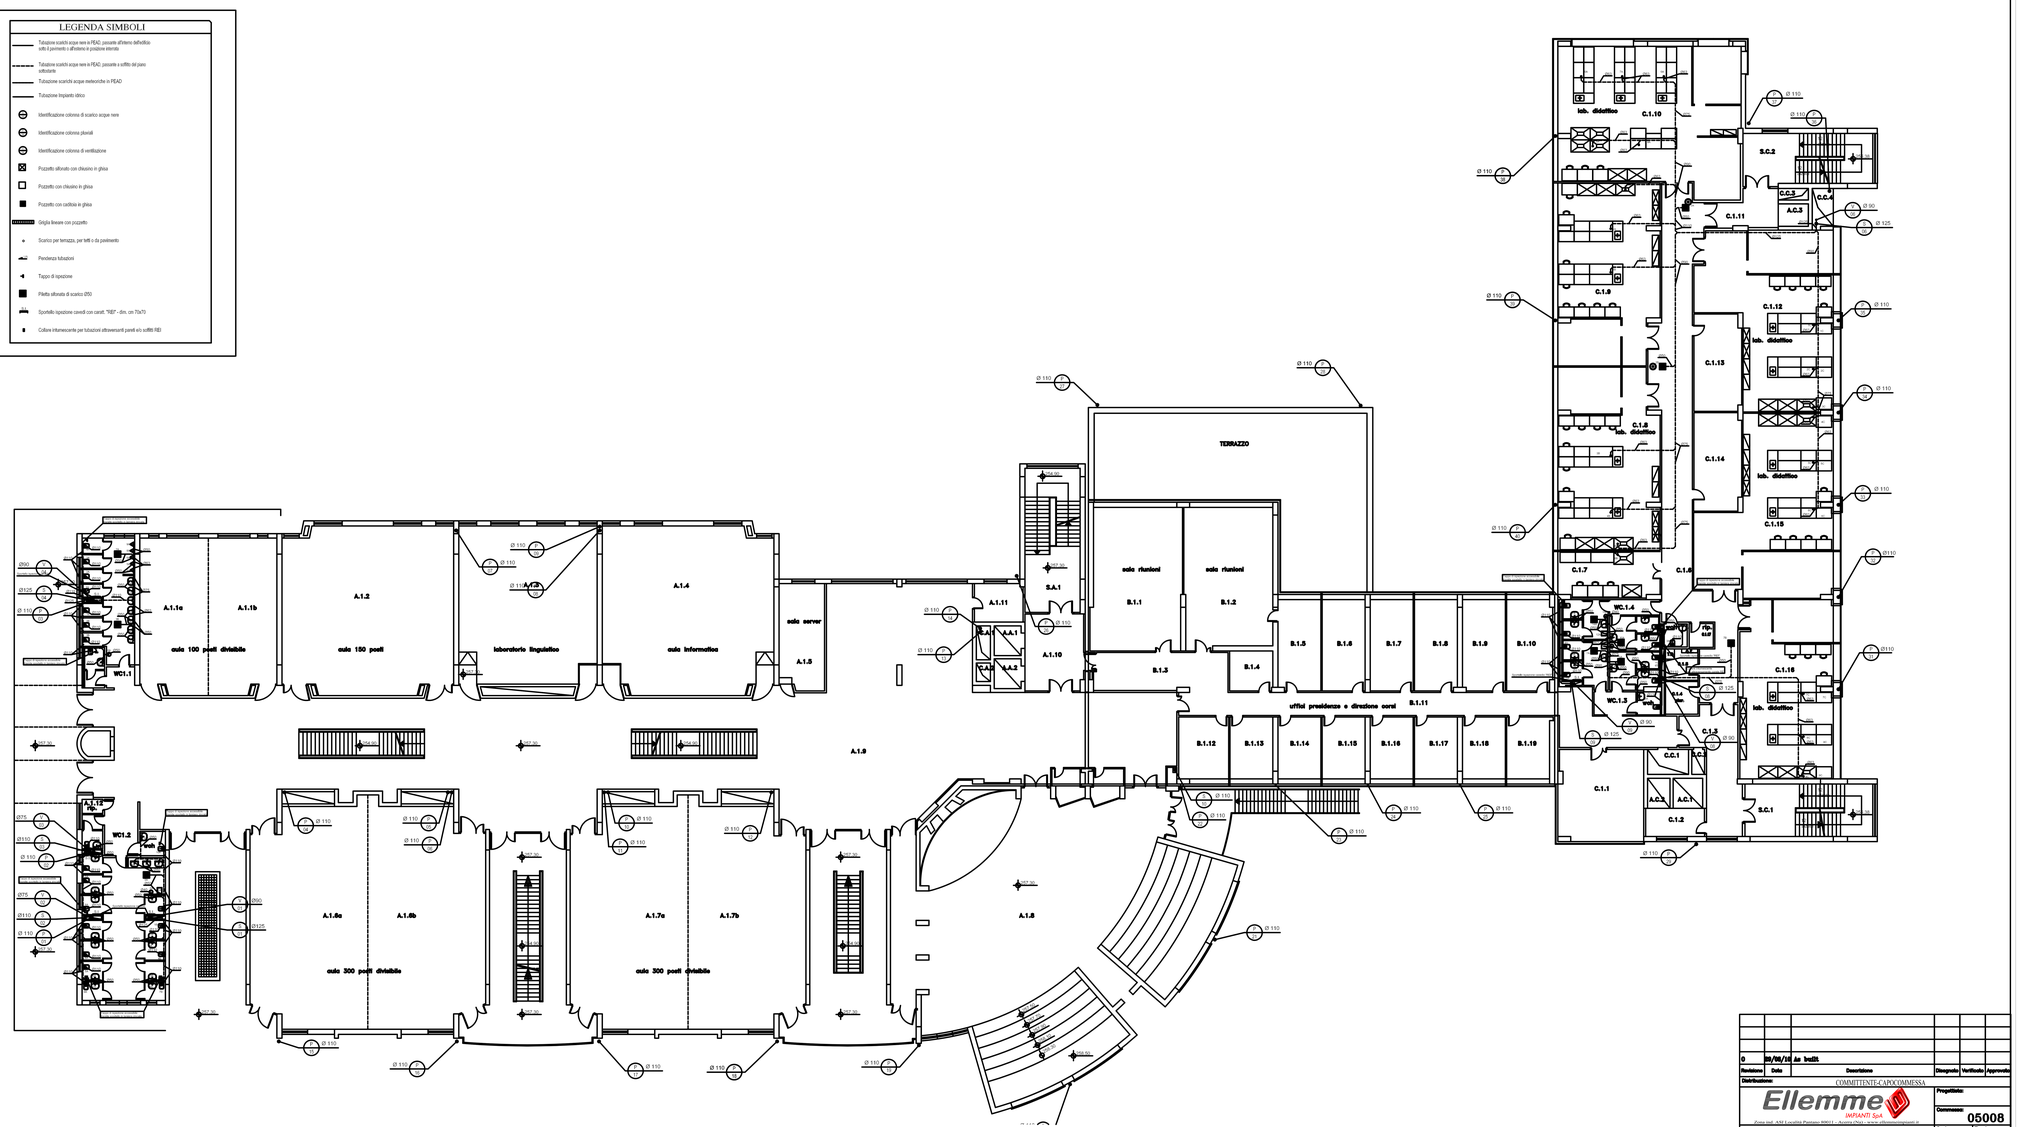

Revisione	Data	Descrizione	Disegnato	Verificato	Approvato
0	09/05/16	As built			

Distribuzione: COMMITTENTE-CAPOCOMMESSA

Ellemme IMPIANTI S.p.A.

Committente: Università degli Studi di Napoli Federico II- IV Ripartizione

Titolo: REALIZZAZIONE DELLA SEDE DELLA FACOLTÀ DI SCIENZE BIOTECNOLOGICHE NEL COMPLESSO UNIVERSITARIO DI CAPPELLA DEI CANGIANI - NAPOLI

IMPIANTO SCARICO ACQUE

PIANO PRIMO

Proprietà:

Commessa: 05008

Scala: 1:100 | Tavola: 406

Disegno n. 050008S000

Sostituisce il:

File n.

Documento di proprietà della S.p.A. ELLEMME IMPIANTI Diritti tutelati a norma di legge

Doc. MOG rev. 7 del 05/02/07