


PIANTA CANALIZZAZIONI IMPIANTO DI MANDATA ARIA PIANO TERRA scala 1:100

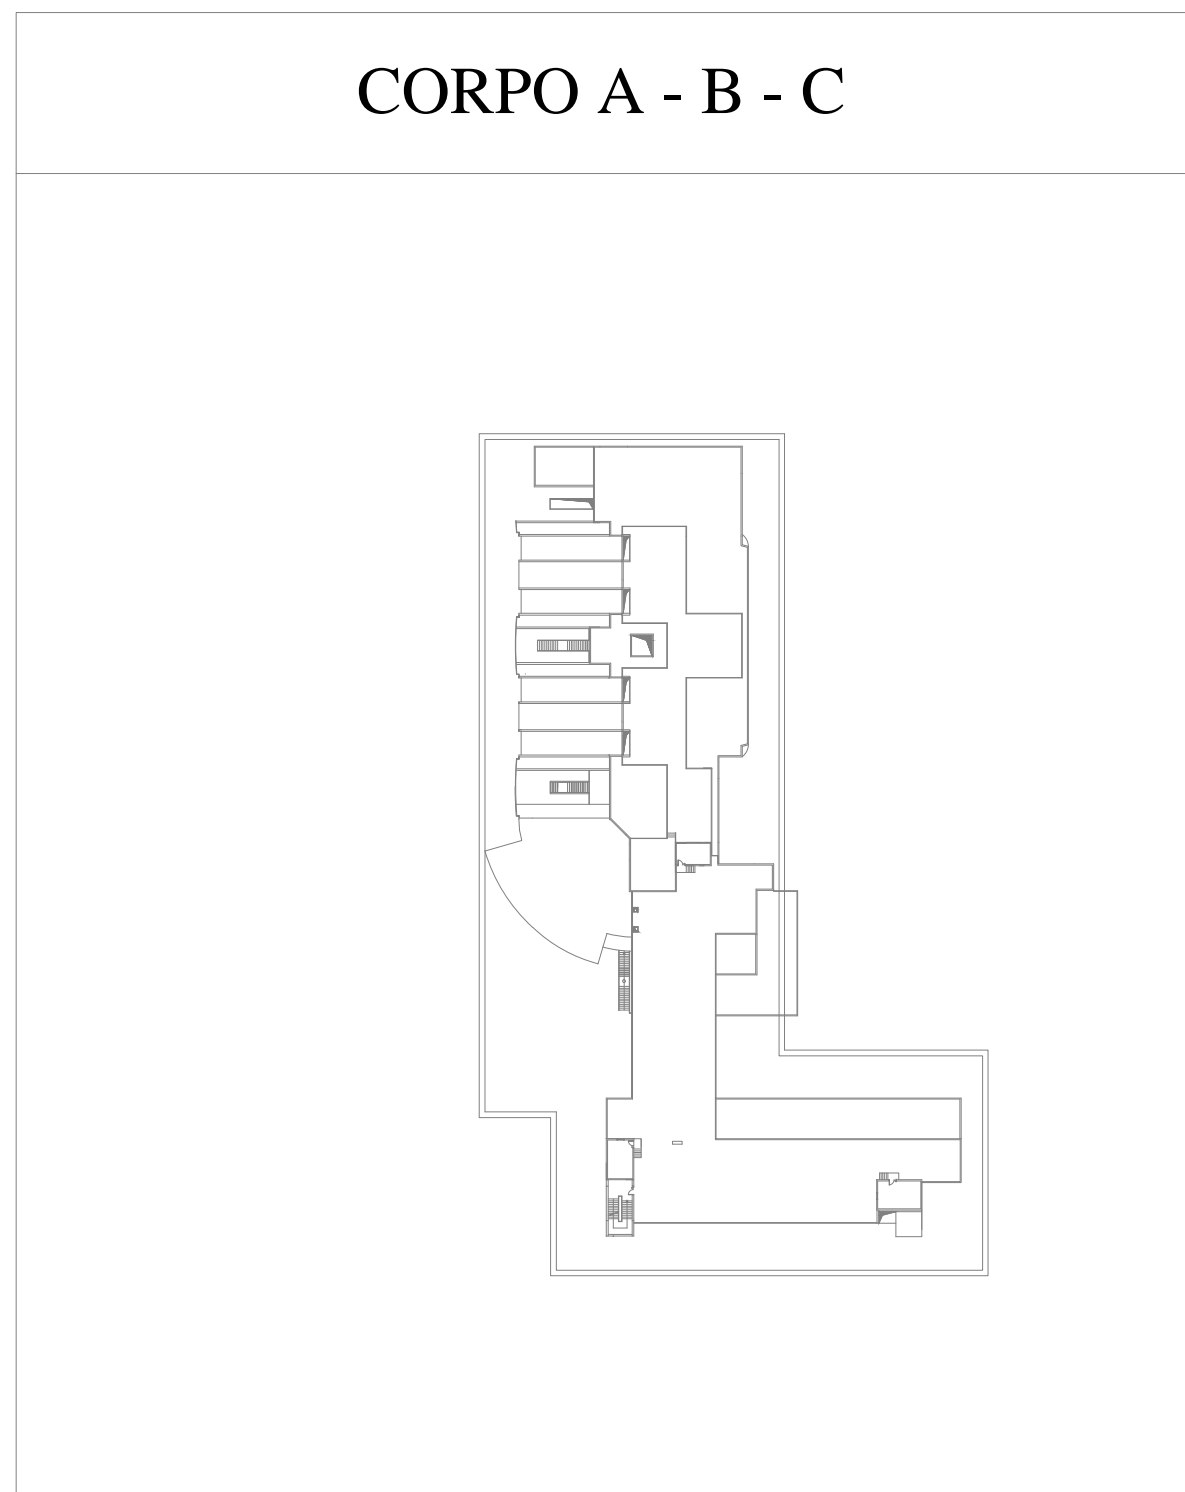

LEGENDA DISTRIBUZIONE ARIA

[illegible]


NOTA 1
LE DIMENSIONI DELLE CANALIZZAZIONI QUADRANGOLARI E CIRCOLARI (SIA A SEMPLICE SIA A DOPPIA PARETE) INDICATE SONO QUELLE INTERNE AI CONDOTTI ESCLUSO ISOLAMENTI TERMICI ED ACUSTICI

NOTA 2
PER LE CARATTERISTICHE TECNICHE E COSTRUTTIVE DEI MATERIALI E DELL'ESECUZIONE DEI LAVORAZIONI VEDI SPECIFICAZIONI GENERALI E SPECIFICHE TECNICHE DI PRODOTTO.


NOTA 3


I CONDOTTI FLESSIBILI FONOSOLANTI SONO COSTITUITI DA TUBAZIONE INTERNA IN LAMINATO DI ALLUMINIO, STRATO INTERMEDIO DI ISOLAMENTO TERMOACUSTICO IN LANA MINERALE, FONOASSORBENTE DELLO SPESORE DI MM. 25 DENSITA' 16 KG/MC, TUBAZIONE ESTERNA IN ALLUMINIO MECCANIZZATO A STABILITÀ DI CALORE E TEMPERATURA SUPERIORE A 100°C.

NOTA 4
TUTTE LE RETI DI CANALIZZAZIONI DI MANDATA, DI ASPIRAZIONE E DI
ESPULSIONE ARIA SONO IN ACCIAIO ZINCATO, PROGETTATE E COSTRUITE
IN OFFICINA, POSTE IN OPERA E COLLAUDATE IN CONFORMITÀ ALLE NORME
UNI-EN 1595, 1506, 10341, 12097, 12559, EUROVENT ED ALLE NORME

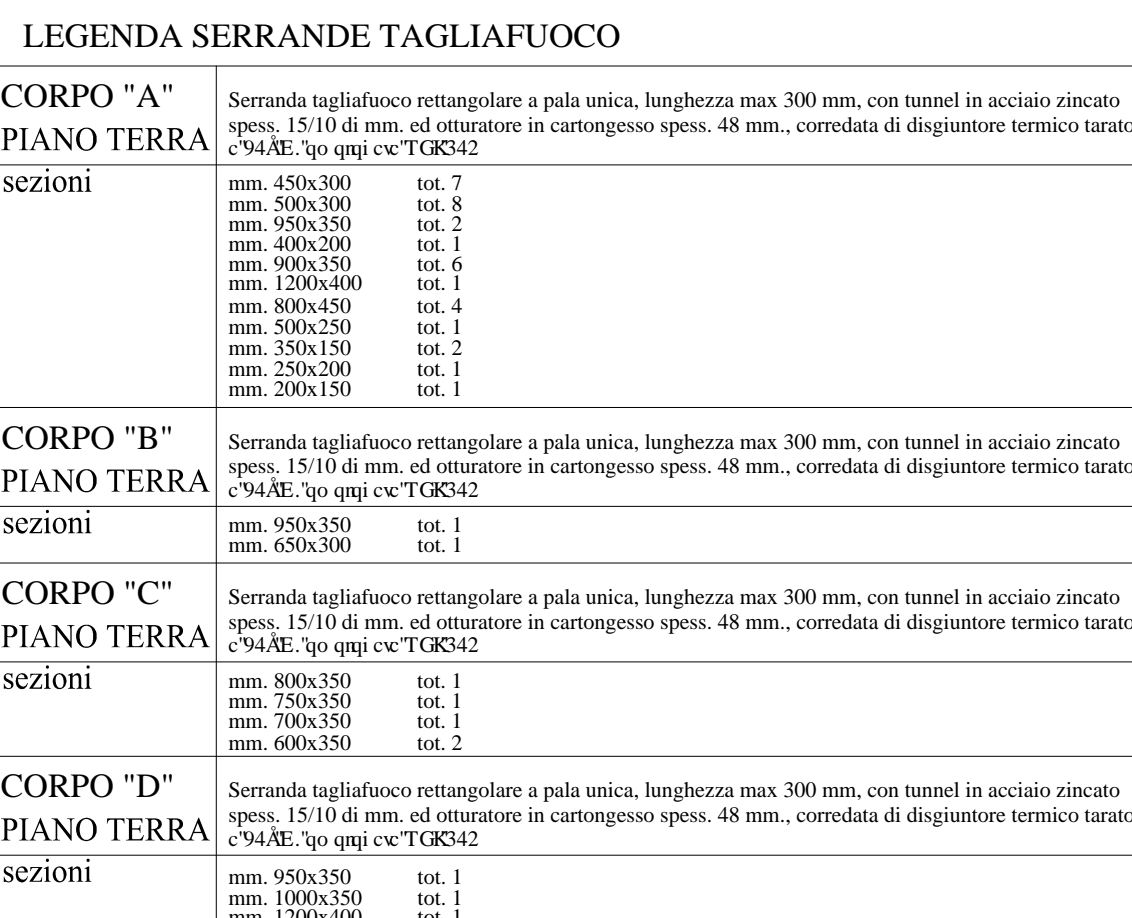

CORPO B

 

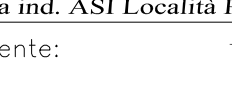4	08/06/00	Integrazione con numerazione seriale STP			
5	14/07/00	As built			
3	15/06/00	Definizione stacchi e braghe canali			
2	03/10/00	Definizione posizione diffusori aule			
1	15/09/00	Eliminazione canale locali A.T.9			
0	26/06/00				
Revisione	Data	Descrizione	Disegnato	Verificato	Approvato
Distribuzione					
<div style="text-align: center;"> COMMITMENTE-CAPOCOMMESSA  </div>					
Titolo: REALIZZAZIONE DELLA SEDE DELLA FACOLTA DI SCIENZE BIOTECNOLOGICHE NEL COMPLESSO UNIVERSITARIO DI CAPPELLA DEI CANGIANI - NAPOLI IMPIANTO DI CLIMATIZZAZIONE MANDATA ARI - PIANO TERRA			Disegno n°	055008/85	
			Sezione n°	055008/84	
			Variazione n°	055008/86	